


Схема границ земельных участков

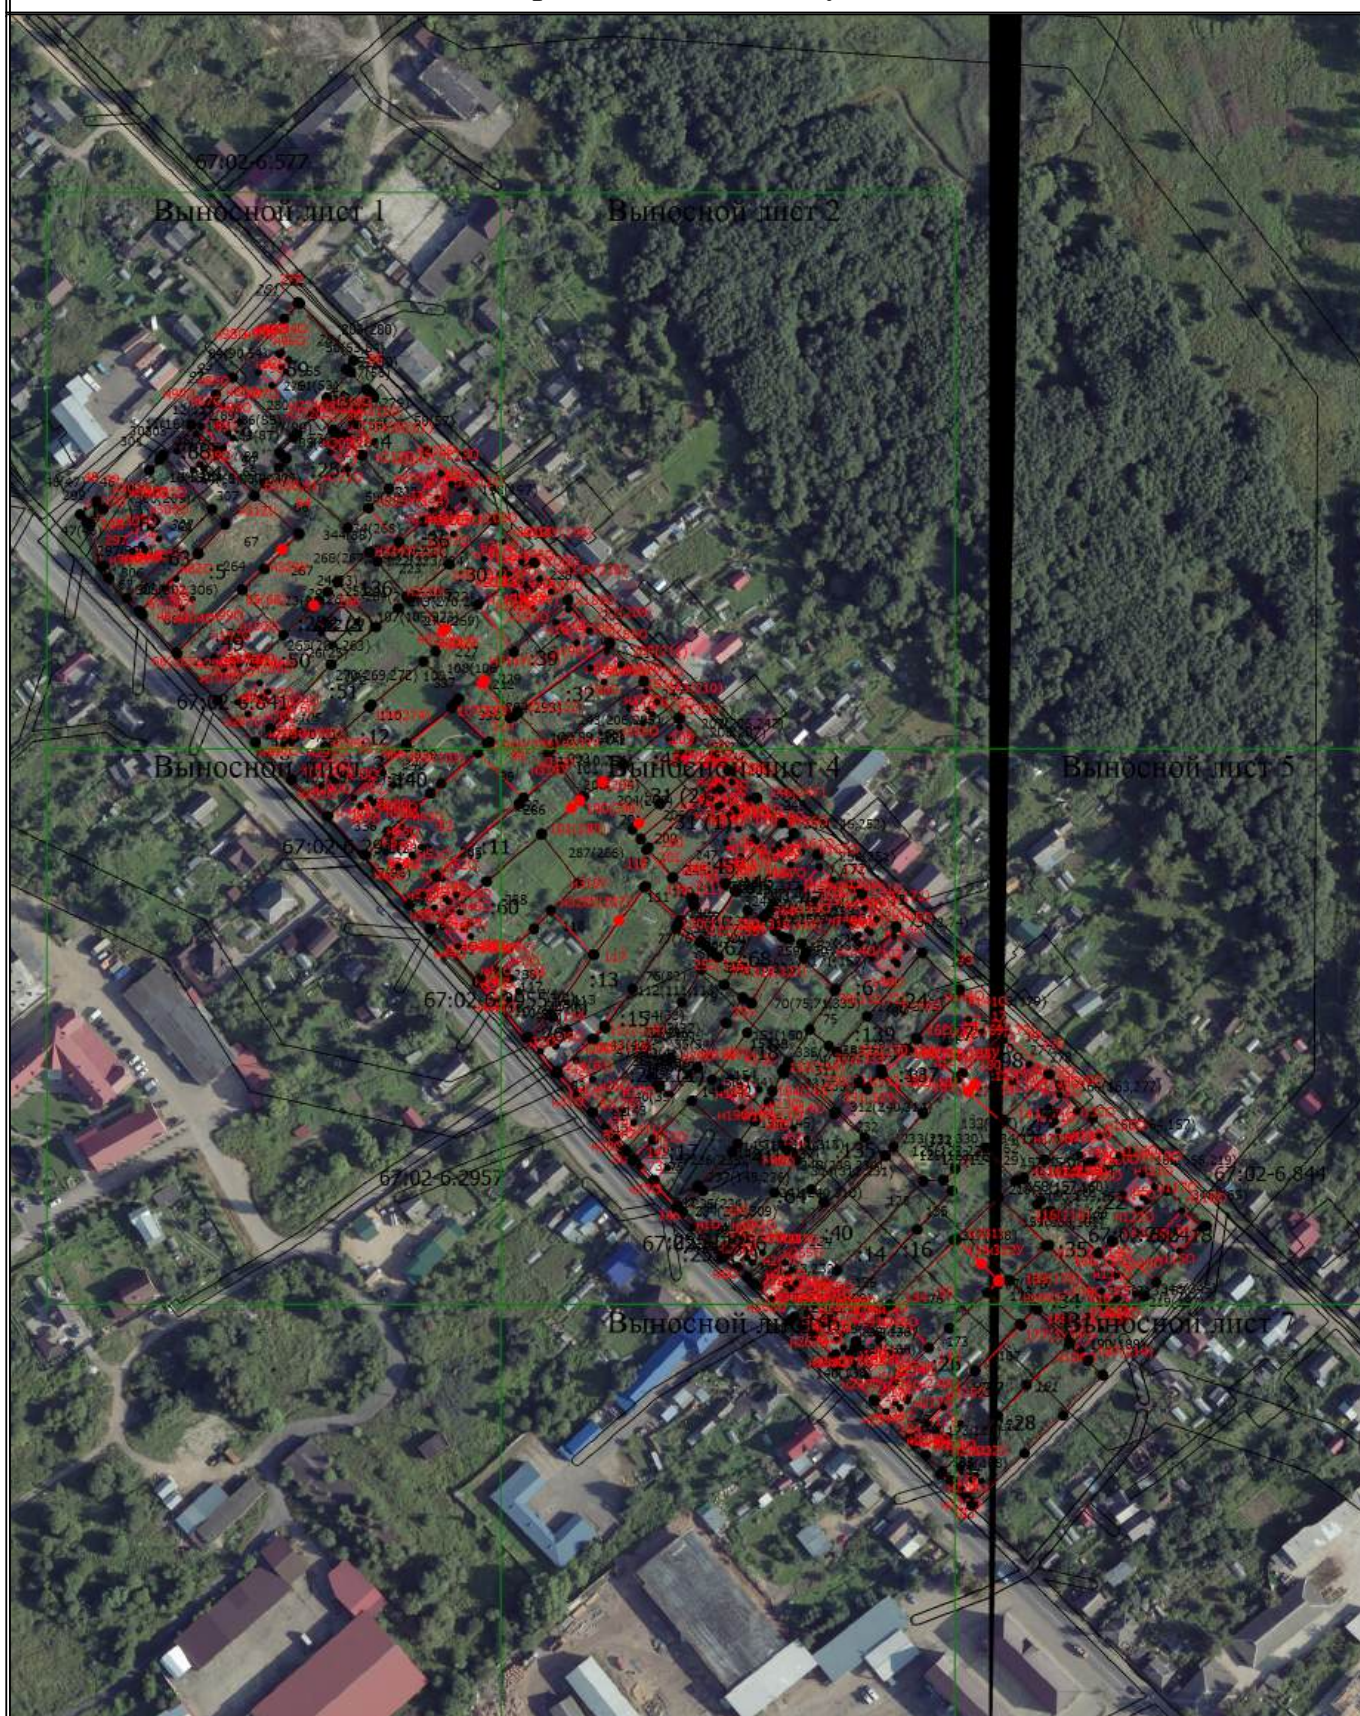

Условные обозначения

- - Часть границы, местоположение которой определено при выполнении кадастровых работ

Схема границ земельных участков

- - Характерная точка границы земельного участка, сведения ЕГРН о которой соответствуют требованиям, установленным в соответствии с частью 13 статьи 22 Федерального закона от 13 июля 2015 г. N 218-ФЗ "О государственной регистрации недвижимости"
 - - Характерная точка контура здания, сооружения, объекта незавершенного строительства
 - - Характерная точка границы, сведения о которой позволяют однозначно определить ее положение на местности
- 67:02-6.577 - Зона с особыми условиями использования территории 67:02-6.577 — Охранная зона инженерных коммуникаций
- 1(10) - Обозначение характерной точки, местоположение которой не изменилось или было уточнено
- 27 - Обозначение ликвидируемой характерной точки
- н10 - Обозначение новой характерной точки
- :1 - Кадастровый номер земельного участка
- :1 - Исправляемый земельный участок
- :47 -
- :50 - Уточняемый земельный участок
- :76 - Кадастровый номер здания
- :88 - Исправляемое здание
- :70 - Уточняемое здание
- :31 (1) - Обозначение контура земельного участка
- :253 (1) - Обозначение контура здания
- :255 (1) - Обозначение контура сооружения
- :31 (1) - Уточняемый контур земельного участка
-
- Часть контура, образованного проекцией вновь образованного наземного конструктивного элемента здания, сооружения, объекта незавершенного строительства
-
- Часть границы, сведения ЕГРН о которой позволяют однозначно определить ее положение на местности
-
- Часть контура, образованного проекцией существующего в ЕГРН наземного конструктивного элемента здания, сооружения, объекта незавершенного строительства
- - Характерная точка границы земельного участка, сведения о которой отсутствуют в ЕГРН, местоположение которой определено при кадастровых работах (новая характерная точка)

Схема границ земельных участков

Выносной лист 1



Масштаб 1:1000

Условные обозначения


- - Часть границы, местоположение которой определено при выполнении кадастровых работ

Схема границ земельных участков

- - Характерная точка границы земельного участка, сведения ЕГРН о которой соответствуют требованиям, установленным в соответствии с частью 13 статьи 22 Федерального закона от 13 июля 2015 г. N 218-ФЗ "О государственной регистрации недвижимости"
 - - Характерная точка контура здания, сооружения, объекта незавершенного строительства
 - - Характерная точка границы, сведения о которой позволяют однозначно определить ее положение на местности
- 67:02-6.577 - Зона с особыми условиями использования территории 67:02-6.577 — Охранная зона инженерных коммуникаций
- 1(10) - Обозначение характерной точки, местоположение которой не изменилось или было уточнено
- 27 - Обозначение ликвидируемой характерной точки
- ~~н10~~ - Обозначение новой характерной точки
- 1 - Кадастровый номер земельного участка
- :1 - Исправляемый земельный участок
- :47 -
- :50 - Уточняемый земельный участок
- 76 - Кадастровый номер здания
- :88 - Исправляемое здание
- ~~70~~ - Уточняемое здание
- 31 (1) - Обозначение контура земельного участка
- 253 (1) - Обозначение контура здания
- 255 (1) - Обозначение контура сооружения
- :31 (1) - Уточняемый контур земельного участка
-
- Часть контура, образованного проекцией вновь образованного наземного конструктивного элемента здания, сооружения, объекта незавершенного строительства
-
- Часть границы, сведения ЕГРН о которой позволяют однозначно определить ее положение на местности
-
- Часть контура, образованного проекцией существующего в ЕГРН наземного конструктивного элемента здания, сооружения, объекта незавершенного строительства
-
- - Характерная точка границы земельного участка, сведения о которой отсутствуют в ЕГРН, местоположение которой определено при кадастровых работах (новая характерная точка)

Схема границ земельных участков

Выносной лист 2

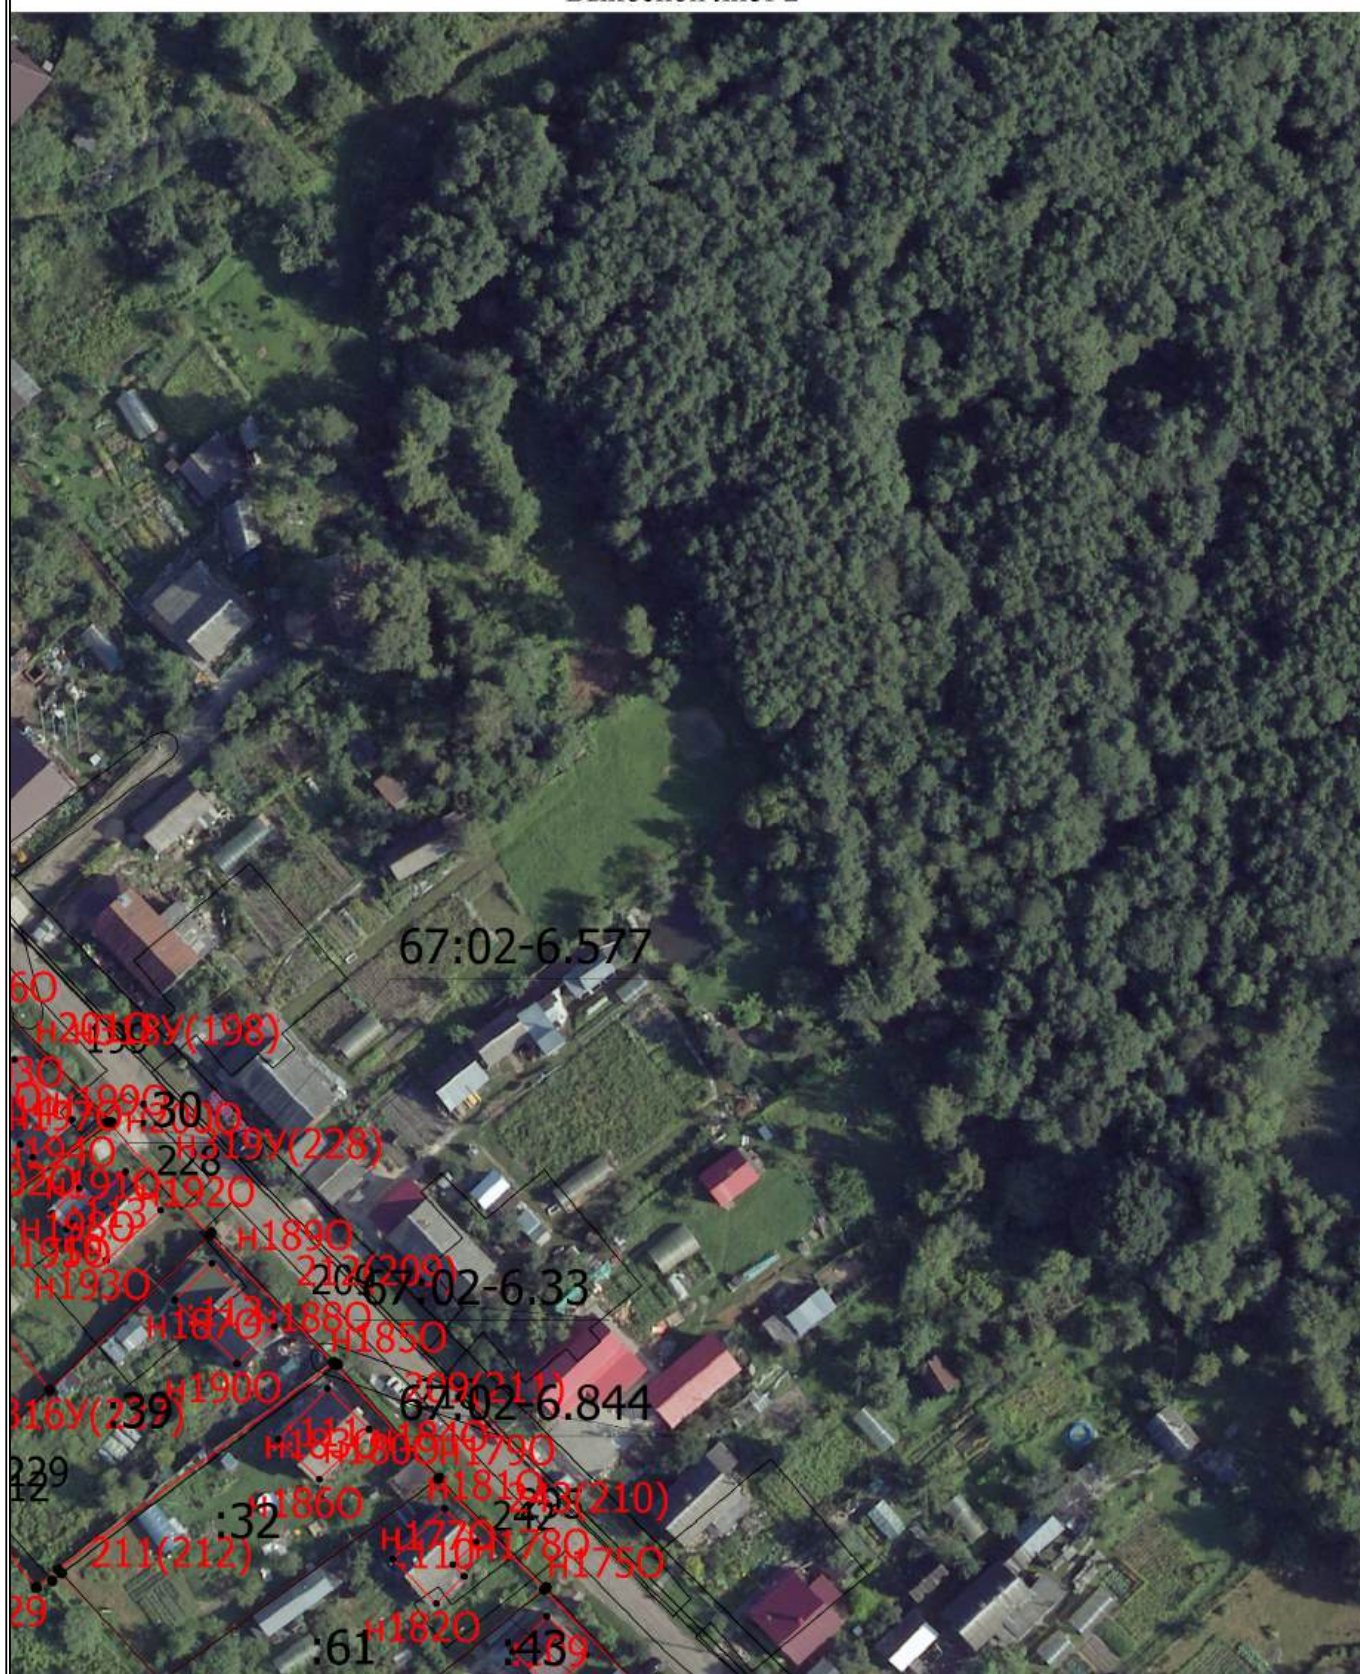

Масштаб 1:1000

Условные обозначения


- - Часть границы, местоположение которой определено при выполнении кадастровых работ

Схема границ земельных участков

- - Характерная точка границы земельного участка, сведения ЕГРН о которой соответствуют требованиям, установленным в соответствии с частью 13 статьи 22 Федерального закона от 13 июля 2015 г. N 218-ФЗ "О государственной регистрации недвижимости"
 - - Характерная точка контура здания, сооружения, объекта незавершенного строительства
 - - Характерная точка границы, сведения о которой позволяют однозначно определить ее положение на местности
- 67:02-6.577 - Зона с особыми условиями использования территории 67:02-6.577 — Охранная зона инженерных коммуникаций
- 1(10) - Обозначение характерной точки, местоположение которой не изменилось или было уточнено
- 27 - Обозначение ликвидируемой характерной точки
- ~~н10~~ - Обозначение новой характерной точки
- 1 - Кадастровый номер земельного участка
- :1 - Исправляемый земельный участок
- :47 -
- :50 - Уточняемый земельный участок
- 76 - Кадастровый номер здания
- :88 - Исправляемое здание
- ~~70~~ - Уточняемое здание
- 31 (1) - Обозначение контура земельного участка
- 253 (1) - Обозначение контура здания
- 255 (1) - Обозначение контура сооружения
- :31 (1) - Уточняемый контур земельного участка
-
- Часть контура, образованного проекцией вновь образованного наземного конструктивного элемента здания, сооружения, объекта незавершенного строительства
-
- Часть границы, сведения ЕГРН о которой позволяют однозначно определить ее положение на местности
-
- Часть контура, образованного проекцией существующего в ЕГРН наземного конструктивного элемента здания, сооружения, объекта незавершенного строительства
-
- - Характерная точка границы земельного участка, сведения о которой отсутствуют в ЕГРН, местоположение которой определено при кадастровых работах (новая характерная точка)

Схема границ земельных участков

Выносной лист 3

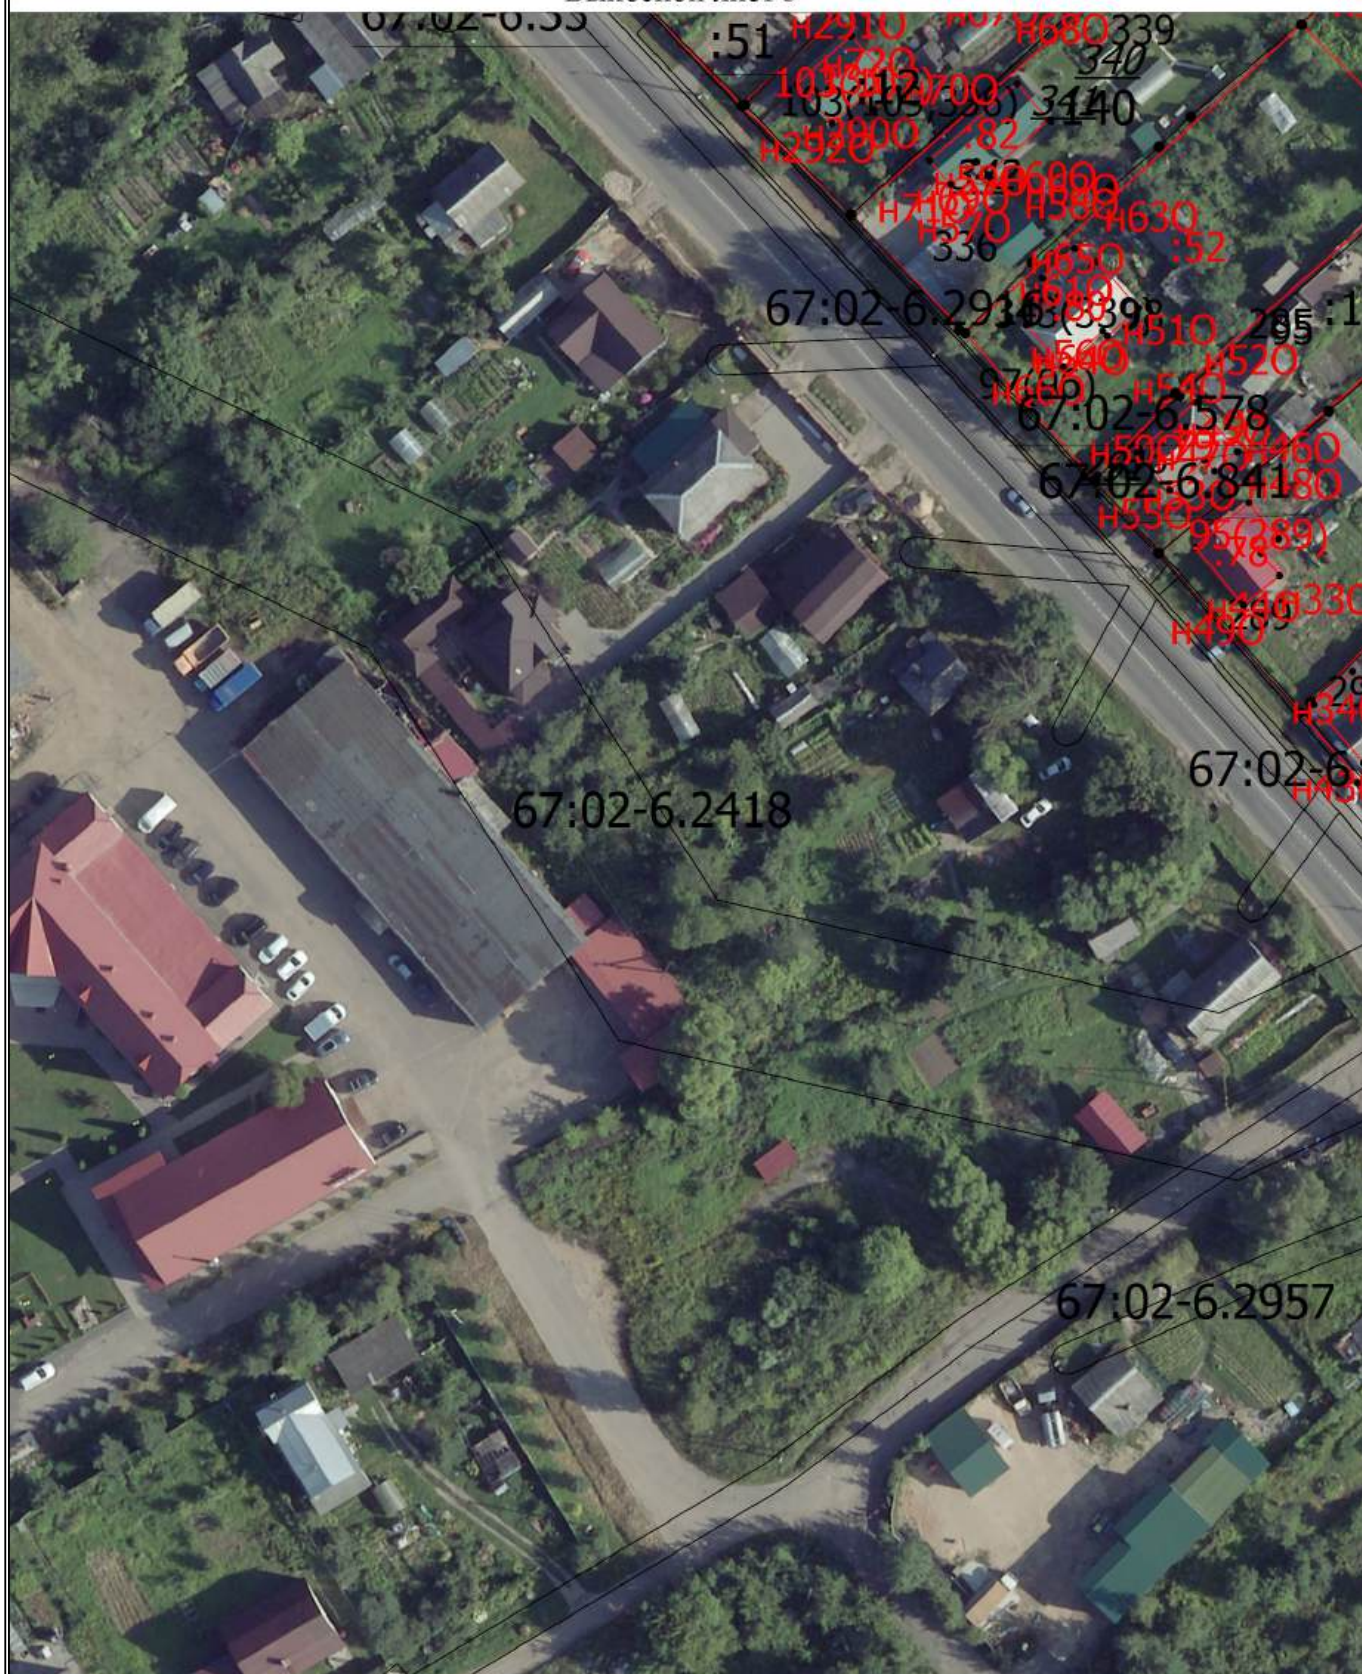

Масштаб 1:1000

Условные обозначения

- - Часть границы, местоположение которой определено при выполнении кадастровых работ

Схема границ земельных участков

- - Характерная точка границы земельного участка, сведения ЕГРН о которой соответствуют требованиям, установленным в соответствии с частью 13 статьи 22 Федерального закона от 13 июля 2015 г. N 218-ФЗ "О государственной регистрации недвижимости"
 - - Характерная точка контура здания, сооружения, объекта незавершенного строительства
 - - Характерная точка границы, сведения о которой позволяют однозначно определить ее положение на местности
- 67:02-6.577 - Зона с особыми условиями использования территории 67:02-6.577 — Охранная зона инженерных коммуникаций
- 1(10) - Обозначение характерной точки, местоположение которой не изменилось или было уточнено
- 27 - Обозначение ликвидируемой характерной точки
- ~~н10~~ - Обозначение новой характерной точки
- 1 - Кадастровый номер земельного участка
- :1 - Исправляемый земельный участок
- :47 -
- :50 - Уточняемый земельный участок
- 76 - Кадастровый номер здания
- :88 - Исправляемое здание
- ~~70~~ - Уточняемое здание
- 31 (1) - Обозначение контура земельного участка
- 253 (1) - Обозначение контура здания
- 255 (1) - Обозначение контура сооружения
- :31 (1) - Уточняемый контур земельного участка
-
- Часть контура, образованного проекцией вновь образованного наземного конструктивного элемента здания, сооружения, объекта незавершенного строительства
-
- Часть границы, сведения ЕГРН о которой позволяют однозначно определить ее положение на местности
-
- Часть контура, образованного проекцией существующего в ЕГРН наземного конструктивного элемента здания, сооружения, объекта незавершенного строительства
-
- - Характерная точка границы земельного участка, сведения о которой отсутствуют в ЕГРН, местоположение которой определено при кадастровых работах (новая характерная точка)

Схема границ земельных участков

Выносной лист 4



Масштаб 1:1000

Условные обозначения


- - Часть границы, местоположение которой определено при выполнении кадастровых работ

Схема границ земельных участков

- - Характерная точка границы земельного участка, сведения ЕГРН о которой соответствуют требованиям, установленным в соответствии с частью 13 статьи 22 Федерального закона от 13 июля 2015 г. N 218-ФЗ "О государственной регистрации недвижимости"
 - - Характерная точка контура здания, сооружения, объекта незавершенного строительства
 - - Характерная точка границы, сведения о которой позволяют однозначно определить ее положение на местности
- 67:02-6.577 - Зона с особыми условиями использования территории 67:02-6.577 — Охранная зона инженерных коммуникаций
- 1(10) - Обозначение характерной точки, местоположение которой не изменилось или было уточнено
- 27 - Обозначение ликвидируемой характерной точки
- ~~н10~~ - Обозначение новой характерной точки
- 1 - Кадастровый номер земельного участка
- :1 - Исправляемый земельный участок
- :47 -
- :50 - Уточняемый земельный участок
- 76 - Кадастровый номер здания
- :88 - Исправляемое здание
- ~~70~~ - Уточняемое здание
- 31 (1) - Обозначение контура земельного участка
- 253 (1) - Обозначение контура здания
- 255 (1) - Обозначение контура сооружения
- :31 (1) - Уточняемый контур земельного участка
-
- Часть контура, образованного проекцией вновь образованного наземного конструктивного элемента здания, сооружения, объекта незавершенного строительства
-
- Часть границы, сведения ЕГРН о которой позволяют однозначно определить ее положение на местности
-
- Часть контура, образованного проекцией существующего в ЕГРН наземного конструктивного элемента здания, сооружения, объекта незавершенного строительства
-
- - Характерная точка границы земельного участка, сведения о которой отсутствуют в ЕГРН, местоположение которой определено при кадастровых работах (новая характерная точка)

Схема границ земельных участков

Выносной лист 5

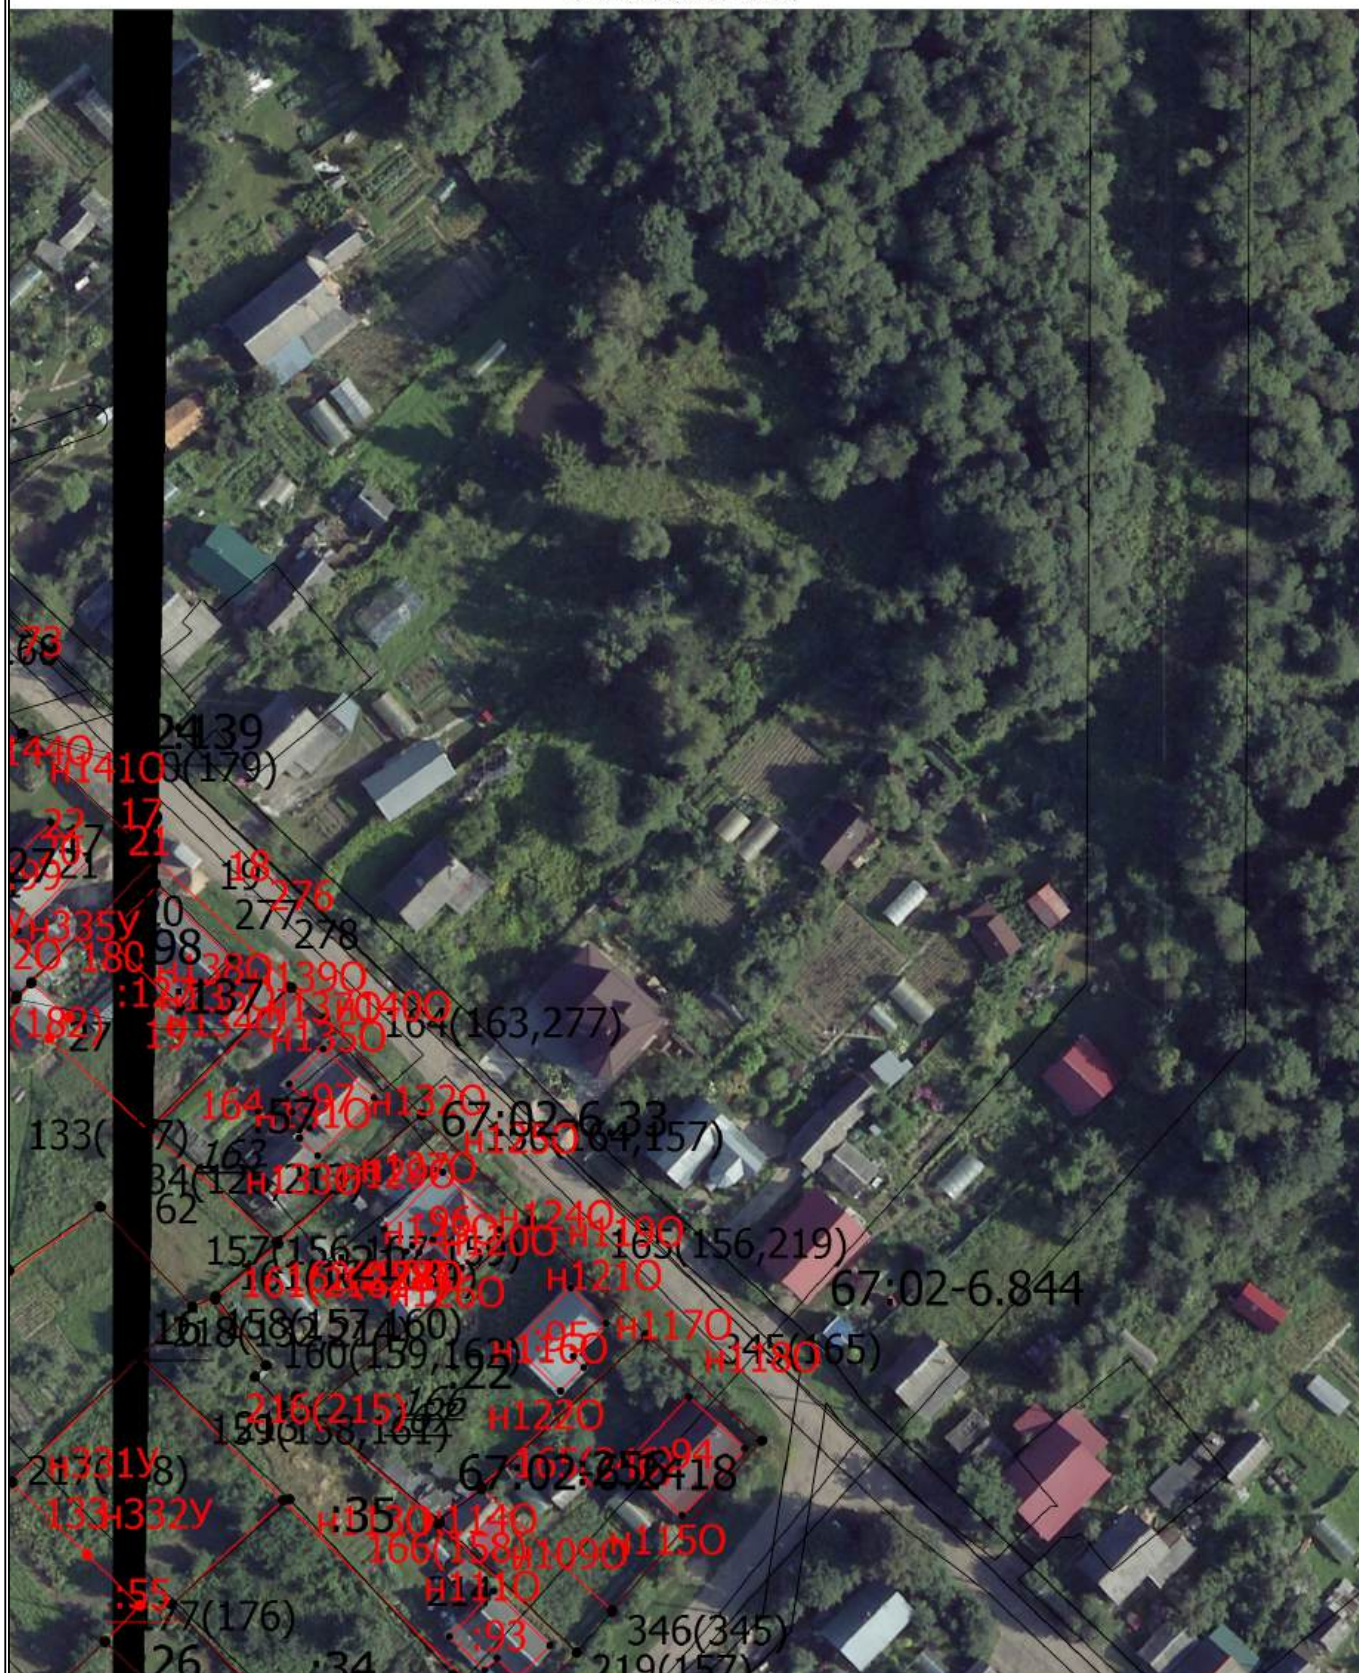

Масштаб 1:1000

Условные обозначения


- - Часть границы, местоположение которой определено при выполнении кадастровых работ

Схема границ земельных участков

- - Характерная точка границы земельного участка, сведения ЕГРН о которой соответствуют требованиям, установленным в соответствии с частью 13 статьи 22 Федерального закона от 13 июля 2015 г. N 218-ФЗ "О государственной регистрации недвижимости"
 - - Характерная точка контура здания, сооружения, объекта незавершенного строительства
 - - Характерная точка границы, сведения о которой позволяют однозначно определить ее положение на местности
- 67:02-6.577 - Зона с особыми условиями использования территории 67:02-6.577 — Охранная зона инженерных коммуникаций
- 1(10) - Обозначение характерной точки, местоположение которой не изменилось или было уточнено
- 27 - Обозначение ликвидируемой характерной точки
- ~~н10~~ - Обозначение новой характерной точки
- 1 - Кадастровый номер земельного участка
- :1 - Исправляемый земельный участок
- :47 -
- :50 - Уточняемый земельный участок
- 76 - Кадастровый номер здания
- :88 - Исправляемое здание
- ~~70~~ - Уточняемое здание
- 31 (1) - Обозначение контура земельного участка
- 253 (1) - Обозначение контура здания
- 255 (1) - Обозначение контура сооружения
- :31 (1) - Уточняемый контур земельного участка
-
- Часть контура, образованного проекцией вновь образованного наземного конструктивного элемента здания, сооружения, объекта незавершенного строительства
-
- Часть границы, сведения ЕГРН о которой позволяют однозначно определить ее положение на местности
-
- Часть контура, образованного проекцией существующего в ЕГРН наземного конструктивного элемента здания, сооружения, объекта незавершенного строительства
-
- - Характерная точка границы земельного участка, сведения о которой отсутствуют в ЕГРН, местоположение которой определено при кадастровых работах (новая характерная точка)

Схема границ земельных участков

Выносной лист 6

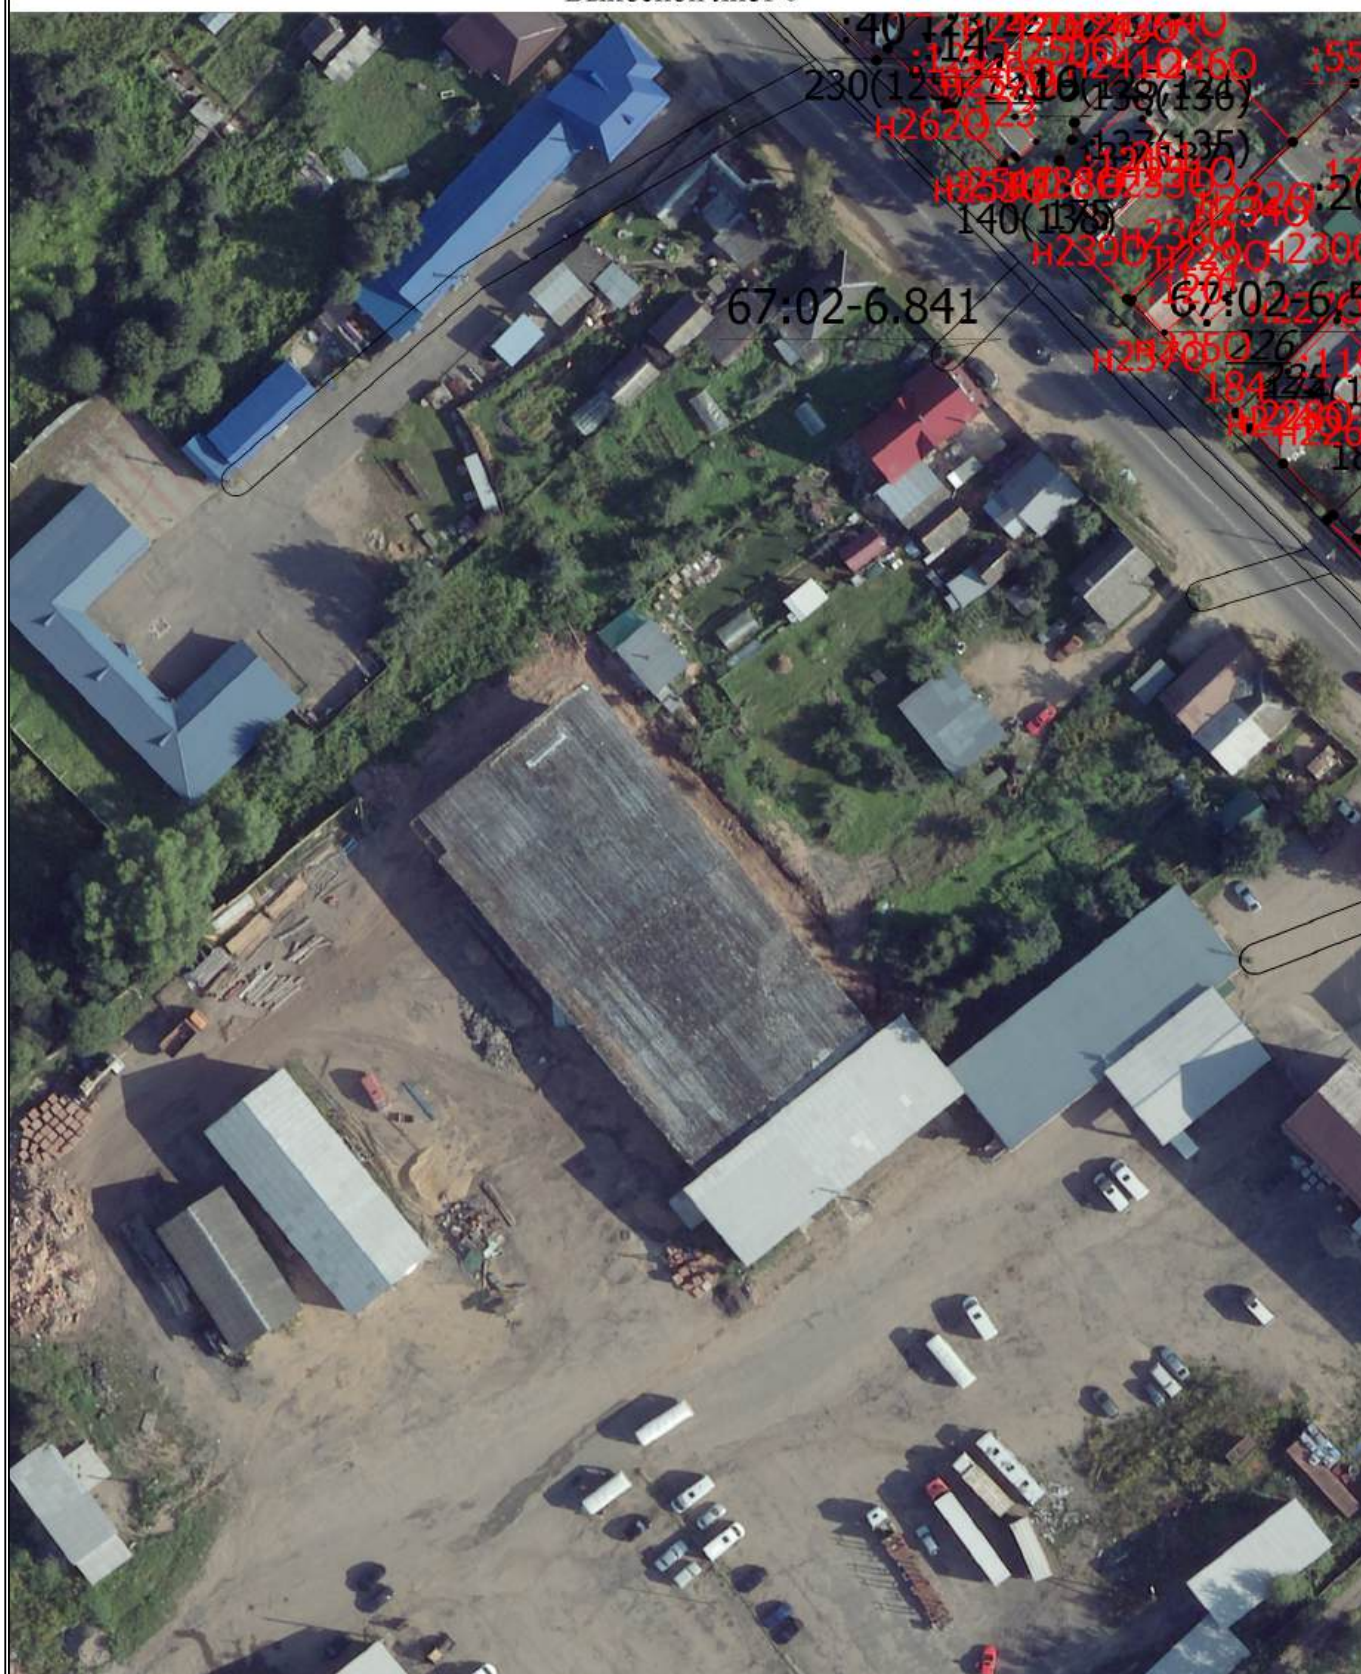

Масштаб 1:1000

Условные обозначения


- - Часть границы, местоположение которой определено при выполнении кадастровых работ

Схема границ земельных участков

- - Характерная точка границы земельного участка, сведения ЕГРН о которой соответствуют требованиям, установленным в соответствии с частью 13 статьи 22 Федерального закона от 13 июля 2015 г. N 218-ФЗ "О государственной регистрации недвижимости"
 - - Характерная точка контура здания, сооружения, объекта незавершенного строительства
 - - Характерная точка границы, сведения о которой позволяют однозначно определить ее положение на местности
- 67:02-6.577 - Зона с особыми условиями использования территории 67:02-6.577 — Охранная зона инженерных коммуникаций
- 1(10) - Обозначение характерной точки, местоположение которой не изменилось или было уточнено
- 27 - Обозначение ликвидируемой характерной точки
- н10 - Обозначение новой характерной точки
- :1 - Кадастровый номер земельного участка
- :1 - Исправляемый земельный участок
- :47 -
- :50 - Уточняемый земельный участок
- :76 - Кадастровый номер здания
- :88 - Исправляемое здание
- :70 - Уточняемое здание
- :31 (1) - Обозначение контура земельного участка
- :253 (1) - Обозначение контура здания
- :255 (1) - Обозначение контура сооружения
- :31 (1) - Уточняемый контур земельного участка
-
- Часть контура, образованного проекцией вновь образованного наземного конструктивного элемента здания, сооружения, объекта незавершенного строительства
-
- Часть границы, сведения ЕГРН о которой позволяют однозначно определить ее положение на местности
-
- Часть контура, образованного проекцией существующего в ЕГРН наземного конструктивного элемента здания, сооружения, объекта незавершенного строительства
-
- - Характерная точка границы земельного участка, сведения о которой отсутствуют в ЕГРН, местоположение которой определено при кадастровых работах (новая характерная точка)

Схема границ земельных участков

Выносной лист 7

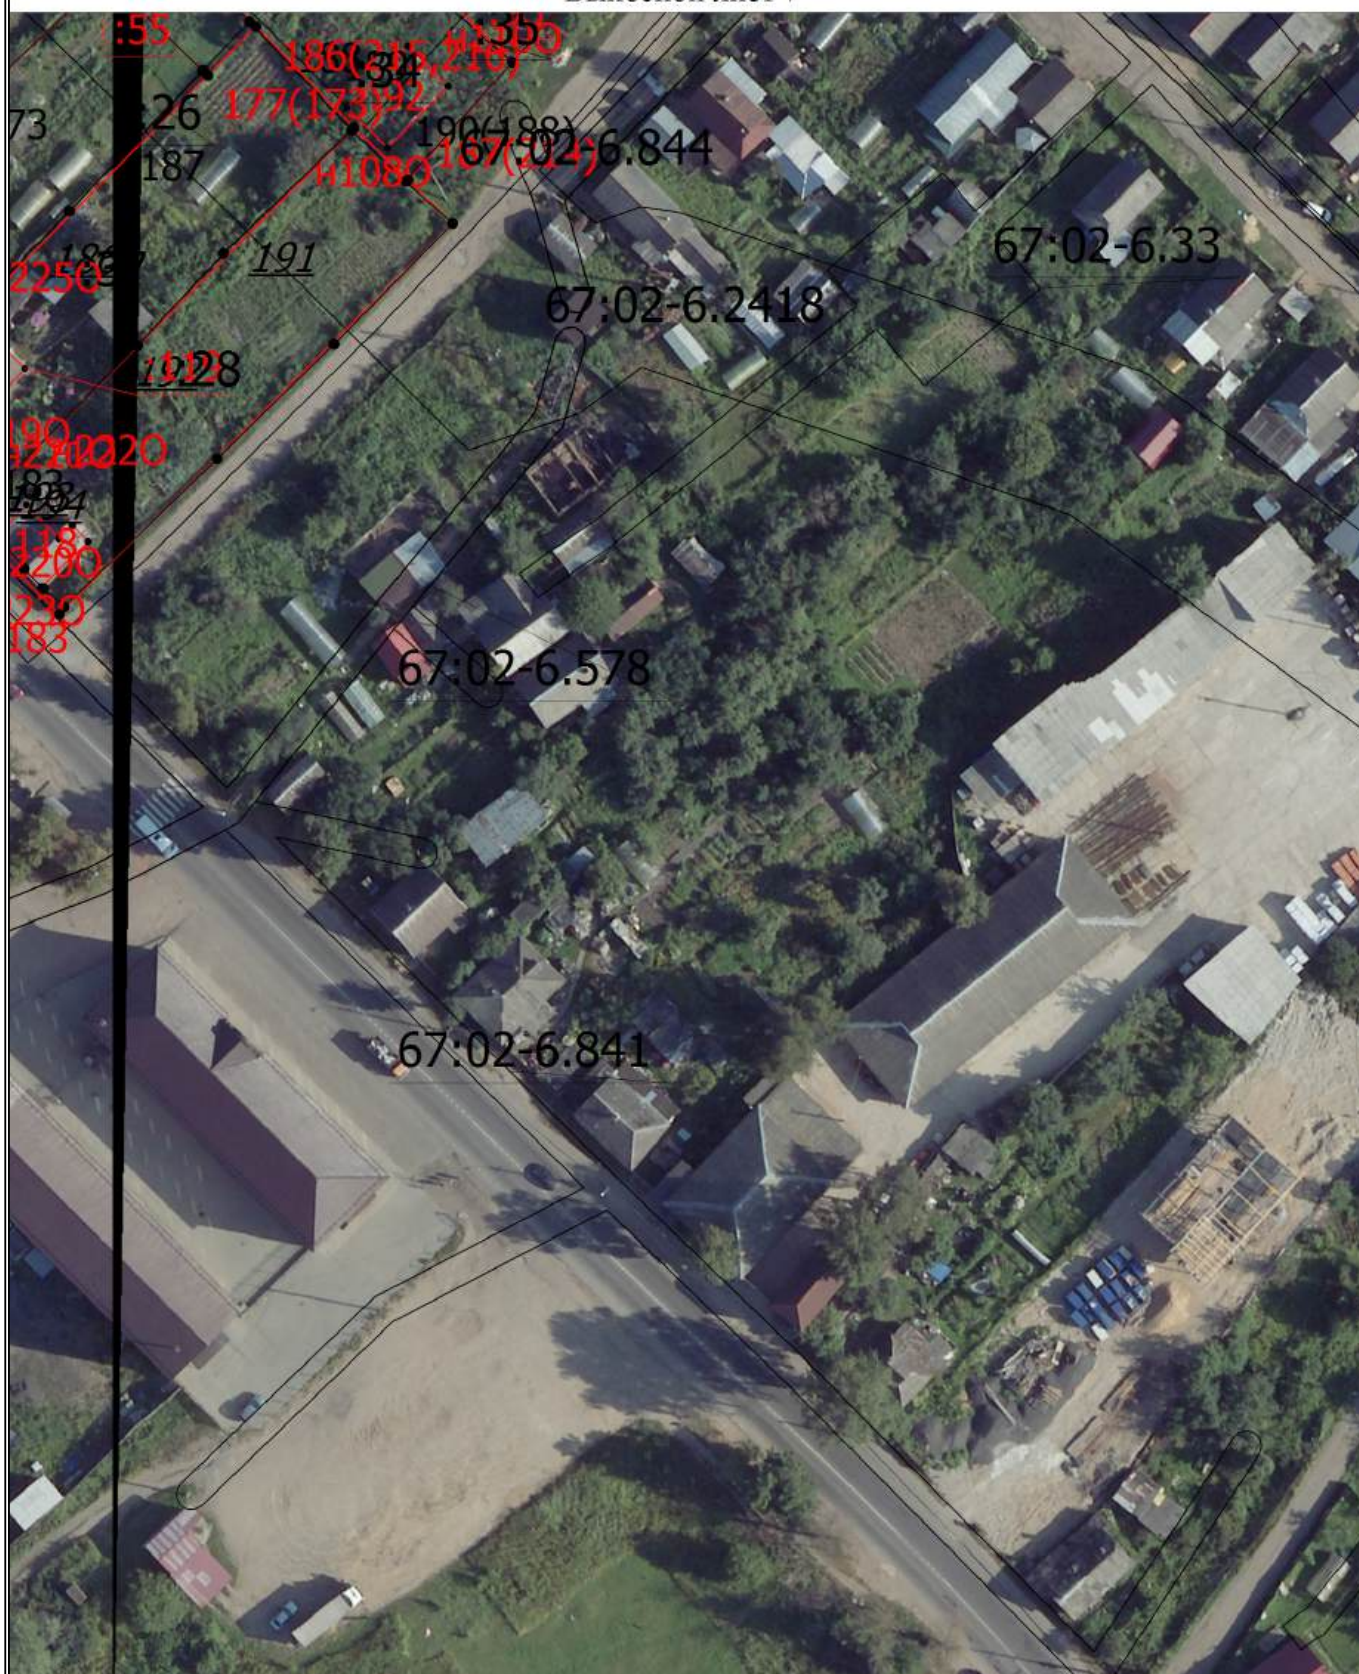

Масштаб 1:1000

Условные обозначения

— - Часть границы, местоположение которой определено при выполнении кадастровых работ

Схема границ земельных участков

- - Характерная точка границы земельного участка, сведения ЕГРН о которой соответствуют требованиям, установленным в соответствии с частью 13 статьи 22 Федерального закона от 13 июля 2015 г. N 218-ФЗ "О государственной регистрации недвижимости"
 - - Характерная точка контура здания, сооружения, объекта незавершенного строительства
 - - Характерная точка границы, сведения о которой позволяют однозначно определить ее положение на местности
- 67:02-6.577 - Зона с особыми условиями использования территории 67:02-6.577 — Охранная зона инженерных коммуникаций
- 1(10) - Обозначение характерной точки, местоположение которой не изменилось или было уточнено
- 27 - Обозначение ликвидируемой характерной точки
- н10 - Обозначение новой характерной точки
- :1 - Кадастровый номер земельного участка
- :1 - Исправляемый земельный участок
- :47 -
- :50 - Уточняемый земельный участок
- :76 - Кадастровый номер здания
- :88 - Исправляемое здание
- :70 - Уточняемое здание
- :31 (1) - Обозначение контура земельного участка
- :253 (1) - Обозначение контура здания
- :255 (1) - Обозначение контура сооружения
- :31 (1) - Уточняемый контур земельного участка
-
- Часть контура, образованного проекцией вновь образованного наземного конструктивного элемента здания, сооружения, объекта незавершенного строительства
-
- Часть границы, сведения ЕГРН о которой позволяют однозначно определить ее положение на местности
-
- Часть контура, образованного проекцией существующего в ЕГРН наземного конструктивного элемента здания, сооружения, объекта незавершенного строительства
-
- - Характерная точка границы земельного участка, сведения о которой отсутствуют в ЕГРН, местоположение которой определено при кадастровых работах (новая характерная точка)