


Схема границ земельных участков

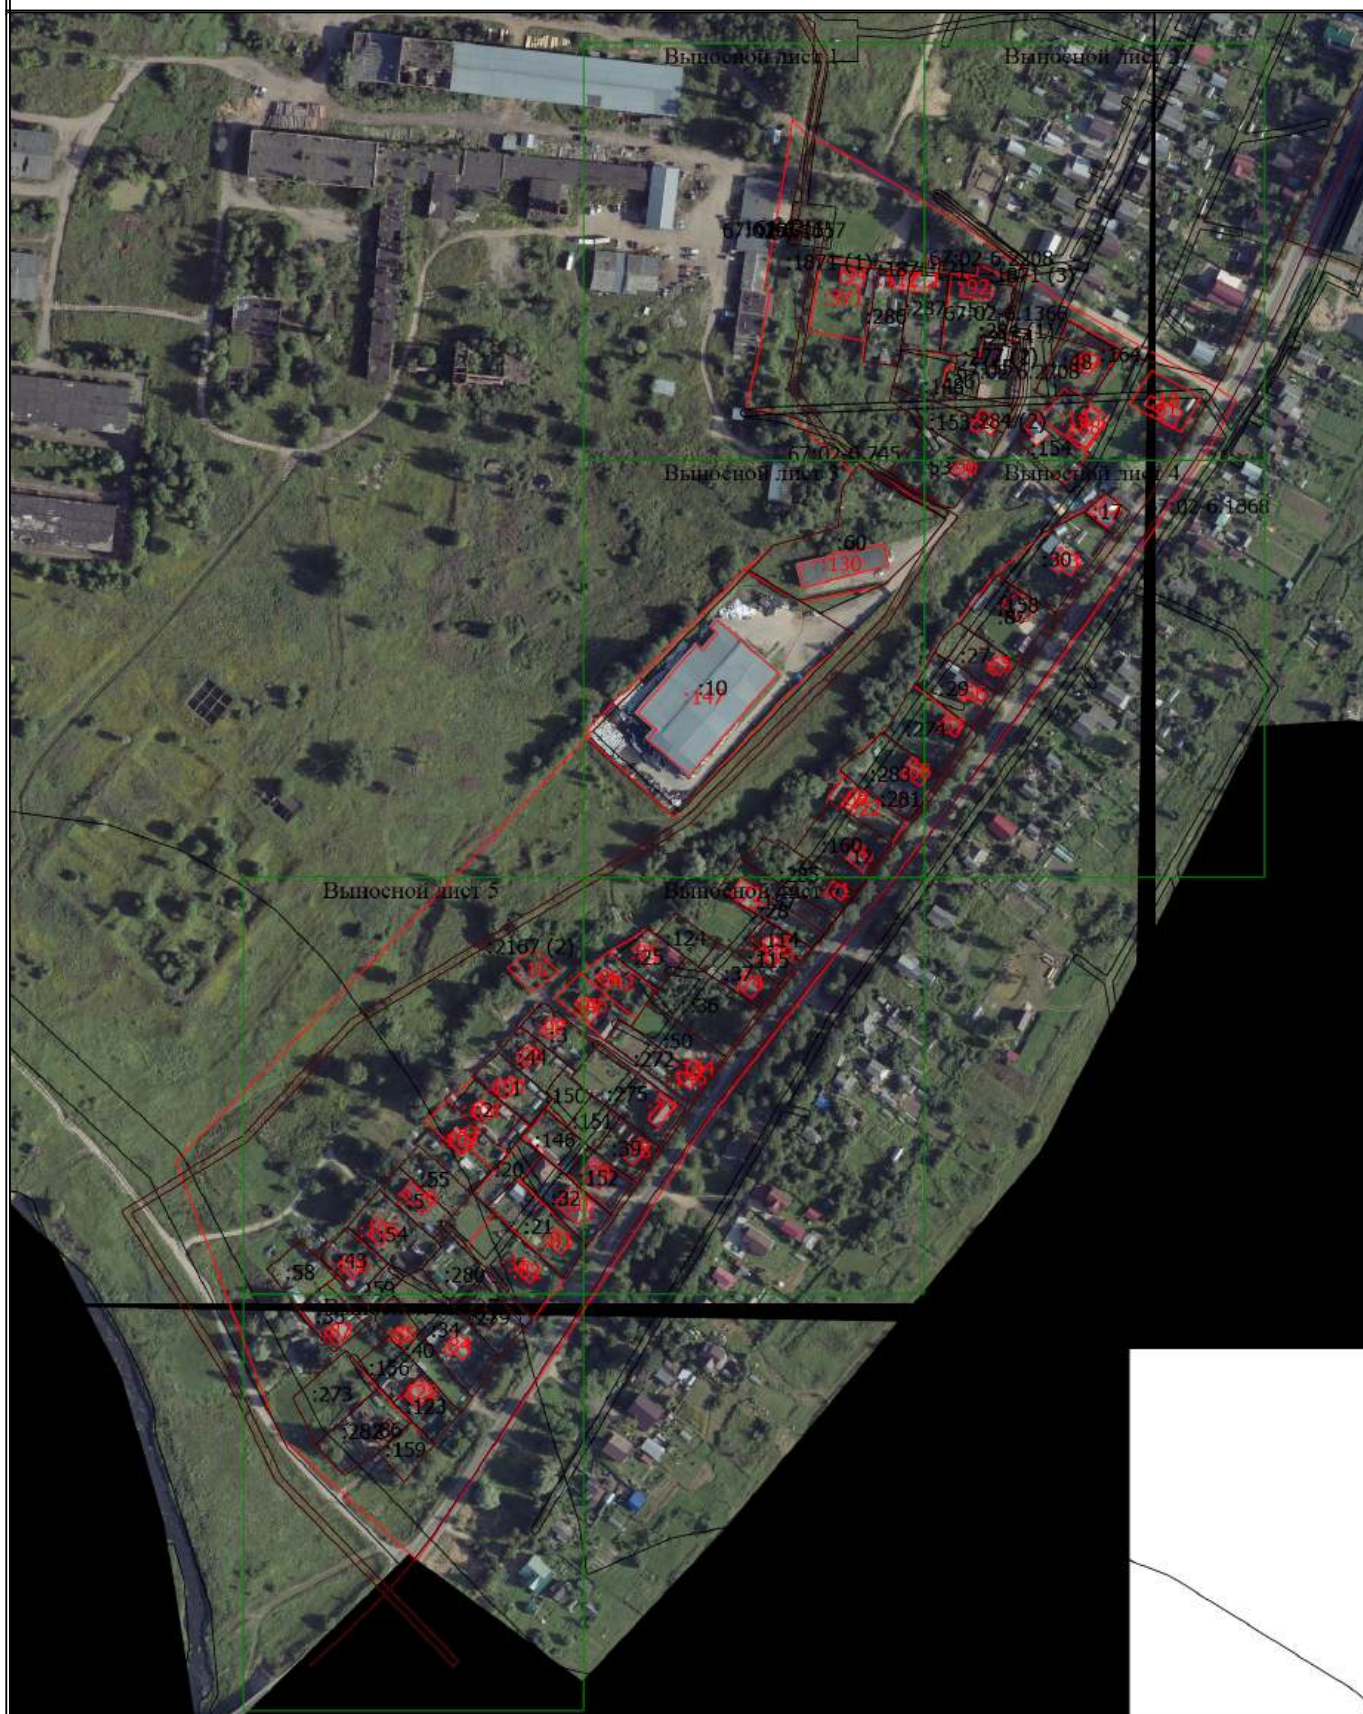

Условные обозначения

— - Часть границы, местоположение которой определено при выполнении кадастровых работ

Схема границ земельных участков

- - Характерная точка границы земельного участка, сведения ЕГРН о которой соответствуют требованиям, установленным в соответствии с частью 13 статьи 22 Федерального закона от 13 июля 2015 г. N 218-ФЗ "О государственной регистрации недвижимости"
- - Характерная точка контура здания, сооружения, объекта незавершенного строительства
- - Характерная точка границы, сведения о которой позволяют однозначно определить ее положение на местности
- 67:02-6.1657 - Зона с особыми условиями использования территории 67:02-6.1657 —
Охранная зона инженерных коммуникаций
- 1(10) - Обозначение характерной точки, местоположение которой не изменилось или было уточнено
- 32 - Обозначение ликвидируемой характерной точки
- ~~n10~~ - Обозначение новой характерной точки
- 1 - Кадастровый номер земельного участка
- :1 - Исправляемый земельный участок
- :10 - Уточняемый земельный участок
- :3У1 - Образуемый земельный участок
- :83 - Кадастровый номер здания
- :276 - Кадастровый номер сооружения
- :83 - Уточняемое здание
- :158 - Исправляемое здание
- :276 -
- :1647 - Уточняемое сооружение
- :161 (1) - Обозначение контура земельного участка
- :277 (1) - Обозначение контура здания
- :284 (1) - Обозначение контура сооружения
- :161 (1) -
- :1871 (1) - Уточняемый контур земельного участка
- - Часть контура, образованного проекцией вновь образованного наземного конструктивного элемента здания, сооружения, объекта незавершенного строительства
- - Часть границы, сведения ЕГРН о которой позволяют однозначно определить ее положение на местности
- - Часть контура, образованного проекцией существующего в ЕГРН наземного конструктивного элемента здания, сооружения, объекта незавершенного строительства
- △ - Пункт государственной геодезической сети
- - Граница кадастрового квартала
- - Характерная точка границы земельного участка, сведения о которой отсутствуют в ЕГРН, местоположение которой определено при кадастровых работах (новая характерная точка)

Схема границ земельных участков

Выносной лист 1



Масштаб 1:1000

Условные обозначения

- - Часть границы, местоположение которой определено при выполнении кадастровых работ

Схема границ земельных участков

- - Характерная точка границы земельного участка, сведения ЕГРН о которой соответствуют требованиям, установленным в соответствии с частью 13 статьи 22 Федерального закона от 13 июля 2015 г. N 218-ФЗ "О государственной регистрации недвижимости"
- - Характерная точка контура здания, сооружения, объекта незавершенного строительства
- - Характерная точка границы, сведения о которой позволяют однозначно определить ее положение на местности
- 67:02-6.1657 - Зона с особыми условиями использования территории 67:02-6.1657 —
Охранная зона инженерных коммуникаций
- 1(10) - Обозначение характерной точки, местоположение которой не изменилось или было уточнено
- 32 - Обозначение ликвидируемой характерной точки
- ~~n10~~ - Обозначение новой характерной точки
- 1 - Кадастровый номер земельного участка
- :1 - Исправляемый земельный участок
- :10 - Уточняемый земельный участок
- :3У1 - Образуемый земельный участок
- 83 - Кадастровый номер здания
- 276 - Кадастровый номер сооружения
- :83 - Уточняемое здание
- :158 - Исправляемое здание
- :276 -
- :1647 - Уточняемое сооружение
- 161 (1) - Обозначение контура земельного участка
- 277 (1) - Обозначение контура здания
- 284 (1) - Обозначение контура сооружения
- :161 (1) -
- :1871 (1) - Уточняемый контур земельного участка
- - Часть контура, образованного проекцией вновь образованного наземного конструктивного элемента здания, сооружения, объекта незавершенного строительства
- - Часть границы, сведения ЕГРН о которой позволяют однозначно определить ее положение на местности
- - Часть контура, образованного проекцией существующего в ЕГРН наземного конструктивного элемента здания, сооружения, объекта незавершенного строительства
- △ - Пункт государственной геодезической сети
- - Граница кадастрового квартала
- - Характерная точка границы земельного участка, сведения о которой отсутствуют в ЕГРН, местоположение которой определено при кадастровых работах (новая характерная точка)

Схема границ земельных участков

Выносной лист 2



Масштаб 1:1000

Условные обозначения

— - Часть границы, местоположение которой определено при выполнении кадастровых работ

Схема границ земельных участков

- - Характерная точка границы земельного участка, сведения ЕГРН о которой соответствуют требованиям, установленным в соответствии с частью 13 статьи 22 Федерального закона от 13 июля 2015 г. N 218-ФЗ "О государственной регистрации недвижимости"
- - Характерная точка контура здания, сооружения, объекта незавершенного строительства
- - Характерная точка границы, сведения о которой позволяют однозначно определить ее положение на местности
- 67:02-6.1657 - Зона с особыми условиями использования территории 67:02-6.1657 —
Охранная зона инженерных коммуникаций
- 1(10) - Обозначение характерной точки, местоположение которой не изменилось или было уточнено
- 32 - Обозначение ликвидируемой характерной точки
- ~~n10~~ - Обозначение новой характерной точки
- 1 - Кадастровый номер земельного участка
- :1 - Исправляемый земельный участок
- :10 - Уточняемый земельный участок
- :3У1 - Образуемый земельный участок
- :83 - Кадастровый номер здания
- :276 - Кадастровый номер сооружения
- :83 - Уточняемое здание
- :158 - Исправляемое здание
- :276 -
- :1647 - Уточняемое сооружение
- :161 (1) - Обозначение контура земельного участка
- :277 (1) - Обозначение контура здания
- :284 (1) - Обозначение контура сооружения
- :161 (1) -
- :1871 (1) - Уточняемый контур земельного участка
- - Часть контура, образованного проекцией вновь образованного наземного конструктивного элемента здания, сооружения, объекта незавершенного строительства
- - Часть границы, сведения ЕГРН о которой позволяют однозначно определить ее положение на местности
- - Часть контура, образованного проекцией существующего в ЕГРН наземного конструктивного элемента здания, сооружения, объекта незавершенного строительства
- △ - Пункт государственной геодезической сети
- - Граница кадастрового квартала
- - Характерная точка границы земельного участка, сведения о которой отсутствуют в ЕГРН, местоположение которой определено при кадастровых работах (новая характерная точка)

Схема границ земельных участков

Выносной лист 3



Масштаб 1:1000

Условные обозначения


— - Часть границы, местоположение которой определено при выполнении кадастровых работ

Схема границ земельных участков

- - Характерная точка границы земельного участка, сведения ЕГРН о которой соответствуют требованиям, установленным в соответствии с частью 13 статьи 22 Федерального закона от 13 июля 2015 г. N 218-ФЗ "О государственной регистрации недвижимости"
- - Характерная точка контура здания, сооружения, объекта незавершенного строительства
- - Характерная точка границы, сведения о которой позволяют однозначно определить ее положение на местности
- 67:02-6.1657 - Зона с особыми условиями использования территории 67:02-6.1657 —
Охранная зона инженерных коммуникаций
- 1(10) - Обозначение характерной точки, местоположение которой не изменилось или было уточнено
- 32 - Обозначение ликвидируемой характерной точки
- ~~n10~~ - Обозначение новой характерной точки
- 1 - Кадастровый номер земельного участка
- :1 - Исправляемый земельный участок
- :10 - Уточняемый земельный участок
- :3У1 - Образуемый земельный участок
- :83 - Кадастровый номер здания
- :276 - Кадастровый номер сооружения
- :83 - Уточняемое здание
- :158 - Исправляемое здание
- :276 -
- :1647 - Уточняемое сооружение
- :161 (1) - Обозначение контура земельного участка
- :277 (1) - Обозначение контура здания
- :284 (1) - Обозначение контура сооружения
- :161 (1) -
- :1871 (1) - Уточняемый контур земельного участка
- - Часть контура, образованного проекцией вновь образованного наземного конструктивного элемента здания, сооружения, объекта незавершенного строительства
- - Часть границы, сведения ЕГРН о которой позволяют однозначно определить ее положение на местности
- - Часть контура, образованного проекцией существующего в ЕГРН наземного конструктивного элемента здания, сооружения, объекта незавершенного строительства
- △ - Пункт государственной геодезической сети
- - Граница кадастрового квартала
- - Характерная точка границы земельного участка, сведения о которой отсутствуют в ЕГРН, местоположение которой определено при кадастровых работах (новая характерная точка)

Схема границ земельных участков

Выносной лист 4

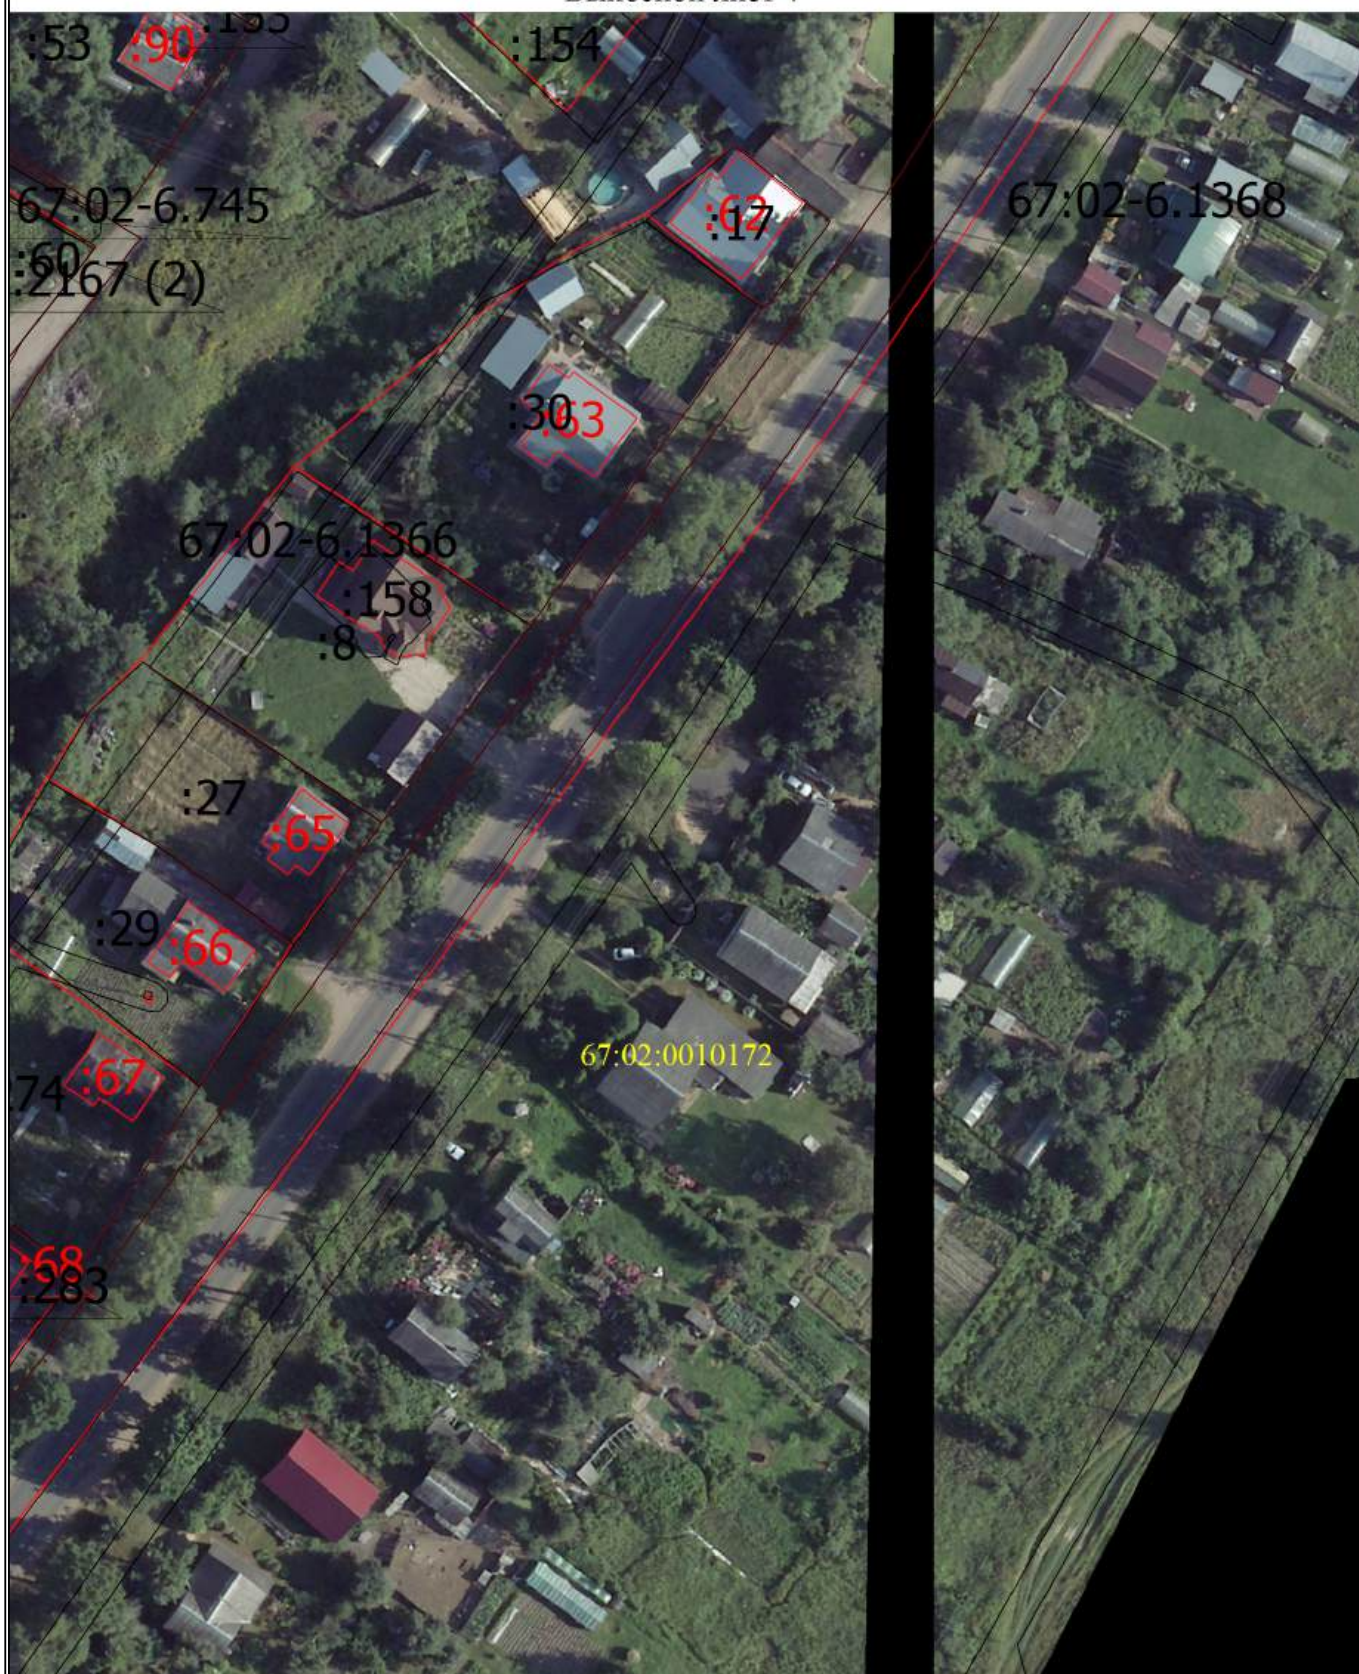

Масштаб 1:1000

Условные обозначения

— - Часть границы, местоположение которой определено при выполнении кадастровых работ

Схема границ земельных участков

- - Характерная точка границы земельного участка, сведения ЕГРН о которой соответствуют требованиям, установленным в соответствии с частью 13 статьи 22 Федерального закона от 13 июля 2015 г. N 218-ФЗ "О государственной регистрации недвижимости"
- - Характерная точка контура здания, сооружения, объекта незавершенного строительства
- - Характерная точка границы, сведения о которой позволяют однозначно определить ее положение на местности
- 67:02-6.1657 - Зона с особыми условиями использования территории 67:02-6.1657 —
Охранная зона инженерных коммуникаций
- 1(10) - Обозначение характерной точки, местоположение которой не изменилось или было уточнено
- 32 - Обозначение ликвидируемой характерной точки
- ~~n10~~ - Обозначение новой характерной точки
- 1 - Кадастровый номер земельного участка
- :1 - Исправляемый земельный участок
- :10 - Уточняемый земельный участок
- :3У1 - Образуемый земельный участок
- :83 - Кадастровый номер здания
- :276 - Кадастровый номер сооружения
- :83 - Уточняемое здание
- :158 - Исправляемое здание
- :276 -
- :1647 - Уточняемое сооружение
- :161 (1) - Обозначение контура земельного участка
- :277 (1) - Обозначение контура здания
- :284 (1) - Обозначение контура сооружения
- :161 (1) -
- :1871 (1) - Уточняемый контур земельного участка
- - Часть контура, образованного проекцией вновь образованного наземного конструктивного элемента здания, сооружения, объекта незавершенного строительства
- - Часть границы, сведения ЕГРН о которой позволяют однозначно определить ее положение на местности
- - Часть контура, образованного проекцией существующего в ЕГРН наземного конструктивного элемента здания, сооружения, объекта незавершенного строительства
- △ - Пункт государственной геодезической сети
- - Граница кадастрового квартала
- - Характерная точка границы земельного участка, сведения о которой отсутствуют в ЕГРН, местоположение которой определено при кадастровых работах (новая характерная точка)

Схема границ земельных участков

Выносной лист 5



Масштаб 1:1000

Условные обозначения

_____ - Часть границы, местоположение которой определено при выполнении кадастровых работ

Схема границ земельных участков

- - Характерная точка границы земельного участка, сведения ЕГРН о которой соответствуют требованиям, установленным в соответствии с частью 13 статьи 22 Федерального закона от 13 июля 2015 г. N 218-ФЗ "О государственной регистрации недвижимости"
- - Характерная точка контура здания, сооружения, объекта незавершенного строительства
- - Характерная точка границы, сведения о которой позволяют однозначно определить ее положение на местности
- 67:02-6.1657 - Зона с особыми условиями использования территории 67:02-6.1657 —
Охранная зона инженерных коммуникаций
- 1(10) - Обозначение характерной точки, местоположение которой не изменилось или было уточнено
- 32 - Обозначение ликвидируемой характерной точки
- ~~n10~~ - Обозначение новой характерной точки
- 1 - Кадастровый номер земельного участка
- :1 - Исправляемый земельный участок
- :10 - Уточняемый земельный участок
- :3У1 - Образуемый земельный участок
- 83 - Кадастровый номер здания
- 276 - Кадастровый номер сооружения
- :83 - Уточняемое здание
- :158 - Исправляемое здание
- :276 -
- :1647 - Уточняемое сооружение
- 161 (1) - Обозначение контура земельного участка
- 277 (1) - Обозначение контура здания
- 284 (1) - Обозначение контура сооружения
- :161 (1) -
- :1871 (1) - Уточняемый контур земельного участка
- - Часть контура, образованного проекцией вновь образованного наземного конструктивного элемента здания, сооружения, объекта незавершенного строительства
- - Часть границы, сведения ЕГРН о которой позволяют однозначно определить ее положение на местности
- - Часть контура, образованного проекцией существующего в ЕГРН наземного конструктивного элемента здания, сооружения, объекта незавершенного строительства
- △ - Пункт государственной геодезической сети
- - Граница кадастрового квартала
- - Характерная точка границы земельного участка, сведения о которой отсутствуют в ЕГРН, местоположение которой определено при кадастровых работах (новая характерная точка)

Схема границ земельных участков

Выносной лист 6



Масштаб 1:1000

Условные обозначения


- - Часть границы, местоположение которой определено при выполнении кадастровых работ

Схема границ земельных участков

- - Характерная точка границы земельного участка, сведения ЕГРН о которой соответствуют требованиям, установленным в соответствии с частью 13 статьи 22 Федерального закона от 13 июля 2015 г. N 218-ФЗ "О государственной регистрации недвижимости"
- - Характерная точка контура здания, сооружения, объекта незавершенного строительства
- - Характерная точка границы, сведения о которой позволяют однозначно определить ее положение на местности
- 67:02-6.1657 - Зона с особыми условиями использования территории 67:02-6.1657 —
Охранная зона инженерных коммуникаций
- 1(10) - Обозначение характерной точки, местоположение которой не изменилось или было уточнено
- 32 - Обозначение ликвидируемой характерной точки
- ~~н10~~ - Обозначение новой характерной точки
- 1 - Кадастровый номер земельного участка
- :1 - Исправляемый земельный участок
- :10 - Уточняемый земельный участок
- :3У1 - Образуемый земельный участок
- :83 - Кадастровый номер здания
- :276 - Кадастровый номер сооружения
- :83 - Уточняемое здание
- :158 - Исправляемое здание
- :276 -
- :1647 - Уточняемое сооружение
- :161 (1) - Обозначение контура земельного участка
- :277 (1) - Обозначение контура здания
- :284 (1) - Обозначение контура сооружения
- :161 (1) -
- :1871 (1) - Уточняемый контур земельного участка
- - Часть контура, образованного проекцией вновь образованного наземного конструктивного элемента здания, сооружения, объекта незавершенного строительства
- - Часть границы, сведения ЕГРН о которой позволяют однозначно определить ее положение на местности
- - Часть контура, образованного проекцией существующего в ЕГРН наземного конструктивного элемента здания, сооружения, объекта незавершенного строительства
- △ - Пункт государственной геодезической сети
- - Граница кадастрового квартала
- - Характерная точка границы земельного участка, сведения о которой отсутствуют в ЕГРН, местоположение которой определено при кадастровых работах (новая характерная точка)

Схема границ земельных участков

Выносной лист 7

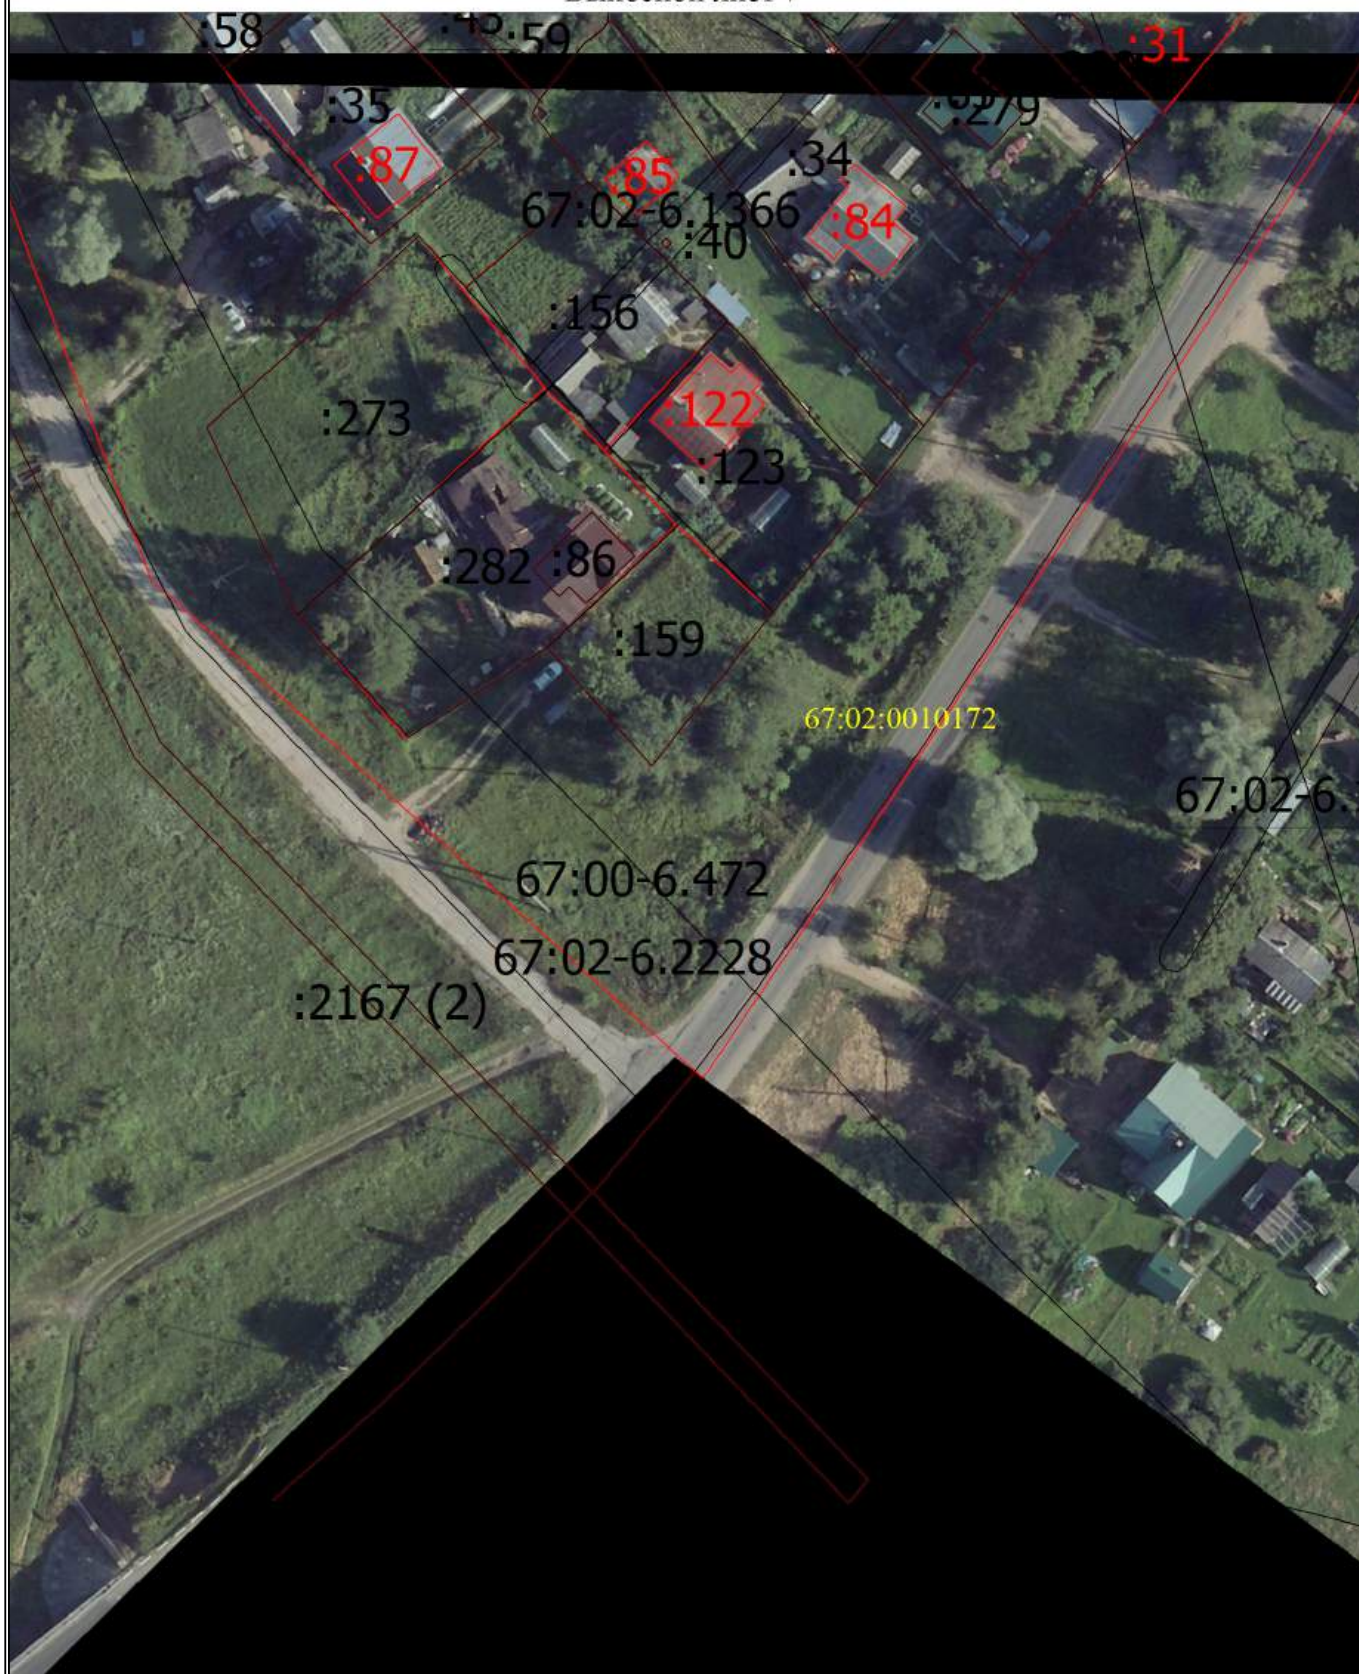

Масштаб 1:1000

Условные обозначения

— - Часть границы, местоположение которой определено при выполнении кадастровых работ

Схема границ земельных участков

- - Характерная точка границы земельного участка, сведения ЕГРН о которой соответствуют требованиям, установленным в соответствии с частью 13 статьи 22 Федерального закона от 13 июля 2015 г. N 218-ФЗ "О государственной регистрации недвижимости"
- - Характерная точка контура здания, сооружения, объекта незавершенного строительства
- - Характерная точка границы, сведения о которой позволяют однозначно определить ее положение на местности
- 67:02-6.1657 - Зона с особыми условиями использования территории 67:02-6.1657 —
Охранная зона инженерных коммуникаций
- 1(10) - Обозначение характерной точки, местоположение которой не изменилось или было уточнено
- 32 - Обозначение ликвидируемой характерной точки
- ~~н10~~ - Обозначение новой характерной точки
- 1 - Кадастровый номер земельного участка
- :1 - Исправляемый земельный участок
- :10 - Уточняемый земельный участок
- :3У1 - Образуемый земельный участок
- :83 - Кадастровый номер здания
- :276 - Кадастровый номер сооружения
- :83 - Уточняемое здание
- :158 - Исправляемое здание
- :276 -
- :1647 - Уточняемое сооружение
- :161 (1) - Обозначение контура земельного участка
- :277 (1) - Обозначение контура здания
- :284 (1) - Обозначение контура сооружения
- :161 (1) -
- :1871 (1) - Уточняемый контур земельного участка
- - Часть контура, образованного проекцией вновь образованного наземного конструктивного элемента здания, сооружения, объекта незавершенного строительства
- - Часть границы, сведения ЕГРН о которой позволяют однозначно определить ее положение на местности
- - Часть контура, образованного проекцией существующего в ЕГРН наземного конструктивного элемента здания, сооружения, объекта незавершенного строительства
- △ - Пункт государственной геодезической сети
- - Граница кадастрового квартала
- - Характерная точка границы земельного участка, сведения о которой отсутствуют в ЕГРН, местоположение которой определено при кадастровых работах (новая характерная точка)