


Схема границ земельных участков

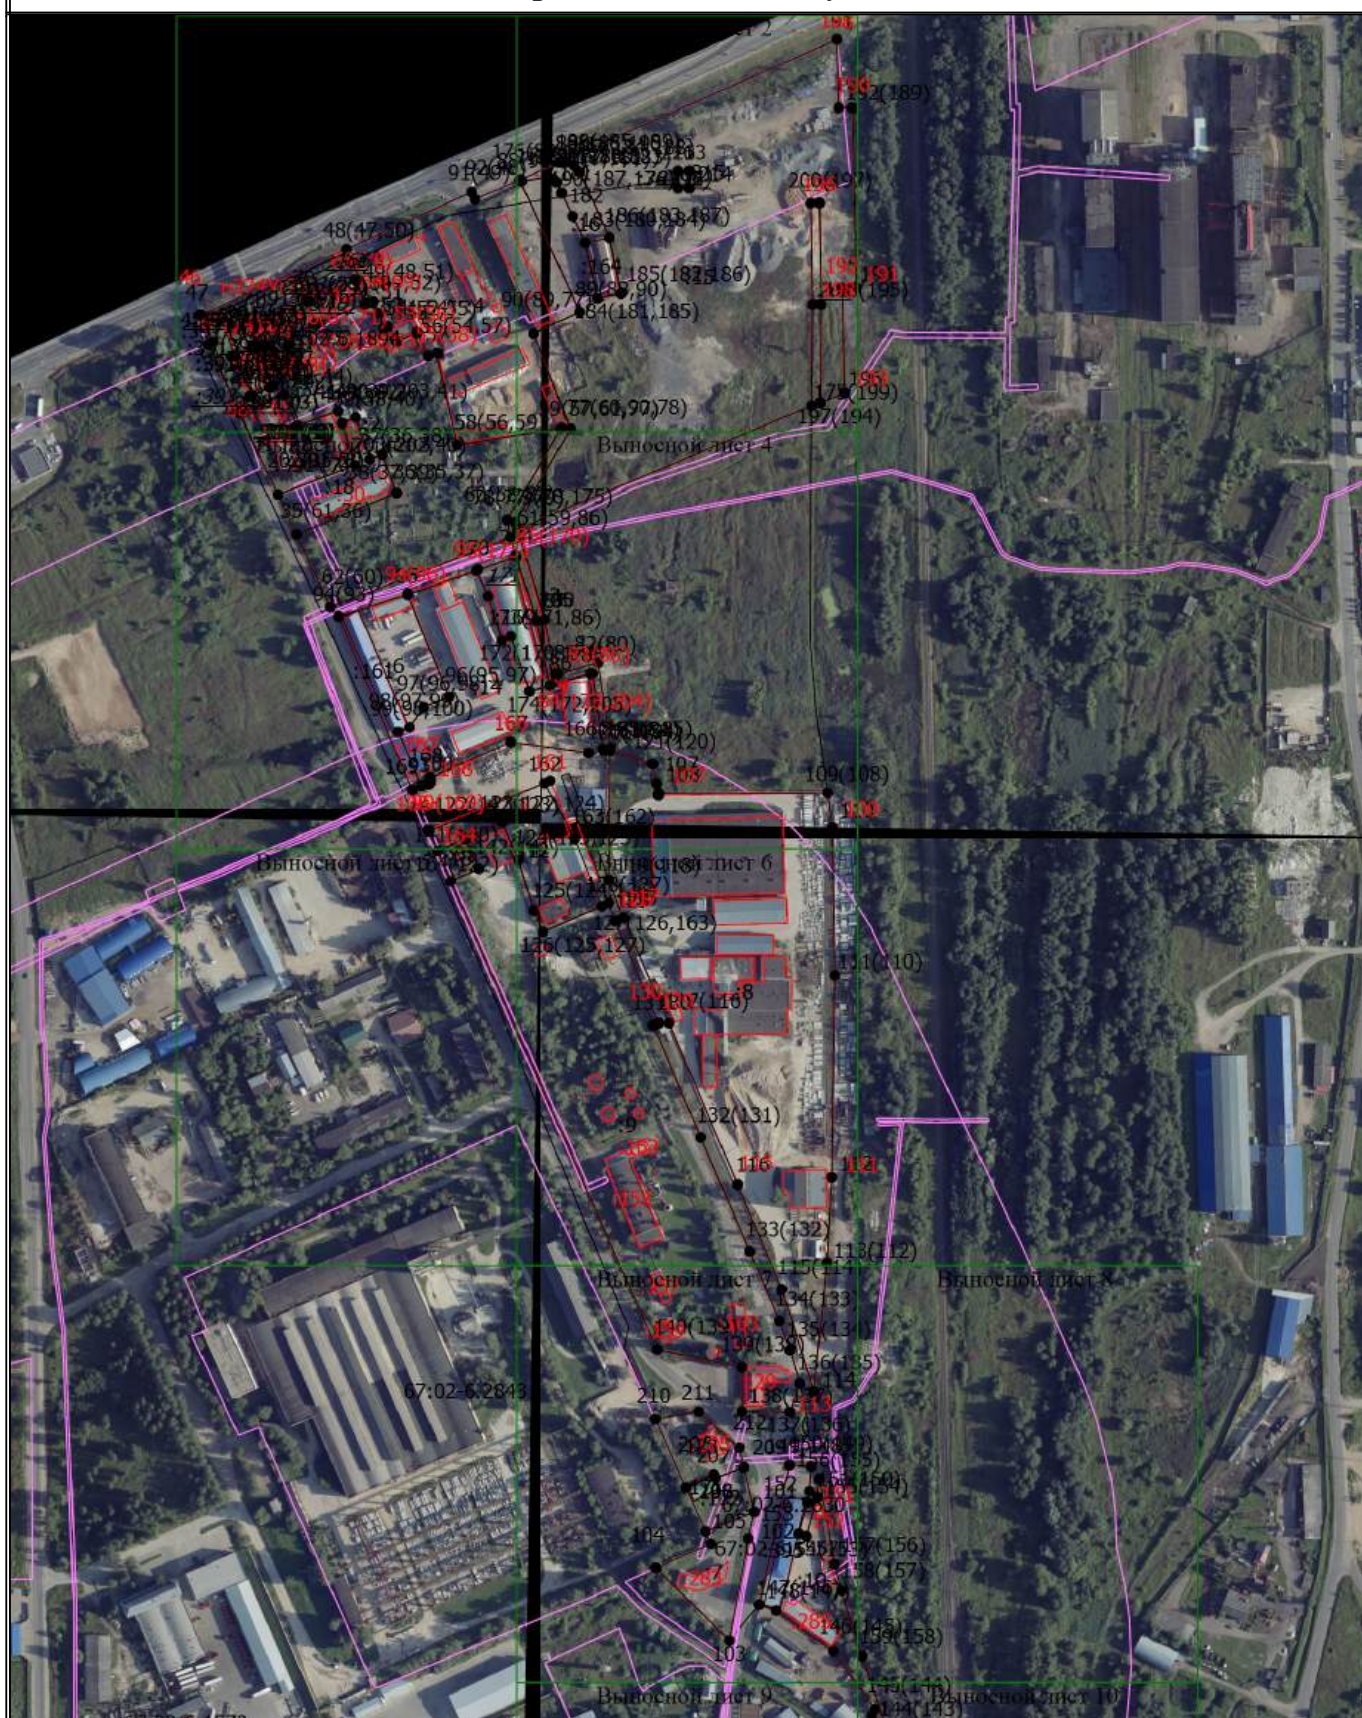

Масштаб 1:5600

Условные обозначения


- - Часть границы, местоположение которой определено при выполнении кадастровых работ

Схема границ земельных участков

- - Характерная точка границы земельного участка, сведения ЕГРН о которой соответствуют требованиям, установленным в соответствии с частью 13 статьи 22 Федерального закона от 13 июля 2015 г. N 218-ФЗ "О государственной регистрации недвижимости"
- - Характерная точка контура здания, сооружения, объекта незавершенного строительства
- - Характерная точка границы, сведения о которой позволяют однозначно определить ее положение на местности
- 67:02-6.1557 - Зона с особыми условиями использования территории 67:02-6.1557 —
Охранная зона инженерных коммуникаций
- 1 - Обозначение характерной точки, местоположение которой не изменилось или было уточнено
- 171 - Обозначение ликвидируемой характерной точки
- н10 - Обозначение новой характерной точки
- :10 - Кадастровый номер земельного участка
- :2 - Исправляемый земельный участок
- :7 -
- :14 - Уточняемый земельный участок
- :35 - Кадастровый номер здания
- :166 - Кадастровый номер сооружения
- :35 - Уточняемое здание
- :145 - Исправляемое здание
- :283 - Уточняемое сооружение
- :391 (1) - Обозначение контура сооружения
- - Часть контура, образованного проекцией вновь образованного наземного конструктивного элемента здания, сооружения, объекта незавершенного строительства
- - Часть границы, сведения ЕГРН о которой позволяют однозначно определить ее положение на местности
- - Часть контура, образованного проекцией существующего в ЕГРН наземного конструктивного элемента здания, сооружения, объекта незавершенного строительства
- - Граница зоны с особыми условиями

Схема границ земельных участков

Выносной лист 1

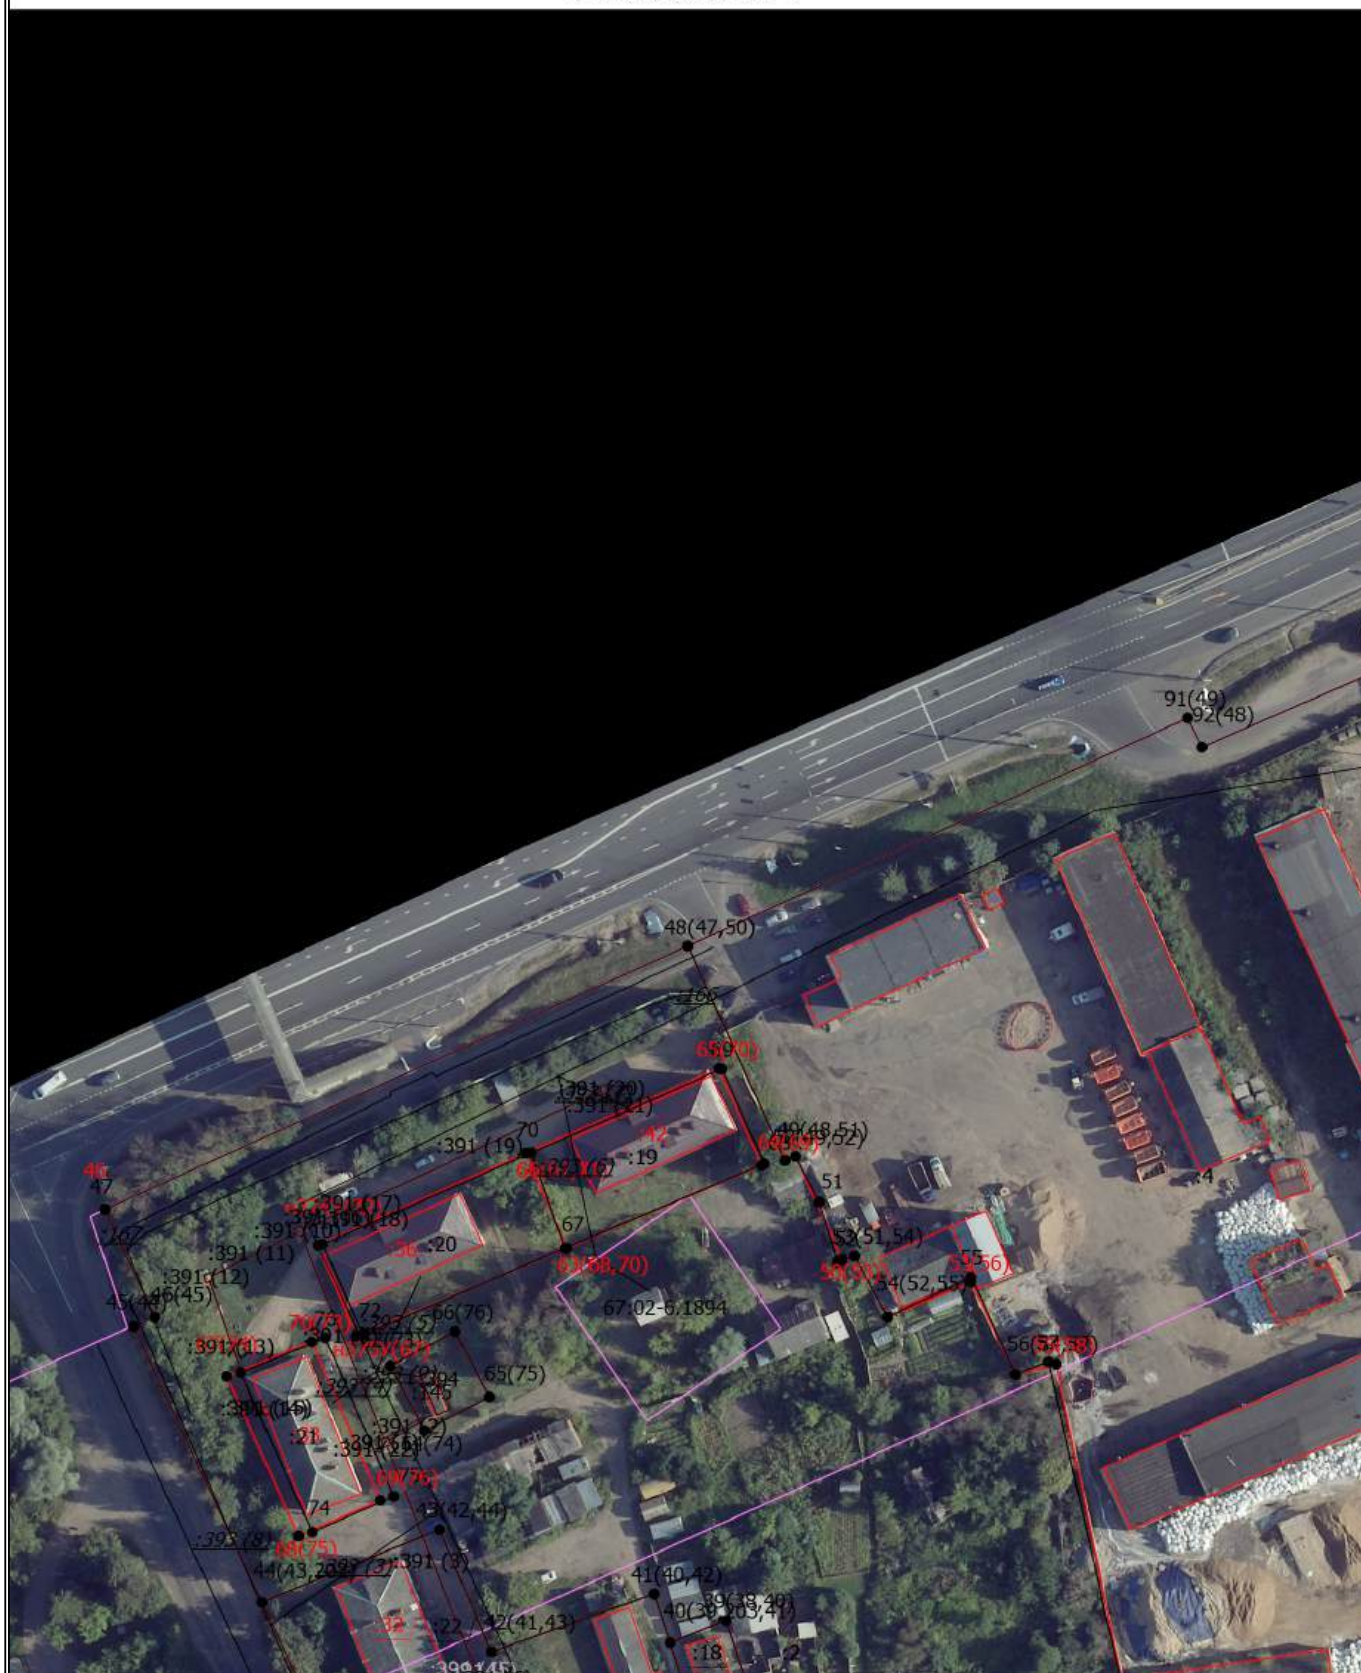

Масштаб 1:1400

Условные обозначения


— - Часть границы, местоположение которой определено при выполнении кадастровых работ

Схема границ земельных участков

- - Характерная точка границы земельного участка, сведения ЕГРН о которой соответствуют требованиям, установленным в соответствии с частью 13 статьи 22 Федерального закона от 13 июля 2015 г. N 218-ФЗ "О государственной регистрации недвижимости"
 - - Характерная точка контура здания, сооружения, объекта незавершенного строительства
 - - Характерная точка границы, сведения о которой позволяют однозначно определить ее положение на местности
- 67:02-6.1557 - Зона с особыми условиями использования территории 67:02-6.1557 —
Охранная зона инженерных коммуникаций
- 1 - Обозначение характерной точки, местоположение которой не изменилось или было уточнено
- 171 - Обозначение ликвидируемой характерной точки
- н10 - Обозначение новой характерной точки
- :10 - Кадастровый номер земельного участка
- :2 - Исправляемый земельный участок
- :7 -
- :14 - Уточняемый земельный участок
- :35 - Кадастровый номер здания
- :166 - Кадастровый номер сооружения
- :35 - Уточняемое здание
- :145 - Исправляемое здание
- :283 - Уточняемое сооружение
- :391 (1) - Обозначение контура сооружения
-
- Часть контура, образованного проекцией вновь образованного наземного конструктивного элемента здания, сооружения, объекта незавершенного строительства
-
- Часть границы, сведения ЕГРН о которой позволяют однозначно определить ее положение на местности
-
- Часть контура, образованного проекцией существующего в ЕГРН наземного конструктивного элемента здания, сооружения, объекта незавершенного строительства
-
- Граница зоны с особыми условиями

Схема границ земельных участков

Выносной лист 2

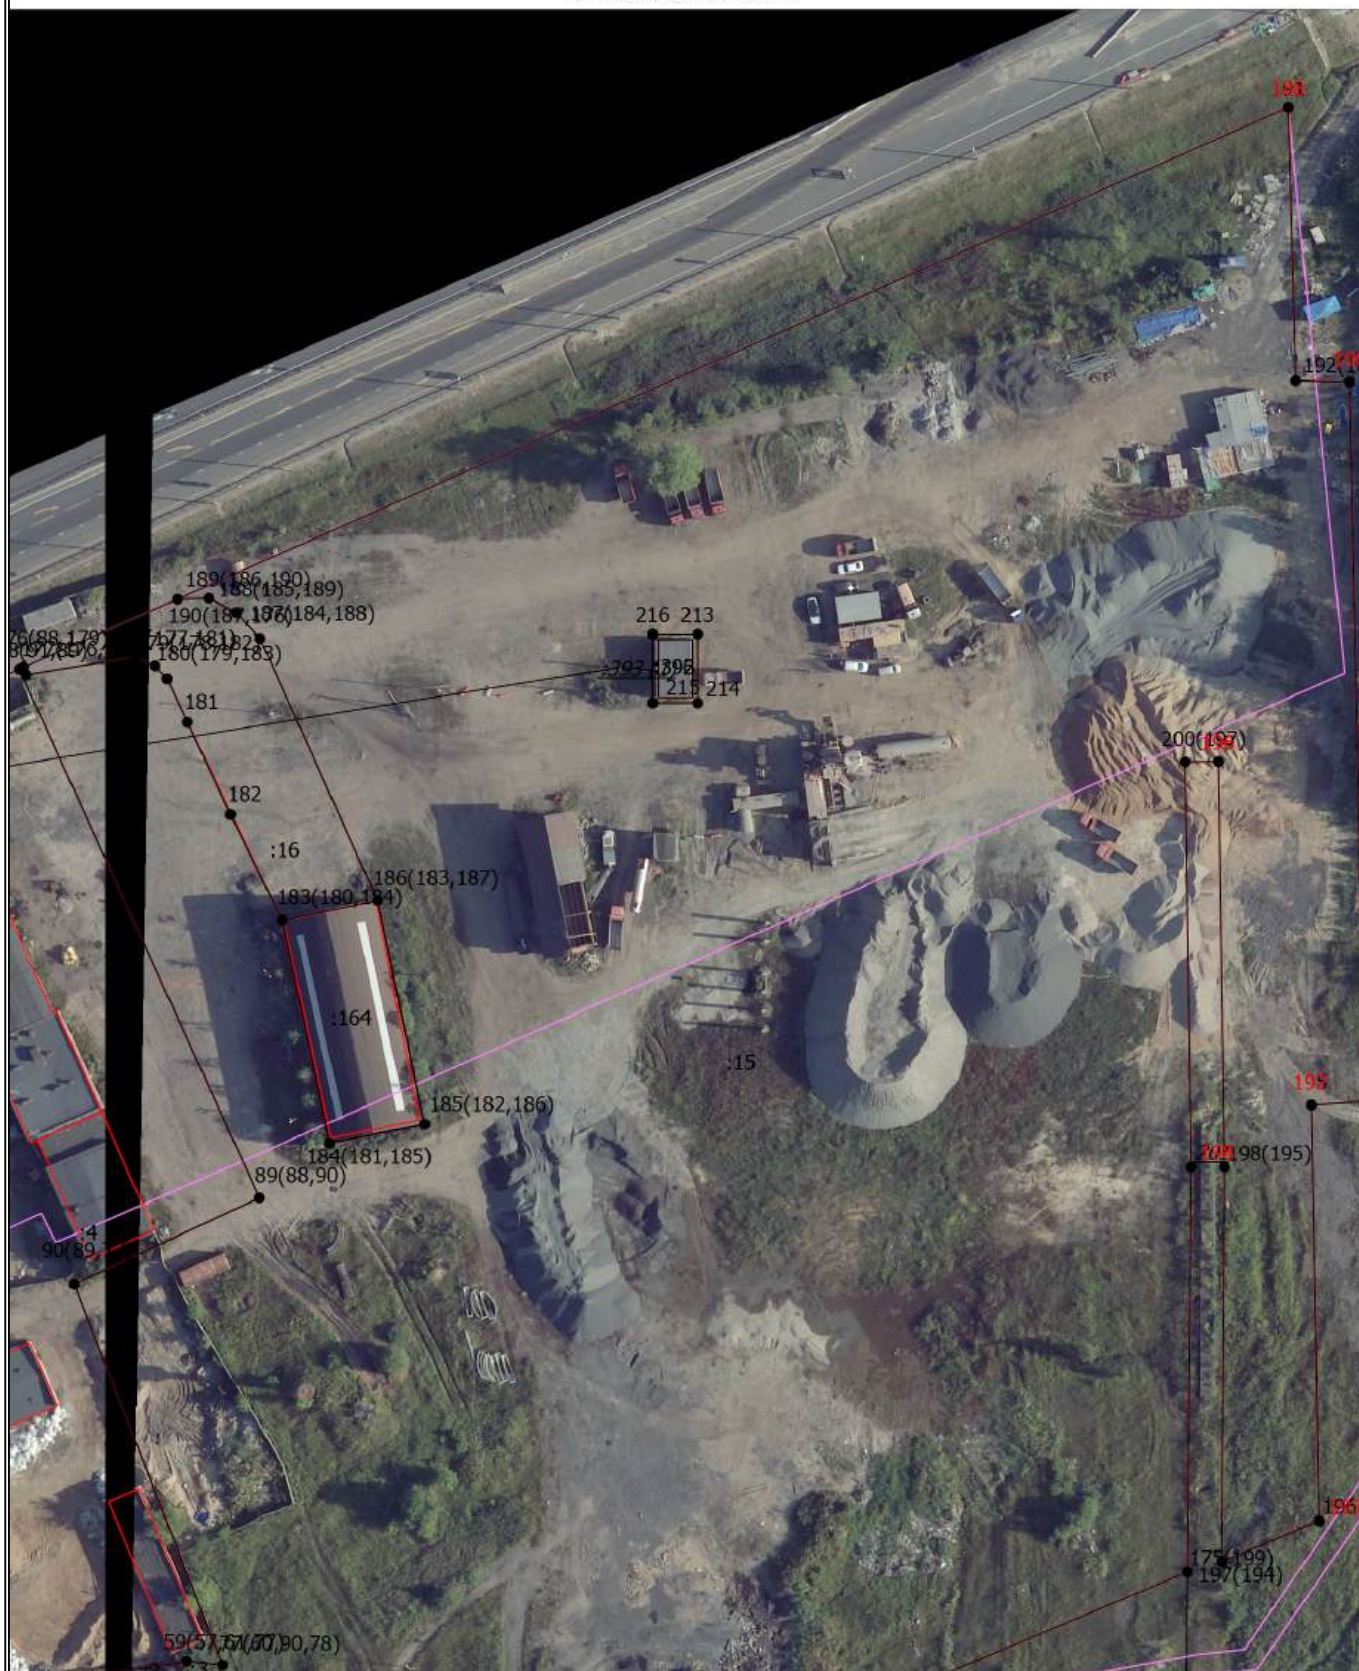

Масштаб 1:1400

Условные обозначения


- - Часть границы, местоположение которой определено при выполнении кадастровых работ

Схема границ земельных участков

- - Характерная точка границы земельного участка, сведения ЕГРН о которой соответствуют требованиям, установленным в соответствии с частью 13 статьи 22 Федерального закона от 13 июля 2015 г. N 218-ФЗ "О государственной регистрации недвижимости"
- - Характерная точка контура здания, сооружения, объекта незавершенного строительства
- - Характерная точка границы, сведения о которой позволяют однозначно определить ее положение на местности
- 67:02-6.1557 - Зона с особыми условиями использования территории 67:02-6.1557 —
Охранная зона инженерных коммуникаций
- 1 - Обозначение характерной точки, местоположение которой не изменилось или было уточнено
- 171 - Обозначение ликвидируемой характерной точки
- ~~н10~~ - Обозначение новой характерной точки
- :10 - Кадастровый номер земельного участка
- :2 - Исправляемый земельный участок
- :7 -
- :14 - Уточняемый земельный участок
- :35 - Кадастровый номер здания
- :166 - Кадастровый номер сооружения
- :35 - Уточняемое здание
- :145 - Исправляемое здание
- ~~:283~~ - Уточняемое сооружение
- :391 (1) - Обозначение контура сооружения
- _____ - Часть контура, образованного проекцией вновь образованного наземного конструктивного элемента здания, сооружения, объекта незавершенного строительства
- _____ - Часть границы, сведения ЕГРН о которой позволяют однозначно определить ее положение на местности
- _____ - Часть контура, образованного проекцией существующего в ЕГРН наземного конструктивного элемента здания, сооружения, объекта незавершенного строительства
- _____ - Граница зоны с особыми условиями

Схема границ земельных участков

Выносной лист 3

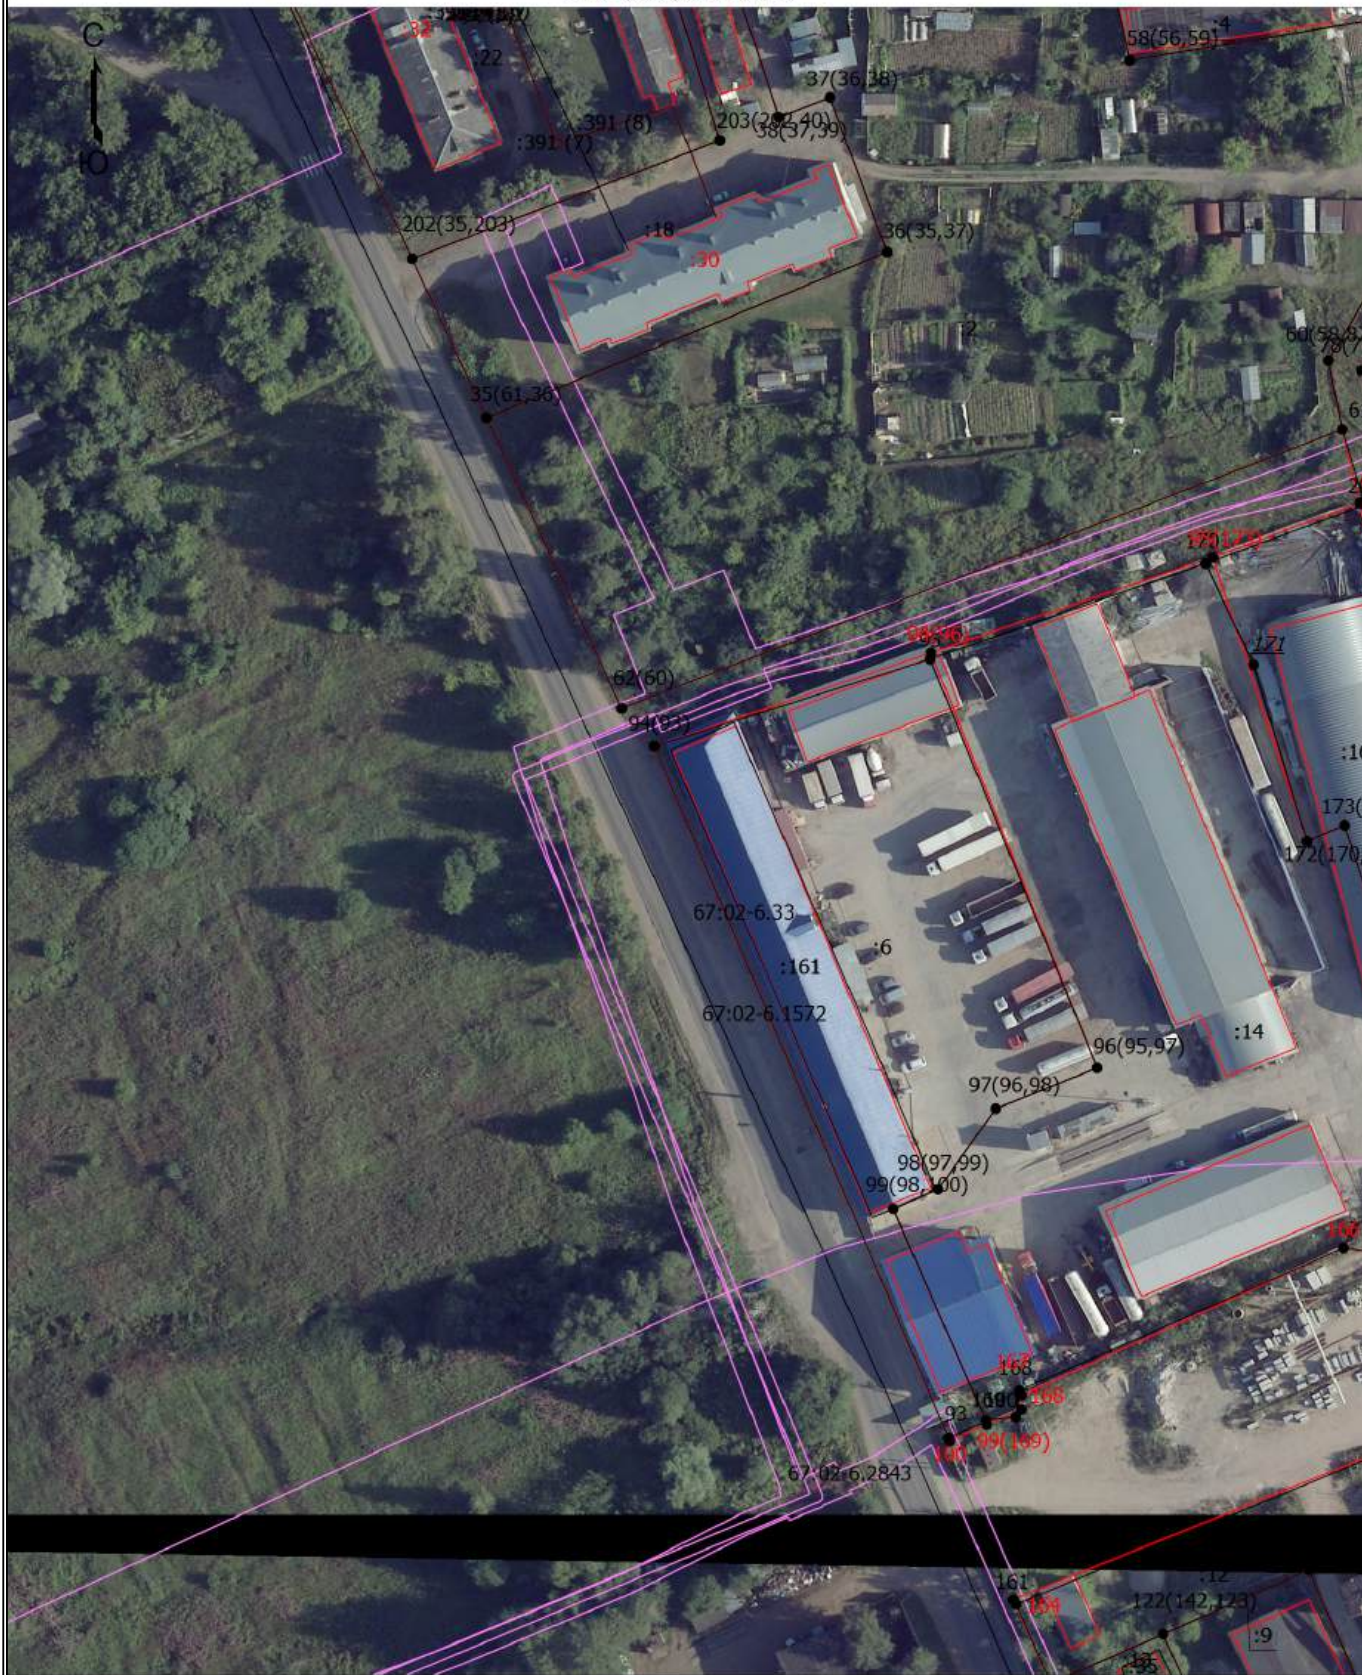

Масштаб 1:1400

Условные обозначения


_____ - Часть границы, местоположение которой определено при выполнении кадастровых работ

Схема границ земельных участков

- - Характерная точка границы земельного участка, сведения ЕГРН о которой соответствуют требованиям, установленным в соответствии с частью 13 статьи 22 Федерального закона от 13 июля 2015 г. N 218-ФЗ "О государственной регистрации недвижимости"
- - Характерная точка контура здания, сооружения, объекта незавершенного строительства
- - Характерная точка границы, сведения о которой позволяют однозначно определить ее положение на местности
- 67:02-6.1557 - Зона с особыми условиями использования территории 67:02-6.1557 —
Охранная зона инженерных коммуникаций
- 1 - Обозначение характерной точки, местоположение которой не изменилось или было уточнено
- 171 - Обозначение ликвидируемой характерной точки
- ~~н10~~ - Обозначение новой характерной точки
- :10 - Кадастровый номер земельного участка
- :2 - Исправляемый земельный участок
- :7 -
- :14 - Уточняемый земельный участок
- :35 - Кадастровый номер здания
- :166 - Кадастровый номер сооружения
- :35 - Уточняемое здание
- :145 - Исправляемое здание
- ~~:283~~ - Уточняемое сооружение
- :391 (1) - Обозначение контура сооружения
- _____ - Часть контура, образованного проекцией вновь образованного наземного конструктивного элемента здания, сооружения, объекта незавершенного строительства
- _____ - Часть границы, сведения ЕГРН о которой позволяют однозначно определить ее положение на местности
- _____ - Часть контура, образованного проекцией существующего в ЕГРН наземного конструктивного элемента здания, сооружения, объекта незавершенного строительства
- _____ - Граница зоны с особыми условиями

Схема границ земельных участков

Выносной лист 4

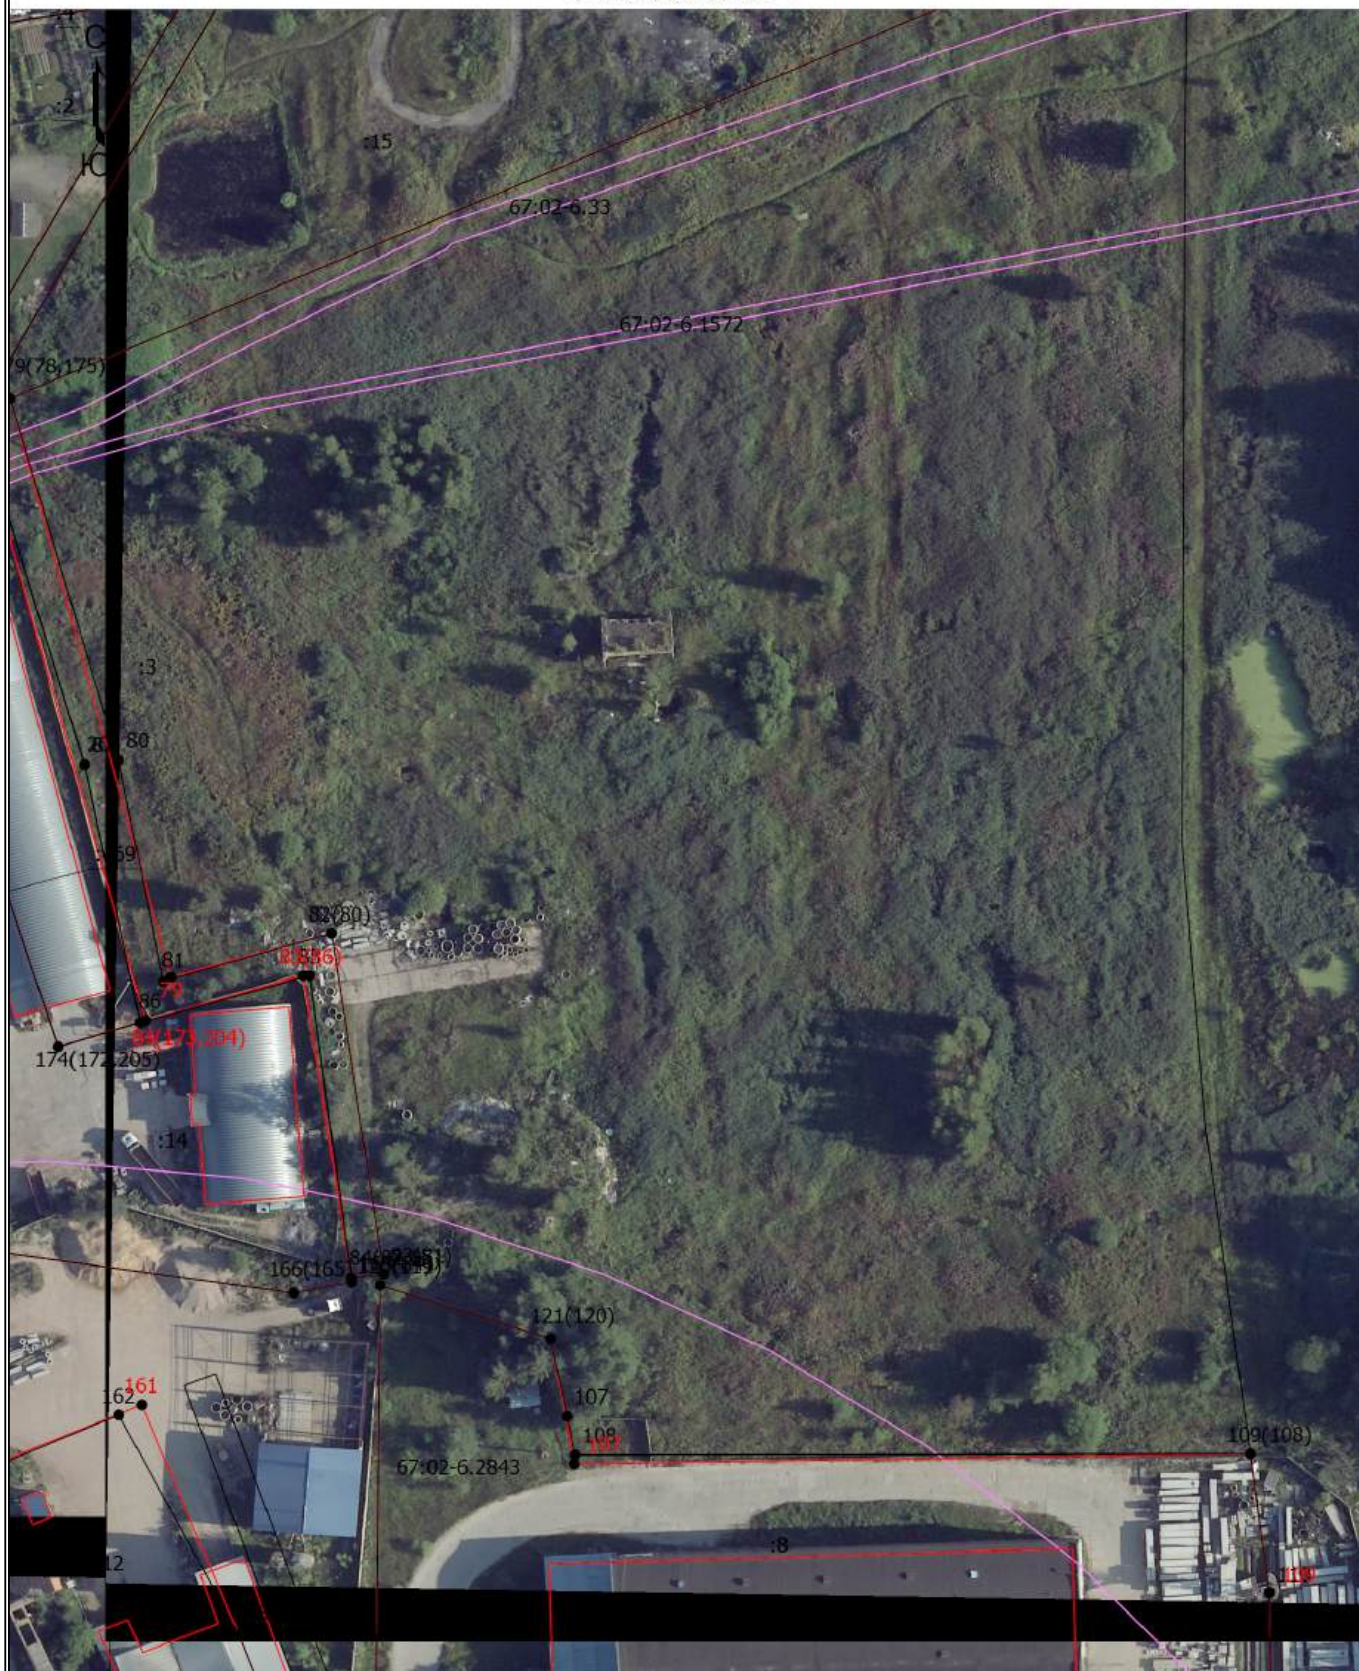

Масштаб 1:1400

Условные обозначения


— - Часть границы, местоположение которой определено при выполнении кадастровых работ

Схема границ земельных участков

- - Характерная точка границы земельного участка, сведения ЕГРН о которой соответствуют требованиям, установленным в соответствии с частью 13 статьи 22 Федерального закона от 13 июля 2015 г. N 218-ФЗ "О государственной регистрации недвижимости"
- - Характерная точка контура здания, сооружения, объекта незавершенного строительства
- - Характерная точка границы, сведения о которой позволяют однозначно определить ее положение на местности
- 67:02-6.1557 - Зона с особыми условиями использования территории 67:02-6.1557 —
Охранная зона инженерных коммуникаций
- 1 - Обозначение характерной точки, местоположение которой не изменилось или было уточнено
- 171 - Обозначение ликвидируемой характерной точки
- ~~н10~~ - Обозначение новой характерной точки
- :10 - Кадастровый номер земельного участка
- :2 - Исправляемый земельный участок
- :7 -
- :14 - Уточняемый земельный участок
- :35 - Кадастровый номер здания
- :166 - Кадастровый номер сооружения
- :35 - Уточняемое здание
- :145 - Исправляемое здание
- ~~:283~~ - Уточняемое сооружение
- :391 (1) - Обозначение контура сооружения
- _____ - Часть контура, образованного проекцией вновь образованного наземного конструктивного элемента здания, сооружения, объекта незавершенного строительства
- _____ - Часть границы, сведения ЕГРН о которой позволяют однозначно определить ее положение на местности
- _____ - Часть контура, образованного проекцией существующего в ЕГРН наземного конструктивного элемента здания, сооружения, объекта незавершенного строительства
- _____ - Граница зоны с особыми условиями

Схема границ земельных участков

Выносной лист 5

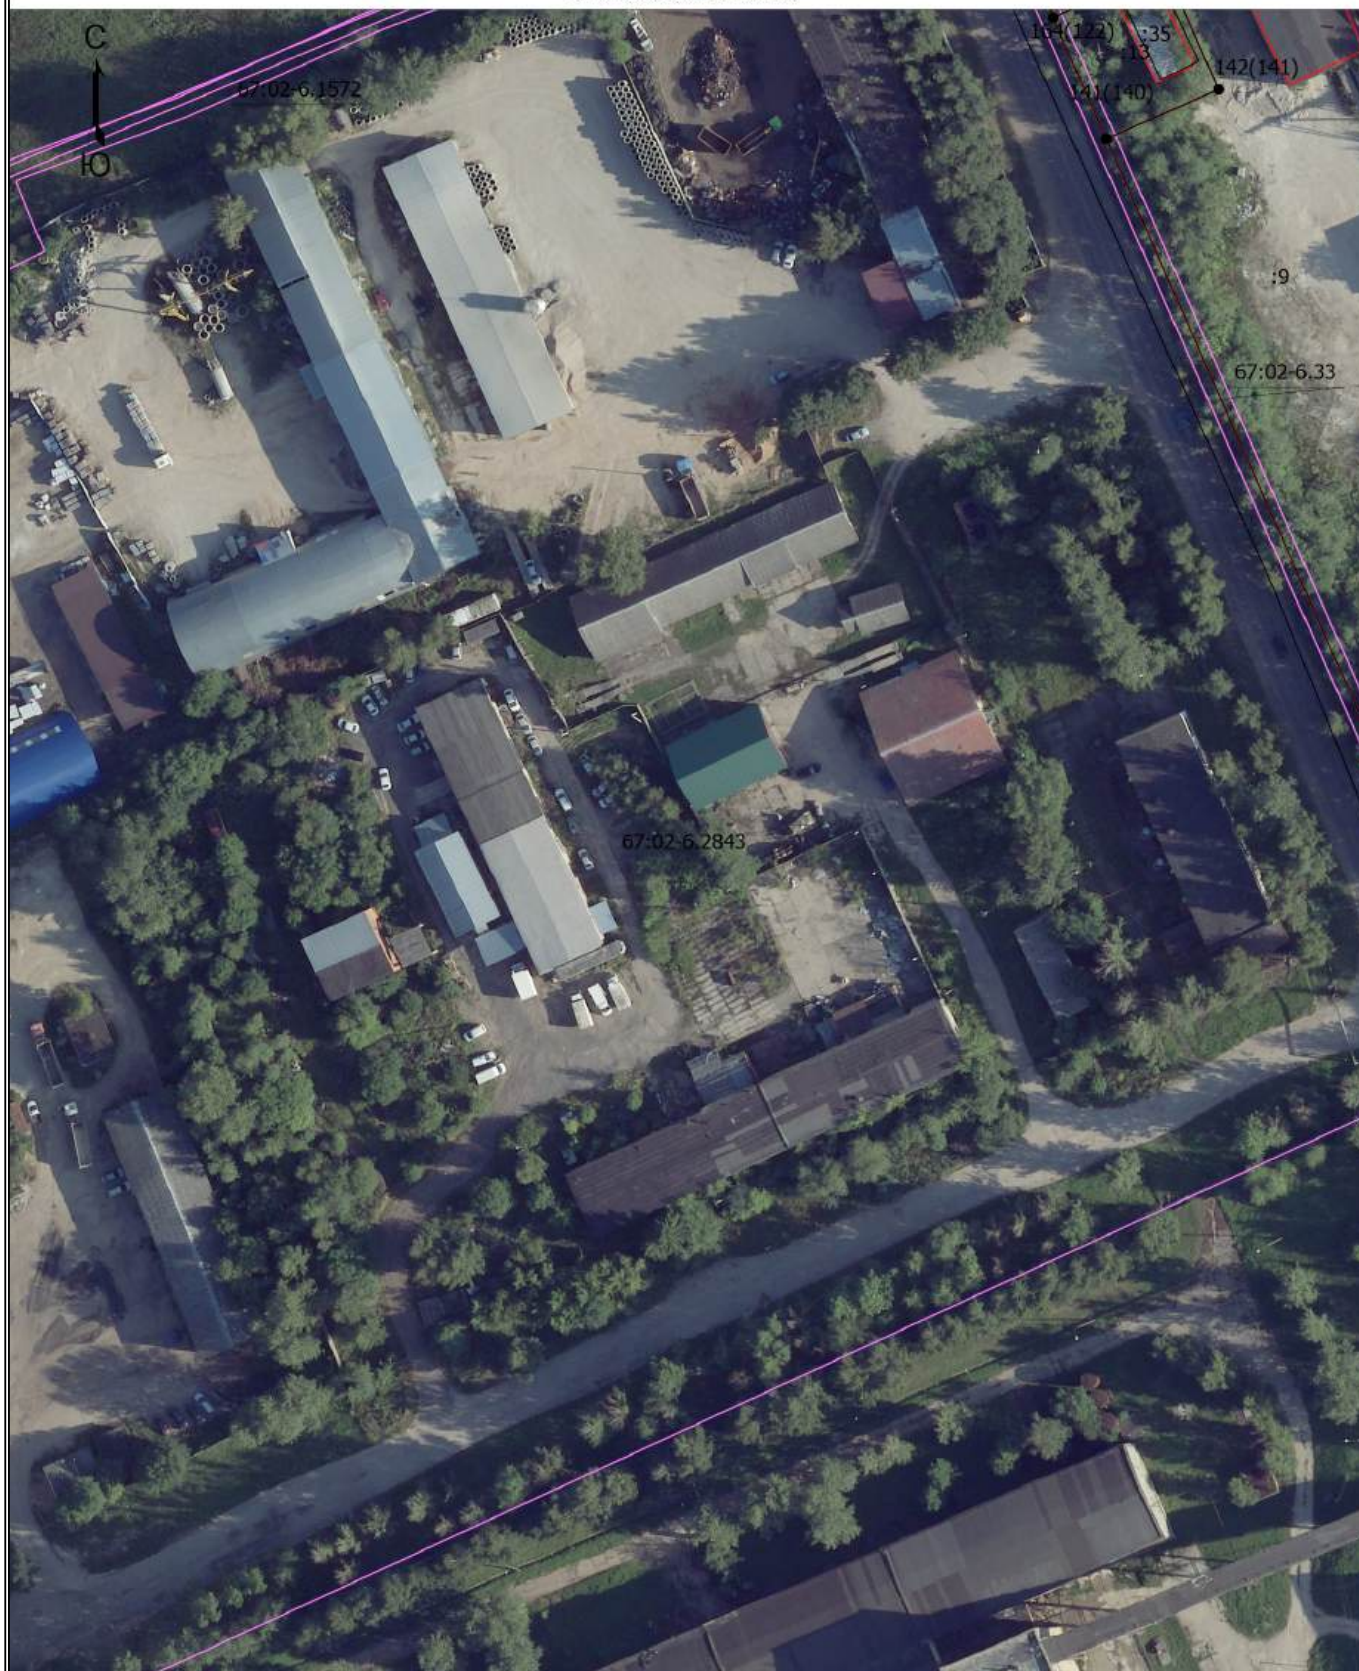

Масштаб 1:1400

Условные обозначения

— - Часть границы, местоположение которой определено при выполнении кадастровых работ

Схема границ земельных участков

- - Характерная точка границы земельного участка, сведения ЕГРН о которой соответствуют требованиям, установленным в соответствии с частью 13 статьи 22 Федерального закона от 13 июля 2015 г. N 218-ФЗ "О государственной регистрации недвижимости"
- - Характерная точка контура здания, сооружения, объекта незавершенного строительства
- - Характерная точка границы, сведения о которой позволяют однозначно определить ее положение на местности
- 67:02-6.1557 - Зона с особыми условиями использования территории 67:02-6.1557 —
Охранная зона инженерных коммуникаций
- 1 - Обозначение характерной точки, местоположение которой не изменилось или было уточнено
- 171 - Обозначение ликвидируемой характерной точки
- ~~н10~~ - Обозначение новой характерной точки
- :10 - Кадастровый номер земельного участка
- :2 - Исправляемый земельный участок
- :7 -
- :14 - Уточняемый земельный участок
- :35 - Кадастровый номер здания
- :166 - Кадастровый номер сооружения
- :35 - Уточняемое здание
- :145 - Исправляемое здание
- ~~:283~~ - Уточняемое сооружение
- :391 (1) - Обозначение контура сооружения
- _____ - Часть контура, образованного проекцией вновь образованного наземного конструктивного элемента здания, сооружения, объекта незавершенного строительства
- _____ - Часть границы, сведения ЕГРН о которой позволяют однозначно определить ее положение на местности
- _____ - Часть контура, образованного проекцией существующего в ЕГРН наземного конструктивного элемента здания, сооружения, объекта незавершенного строительства
- _____ - Граница зоны с особыми условиями

Схема границ земельных участков

Выносной лист 6



Масштаб 1:1400

Условные обозначения


— - Часть границы, местоположение которой определено при выполнении кадастровых работ

Схема границ земельных участков

- - Характерная точка границы земельного участка, сведения ЕГРН о которой соответствуют требованиям, установленным в соответствии с частью 13 статьи 22 Федерального закона от 13 июля 2015 г. N 218-ФЗ "О государственной регистрации недвижимости"
- - Характерная точка контура здания, сооружения, объекта незавершенного строительства
- - Характерная точка границы, сведения о которой позволяют однозначно определить ее положение на местности
- 67:02-6.1557 - Зона с особыми условиями использования территории 67:02-6.1557 —
Охранная зона инженерных коммуникаций
- 1 - Обозначение характерной точки, местоположение которой не изменилось или было уточнено
- 171 - Обозначение ликвидируемой характерной точки
- н10 - Обозначение новой характерной точки
- :10 - Кадастровый номер земельного участка
- :2 - Исправляемый земельный участок
- :7 -
- :14 - Уточняемый земельный участок
- :35 - Кадастровый номер здания
- :166 - Кадастровый номер сооружения
- :35 - Уточняемое здание
- :145 - Исправляемое здание
- :283 - Уточняемое сооружение
- :391 (1) - Обозначение контура сооружения
- - Часть контура, образованного проекцией вновь образованного наземного конструктивного элемента здания, сооружения, объекта незавершенного строительства
- - Часть границы, сведения ЕГРН о которой позволяют однозначно определить ее положение на местности
- - Часть контура, образованного проекцией существующего в ЕГРН наземного конструктивного элемента здания, сооружения, объекта незавершенного строительства
- - Граница зоны с особыми условиями

Схема границ земельных участков

Выносной лист 7

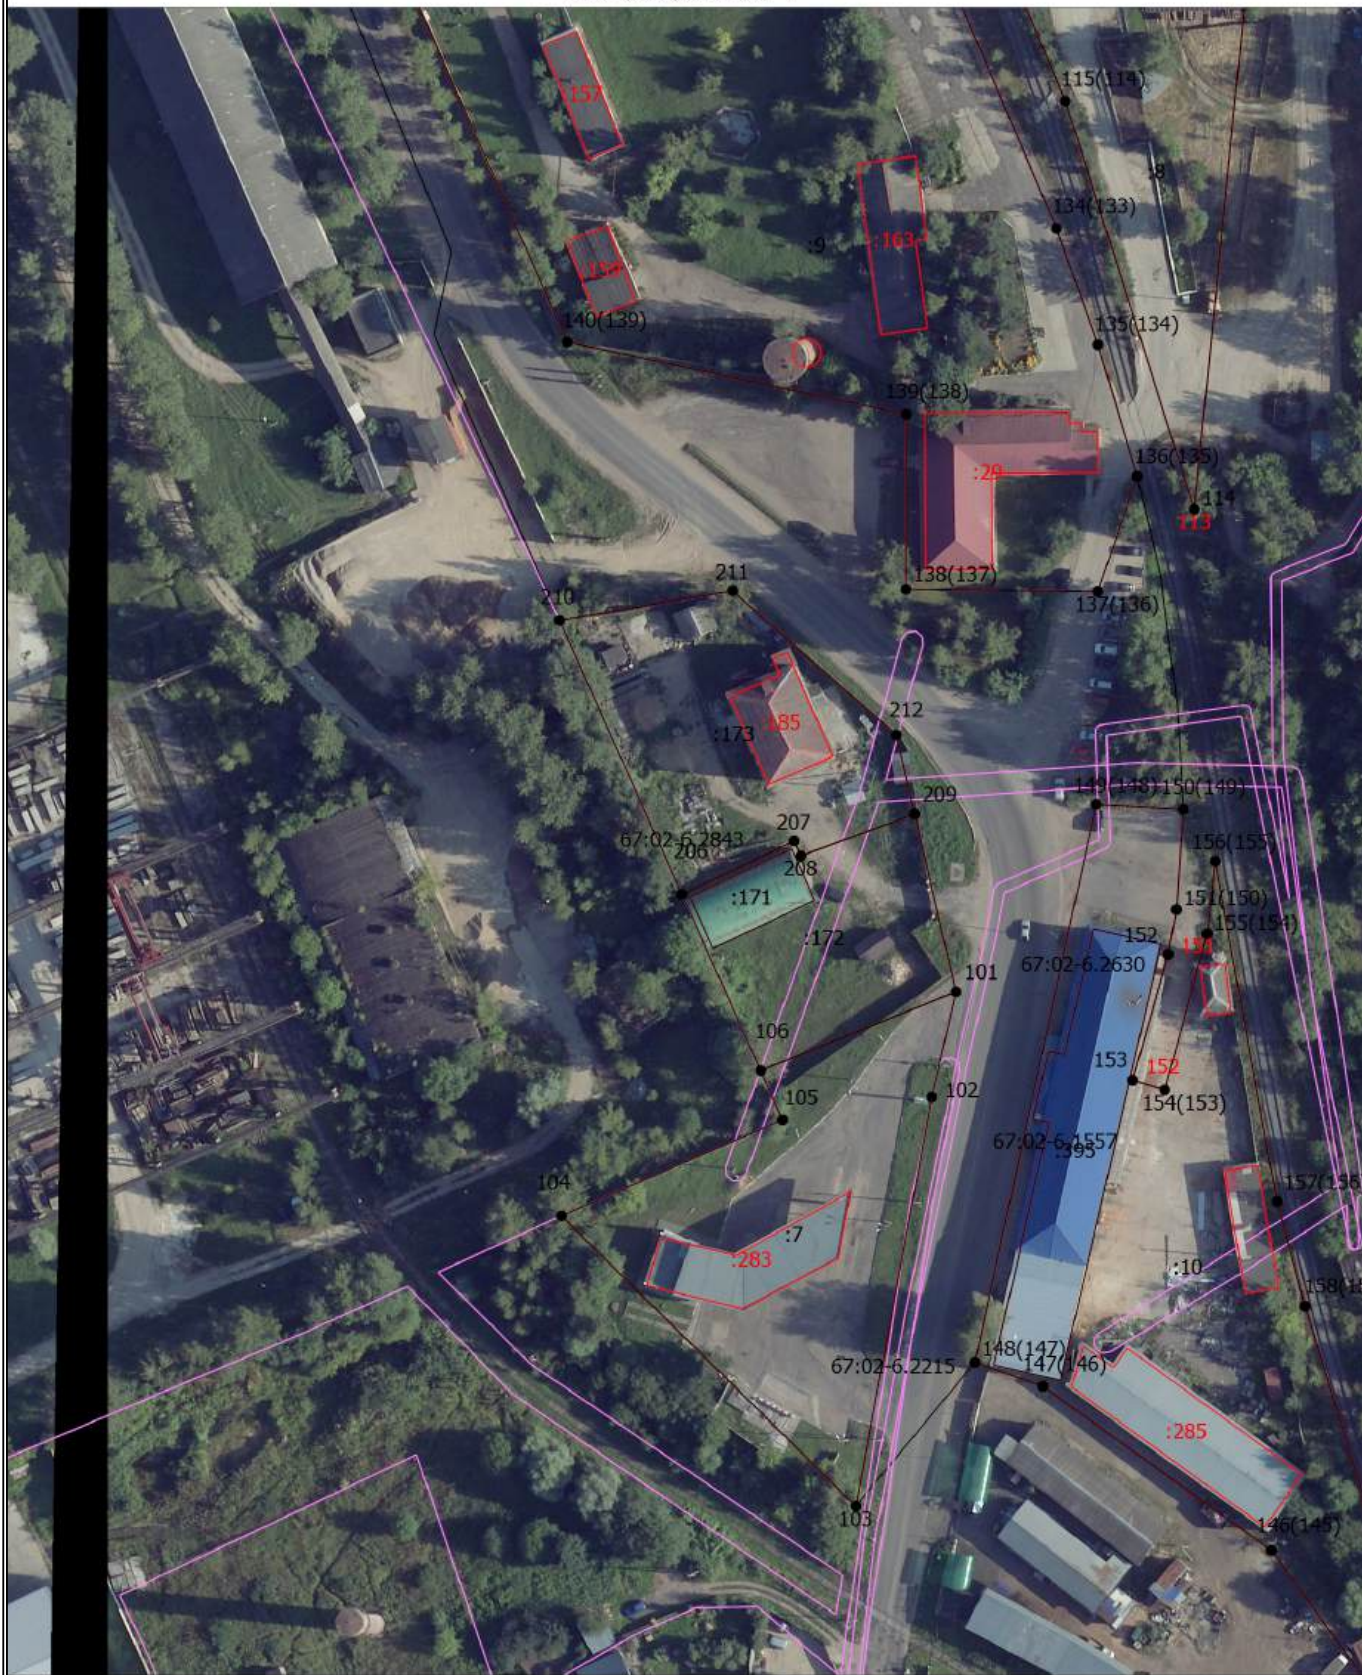

Масштаб 1:1400

Условные обозначения

_____ - Часть границы, местоположение которой определено при выполнении кадастровых работ

Схема границ земельных участков

- - Характерная точка границы земельного участка, сведения ЕГРН о которой соответствуют требованиям, установленным в соответствии с частью 13 статьи 22 Федерального закона от 13 июля 2015 г. N 218-ФЗ "О государственной регистрации недвижимости"
- - Характерная точка контура здания, сооружения, объекта незавершенного строительства
- - Характерная точка границы, сведения о которой позволяют однозначно определить ее положение на местности
- 67:02-6.1557 - Зона с особыми условиями использования территории 67:02-6.1557 —
Охранная зона инженерных коммуникаций
- 1 - Обозначение характерной точки, местоположение которой не изменилось или было уточнено
- 171 - Обозначение ликвидируемой характерной точки
- ~~н10~~ - Обозначение новой характерной точки
- :10 - Кадастровый номер земельного участка
- :2 - Исправляемый земельный участок
- :7 -
- :14 - Уточняемый земельный участок
- :35 - Кадастровый номер здания
- :166 - Кадастровый номер сооружения
- :35 - Уточняемое здание
- :145 - Исправляемое здание
- ~~:283~~ - Уточняемое сооружение
- :391 (1) - Обозначение контура сооружения
- _____ - Часть контура, образованного проекцией вновь образованного наземного конструктивного элемента здания, сооружения, объекта незавершенного строительства
- _____ - Часть границы, сведения ЕГРН о которой позволяют однозначно определить ее положение на местности
- _____ - Часть контура, образованного проекцией существующего в ЕГРН наземного конструктивного элемента здания, сооружения, объекта незавершенного строительства
- _____ - Граница зоны с особыми условиями

Схема границ земельных участков

Выносной лист 8



Масштаб 1:1400

Условные обозначения

— - Часть границы, местоположение которой определено при выполнении кадастровых работ

Схема границ земельных участков

- - Характерная точка границы земельного участка, сведения ЕГРН о которой соответствуют требованиям, установленным в соответствии с частью 13 статьи 22 Федерального закона от 13 июля 2015 г. N 218-ФЗ "О государственной регистрации недвижимости"
- - Характерная точка контура здания, сооружения, объекта незавершенного строительства
- - Характерная точка границы, сведения о которой позволяют однозначно определить ее положение на местности
- 67:02-6.1557 - Зона с особыми условиями использования территории 67:02-6.1557 —
Охранная зона инженерных коммуникаций
- 1 - Обозначение характерной точки, местоположение которой не изменилось или было уточнено
- 171 - Обозначение ликвидируемой характерной точки
- н10 - Обозначение новой характерной точки
- :10 - Кадастровый номер земельного участка
- :2 - Исправляемый земельный участок
- :7 -
- :14 - Уточняемый земельный участок
- :35 - Кадастровый номер здания
- :166 - Кадастровый номер сооружения
- :35 - Уточняемое здание
- :145 - Исправляемое здание
- :283 - Уточняемое сооружение
- :391 (1) - Обозначение контура сооружения
- - Часть контура, образованного проекцией вновь образованного наземного конструктивного элемента здания, сооружения, объекта незавершенного строительства
- - Часть границы, сведения ЕГРН о которой позволяют однозначно определить ее положение на местности
- - Часть контура, образованного проекцией существующего в ЕГРН наземного конструктивного элемента здания, сооружения, объекта незавершенного строительства
- - Граница зоны с особыми условиями

Схема границ земельных участков

Выносной лист 9



67:02-6.2215

Масштаб 1:1400

Условные обозначения


— - Часть границы, местоположение которой определено при выполнении кадастровых работ

Схема границ земельных участков

- - Характерная точка границы земельного участка, сведения ЕГРН о которой соответствуют требованиям, установленным в соответствии с частью 13 статьи 22 Федерального закона от 13 июля 2015 г. N 218-ФЗ "О государственной регистрации недвижимости"
- - Характерная точка контура здания, сооружения, объекта незавершенного строительства
- - Характерная точка границы, сведения о которой позволяют однозначно определить ее положение на местности
- 67:02-6.1557 - Зона с особыми условиями использования территории 67:02-6.1557 —
Охранная зона инженерных коммуникаций
- 1 - Обозначение характерной точки, местоположение которой не изменилось или было уточнено
- 171 - Обозначение ликвидируемой характерной точки
- н10 - Обозначение новой характерной точки
- :10 - Кадастровый номер земельного участка
- :2 - Исправляемый земельный участок
- :7 -
- :14 - Уточняемый земельный участок
- :35 - Кадастровый номер здания
- :166 - Кадастровый номер сооружения
- :35 - Уточняемое здание
- :145 - Исправляемое здание
- :283 - Уточняемое сооружение
- :391 (1) - Обозначение контура сооружения
- - Часть контура, образованного проекцией вновь образованного наземного конструктивного элемента здания, сооружения, объекта незавершенного строительства
- - Часть границы, сведения ЕГРН о которой позволяют однозначно определить ее положение на местности
- - Часть контура, образованного проекцией существующего в ЕГРН наземного конструктивного элемента здания, сооружения, объекта незавершенного строительства
- - Граница зоны с особыми условиями

Схема границ земельных участков

Выносной лист 10

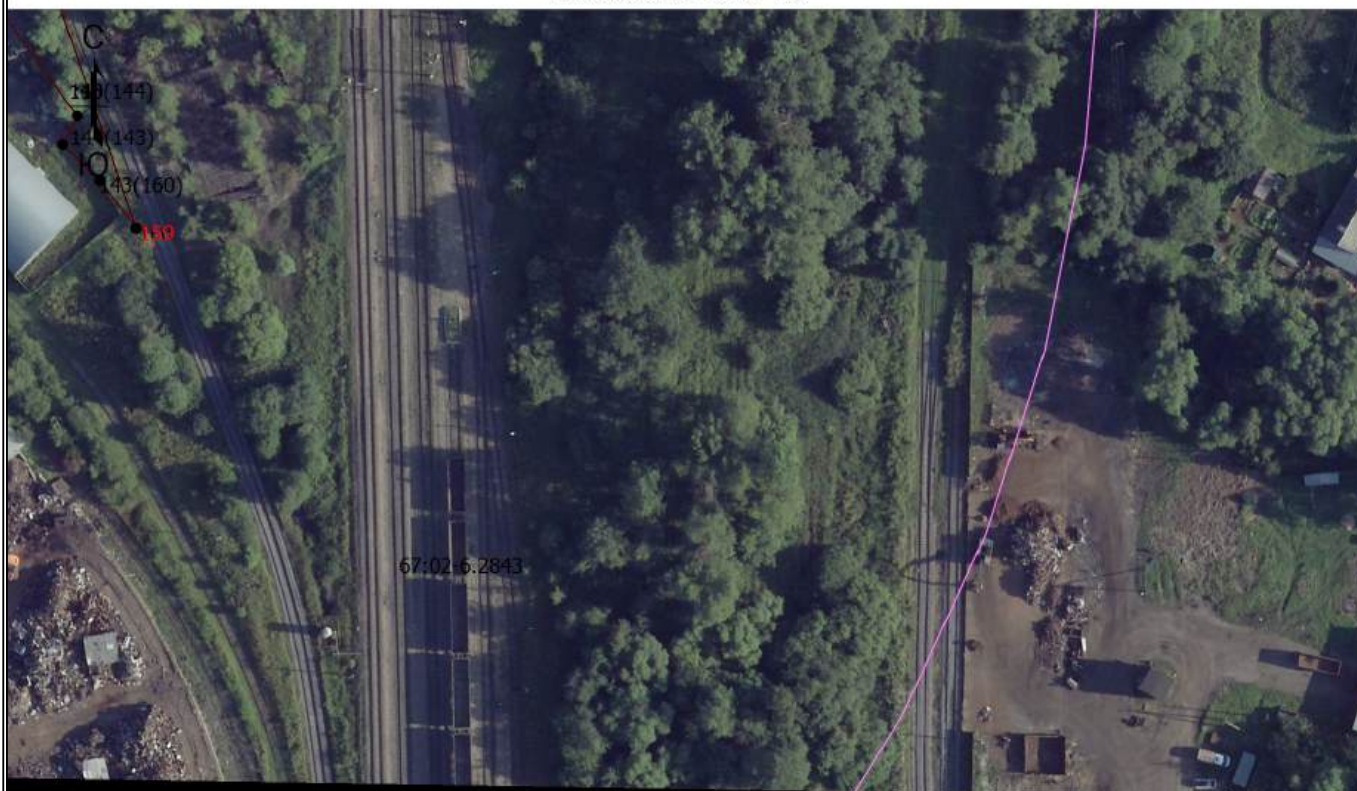

Масштаб 1:1400

Условные обозначения

— - Часть границы, местоположение которой определено при выполнении кадастровых работ

Схема границ земельных участков

- - Характерная точка границы земельного участка, сведения ЕГРН о которой соответствуют требованиям, установленным в соответствии с частью 13 статьи 22 Федерального закона от 13 июля 2015 г. N 218-ФЗ "О государственной регистрации недвижимости"
- - Характерная точка контура здания, сооружения, объекта незавершенного строительства
- - Характерная точка границы, сведения о которой позволяют однозначно определить ее положение на местности
- 67:02-6.1557 - Зона с особыми условиями использования территории 67:02-6.1557 —
Охранная зона инженерных коммуникаций
- 1 - Обозначение характерной точки, местоположение которой не изменилось или было уточнено
- 171 - Обозначение ликвидируемой характерной точки
- ~~н10~~ - Обозначение новой характерной точки
- :10 - Кадастровый номер земельного участка
- :2 - Исправляемый земельный участок
- :7 -
- :14 - Уточняемый земельный участок
- :35 - Кадастровый номер здания
- :166 - Кадастровый номер сооружения
- :35 - Уточняемое здание
- :145 - Исправляемое здание
- ~~:283~~ - Уточняемое сооружение
- :391 (1) - Обозначение контура сооружения
- _____ - Часть контура, образованного проекцией вновь образованного наземного конструктивного элемента здания, сооружения, объекта незавершенного строительства
- _____ - Часть границы, сведения ЕГРН о которой позволяют однозначно определить ее положение на местности
- _____ - Часть контура, образованного проекцией существующего в ЕГРН наземного конструктивного элемента здания, сооружения, объекта незавершенного строительства
- _____ - Граница зоны с особыми условиями