


Схема границ земельных участков

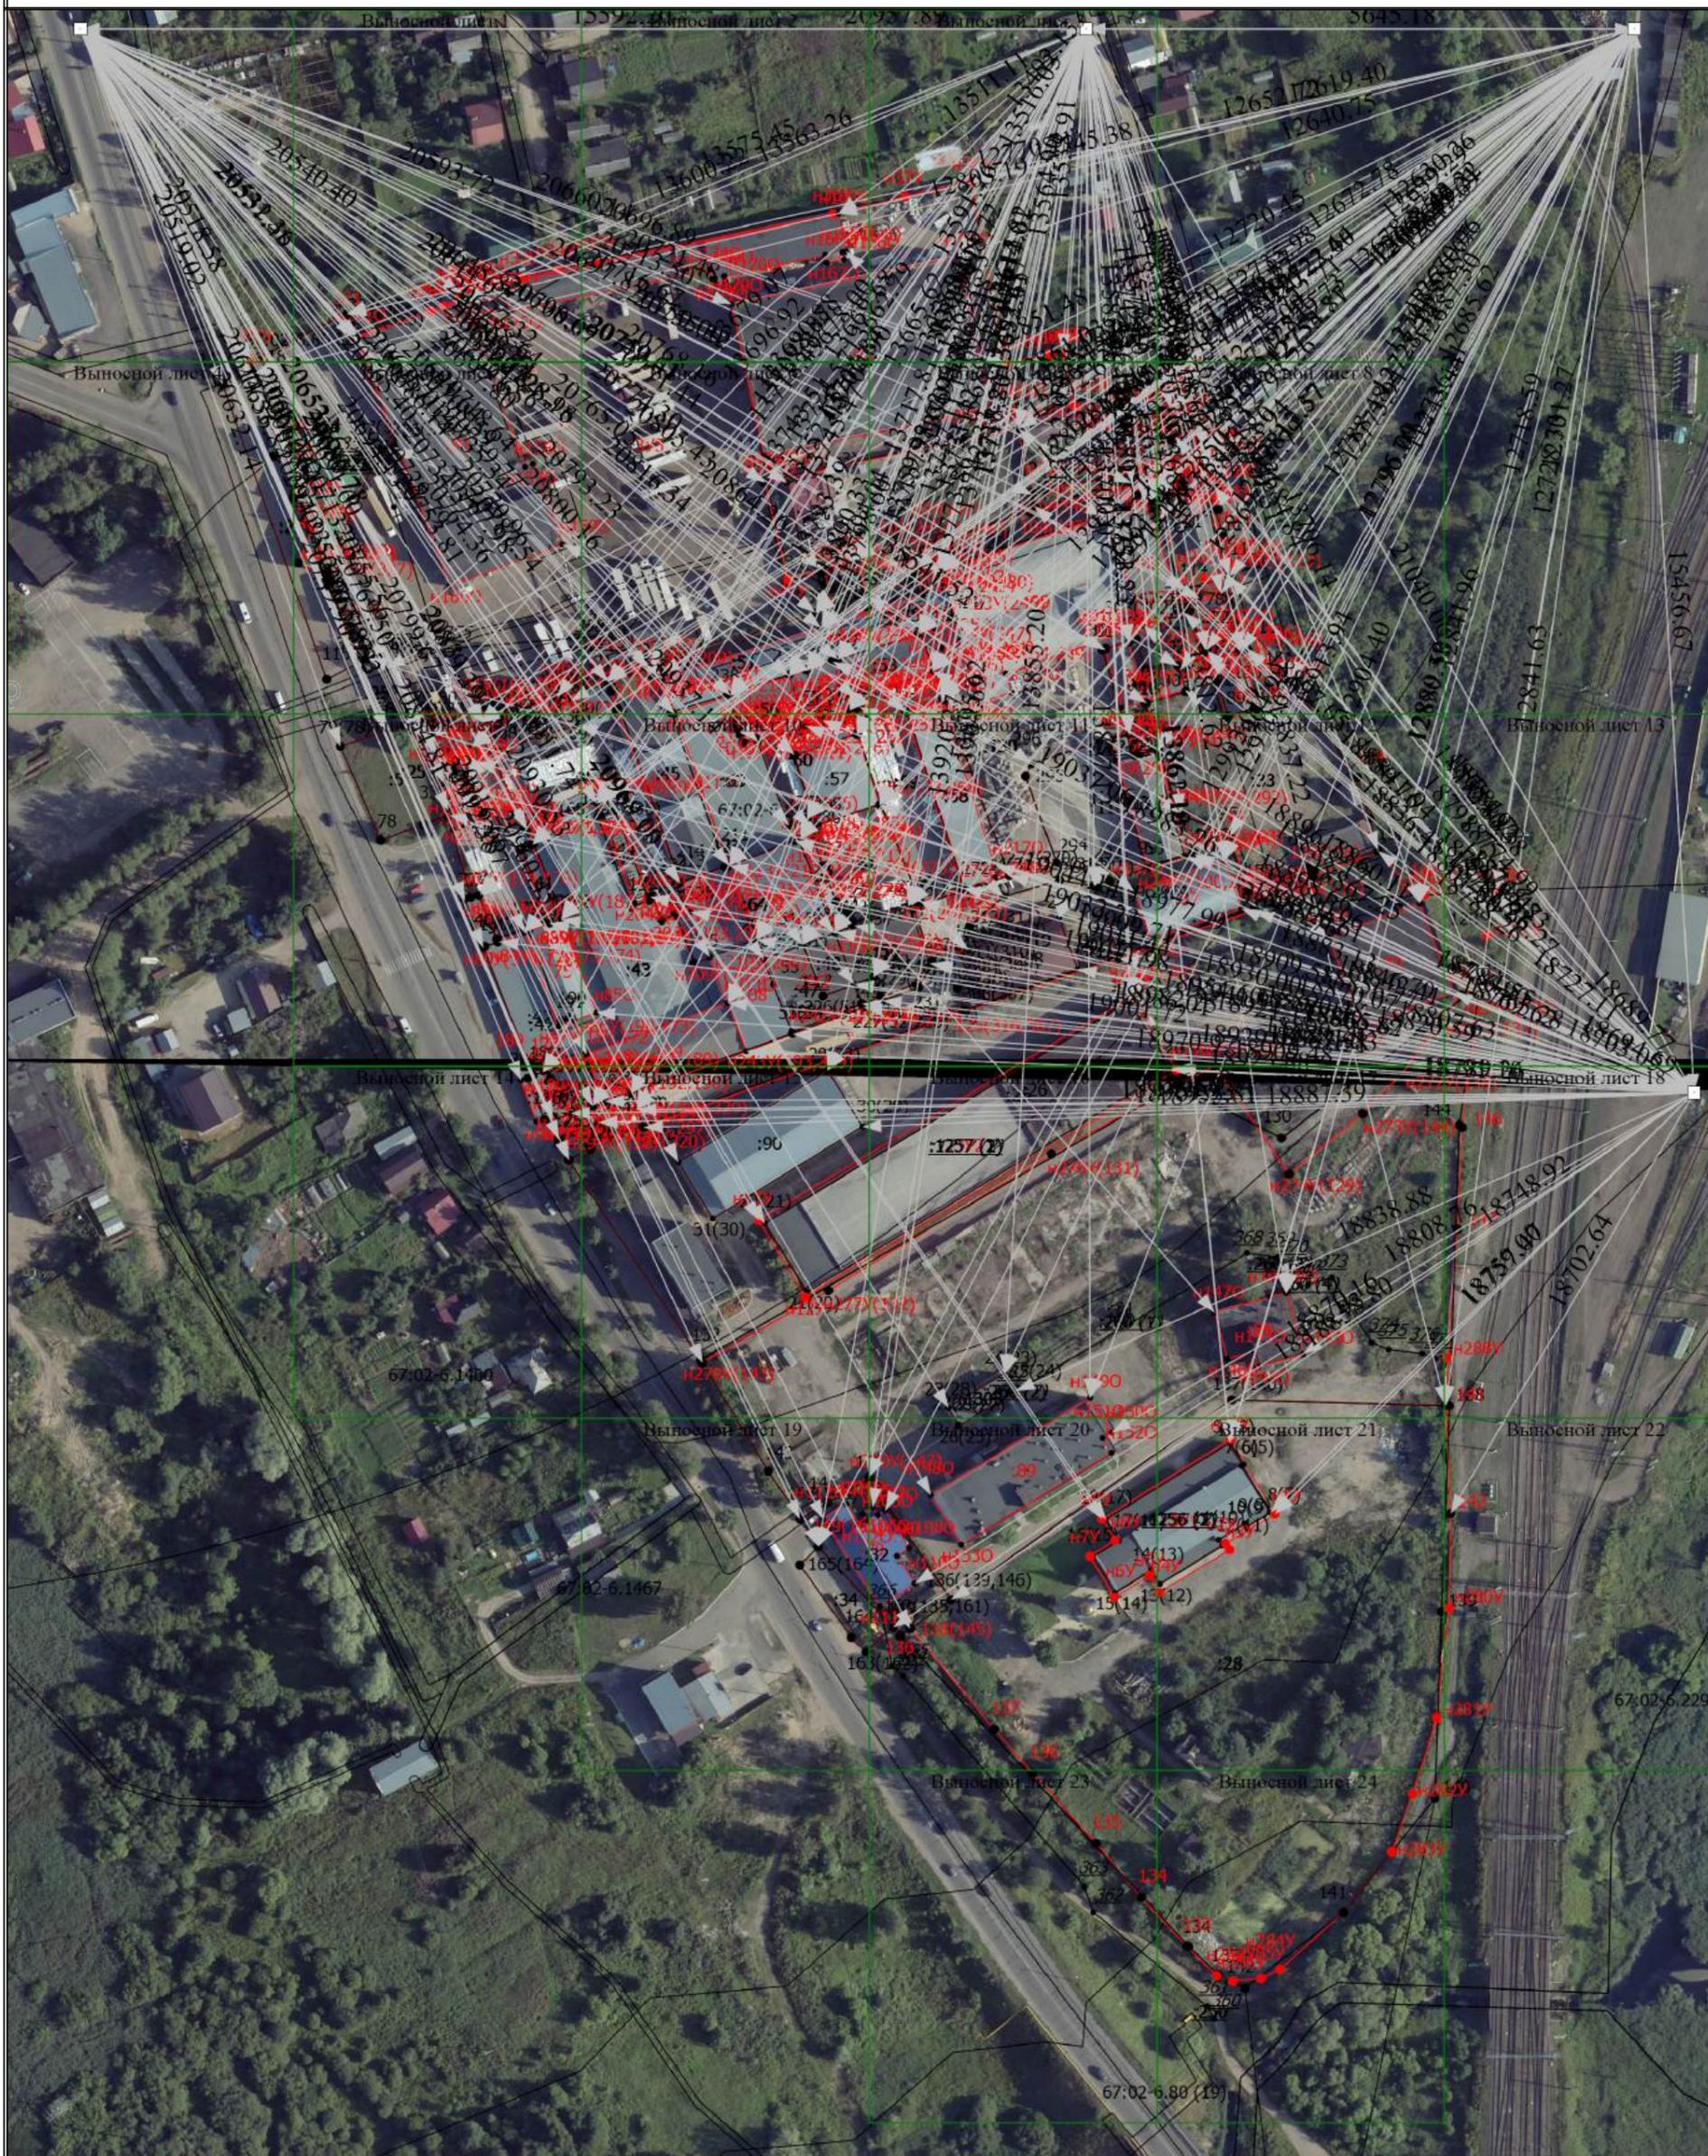

Масштаб 1:2000

Условные обозначения

- - Часть границы, местоположение которой определено при выполнении кадастровых работ
- - Характерная точка границы земельного участка, сведения ЕГРН о которой соответствуют требованиям, установленным в соответствии с частью 13 статьи 22 Федерального закона от 13 июля 2015 г. N 218-ФЗ "О государственной регистрации недвижимости"

Схема границ земельных участков

- - Характерная точка контура здания, сооружения, объекта незавершенного строительства
- - Характерная точка границы, сведения о которой позволяют однозначно определить ее положение на местности
- 67:02-6.2296 - Зона с особыми условиями использования территории 67:02-6.2296 — Санитарно-защитная зона предприятий, сооружений и иных объектов
- 1(4) - Обозначение характерной точки, местоположение которой не изменилось или было уточнено
- 48 - Обозначение ликвидируемой характерной точки
- н1У - Обозначение новой характерной точки
- :10 - Кадастровый номер земельного участка
- :5 - Исправляемый земельный участок
- :55 - Исходный земельный участок
- :3У1 - Образуемый земельный участок
- :1238 - Кадастровый номер здания
- :250 - Кадастровый номер сооружения
- :1238 - Исправляемое здание
- :112 -
- :1253 - Уточняемое здание
- :1256 (1) - Обозначение контура здания
- :122 (1) - Обозначение контура сооружения
- :54 (1) - Уточняемый контур земельного участка
- :54 (2) - Образуемый контур земельного участка
- - Часть границы, сведения ЕГРН о которой позволяют однозначно определить ее положение на местности
- - Часть контура, образованного проекцией существующего в ЕГРН наземного конструктивного элемента здания, сооружения, объекта незавершенного строительства
- - Часть контура, образованного проекцией вновь образованного наземного конструктивного элемента здания, сооружения, объекта незавершенного строительства
- - Характерная точка границы земельного участка, сведения о которой отсутствуют в ЕГРН, местоположение которой определено при кадастровых работах (новая характерная точка)

Схема границ земельных участков


- - Характерная точка границы земельного участка, сведения ЕГРН о которой соответствуют требованиям, установленным в соответствии с частью 13 статьи 22 Федерального закона от 13 июля 2015 г. N 218-ФЗ "О государственной регистрации недвижимости"
 - - Характерная точка контура здания, сооружения, объекта незавершенного строительства
 - - Характерная точка границы, сведения о которой позволяют однозначно определить ее положение на местности
- 67:02-6.2296 - Зона с особыми условиями использования территории 67:02-6.2296 — Санитарно-защитная зона предприятий, сооружений и иных объектов
- 1(4) - Обозначение характерной точки, местоположение которой не изменилось или было уточнено
- 48 - Обозначение ликвидируемой характерной точки
- n1Y - Обозначение новой характерной точки
- :10 - Кадастровый номер земельного участка
- :5 - Исправляемый земельный участок
- :55 - Исходный земельный участок
- :3Y1 - Образуемый земельный участок
- :1238 - Кадастровый номер здания
- :250 - Кадастровый номер сооружения
- :1238 - Исправляемое здание
- :112 -
- :1253 - Уточняемое здание
- :1256 (1) - Обозначение контура здания
- :122 (1) - Обозначение контура сооружения
- :54 (1) - Уточняемый контур земельного участка
- :54 (2) - Образуемый контур земельного участка
-
- Часть границы, сведения ЕГРН о которой позволяют однозначно определить ее положение на местности
-
- Часть контура, образованного проекцией существующего в ЕГРН наземного конструктивного элемента здания, сооружения, объекта незавершенного строительства
-
- Часть контура, образованного проекцией вновь образованного наземного конструктивного элемента здания, сооружения, объекта незавершенного строительства
- - Характерная точка границы земельного участка, сведения о которой отсутствуют в ЕГРН, местоположение которой определено при кадастровых работах (новая характерная точка)

Схема границ земельных участков

- - Характерная точка границы земельного участка, сведения ЕГРН о которой соответствуют требованиям, установленным в соответствии с частью 13 статьи 22 Федерального закона от 13 июля 2015 г. N 218-ФЗ "О государственной регистрации недвижимости"
 - - Характерная точка контура здания, сооружения, объекта незавершенного строительства
 - - Характерная точка границы, сведения о которой позволяют однозначно определить ее положение на местности
- 67:02-6.2296 - Зона с особыми условиями использования территории 67:02-6.2296 — Санитарно-защитная зона предприятий, сооружений и иных объектов
- 1(4) - Обозначение характерной точки, местоположение которой не изменилось или было уточнено
- 48 - Обозначение ликвидируемой характерной точки
- n1Y - Обозначение новой характерной точки
- :10 - Кадастровый номер земельного участка
- :5 - Исправляемый земельный участок
- :55 - Исходный земельный участок
- :3Y1 - Образуемый земельный участок
- :1238 - Кадастровый номер здания
- :250 - Кадастровый номер сооружения
- :1238 - Исправляемое здание
- :112 -
- :1253 - Уточняемое здание
- :1256 (1) - Обозначение контура здания
- :122 (1) - Обозначение контура сооружения
- :54 (1) - Уточняемый контур земельного участка
- :54 (2) - Образуемый контур земельного участка
- - Часть границы, сведения ЕГРН о которой позволяют однозначно определить ее положение на местности
- - Часть контура, образованного проекцией существующего в ЕГРН наземного конструктивного элемента здания, сооружения, объекта незавершенного строительства
- - Часть контура, образованного проекцией вновь образованного наземного конструктивного элемента здания, сооружения, объекта незавершенного строительства
- - Характерная точка границы земельного участка, сведения о которой отсутствуют в ЕГРН, местоположение которой определено при кадастровых работах (новая характерная точка)

Схема границ земельных участков

Выносной лист 3

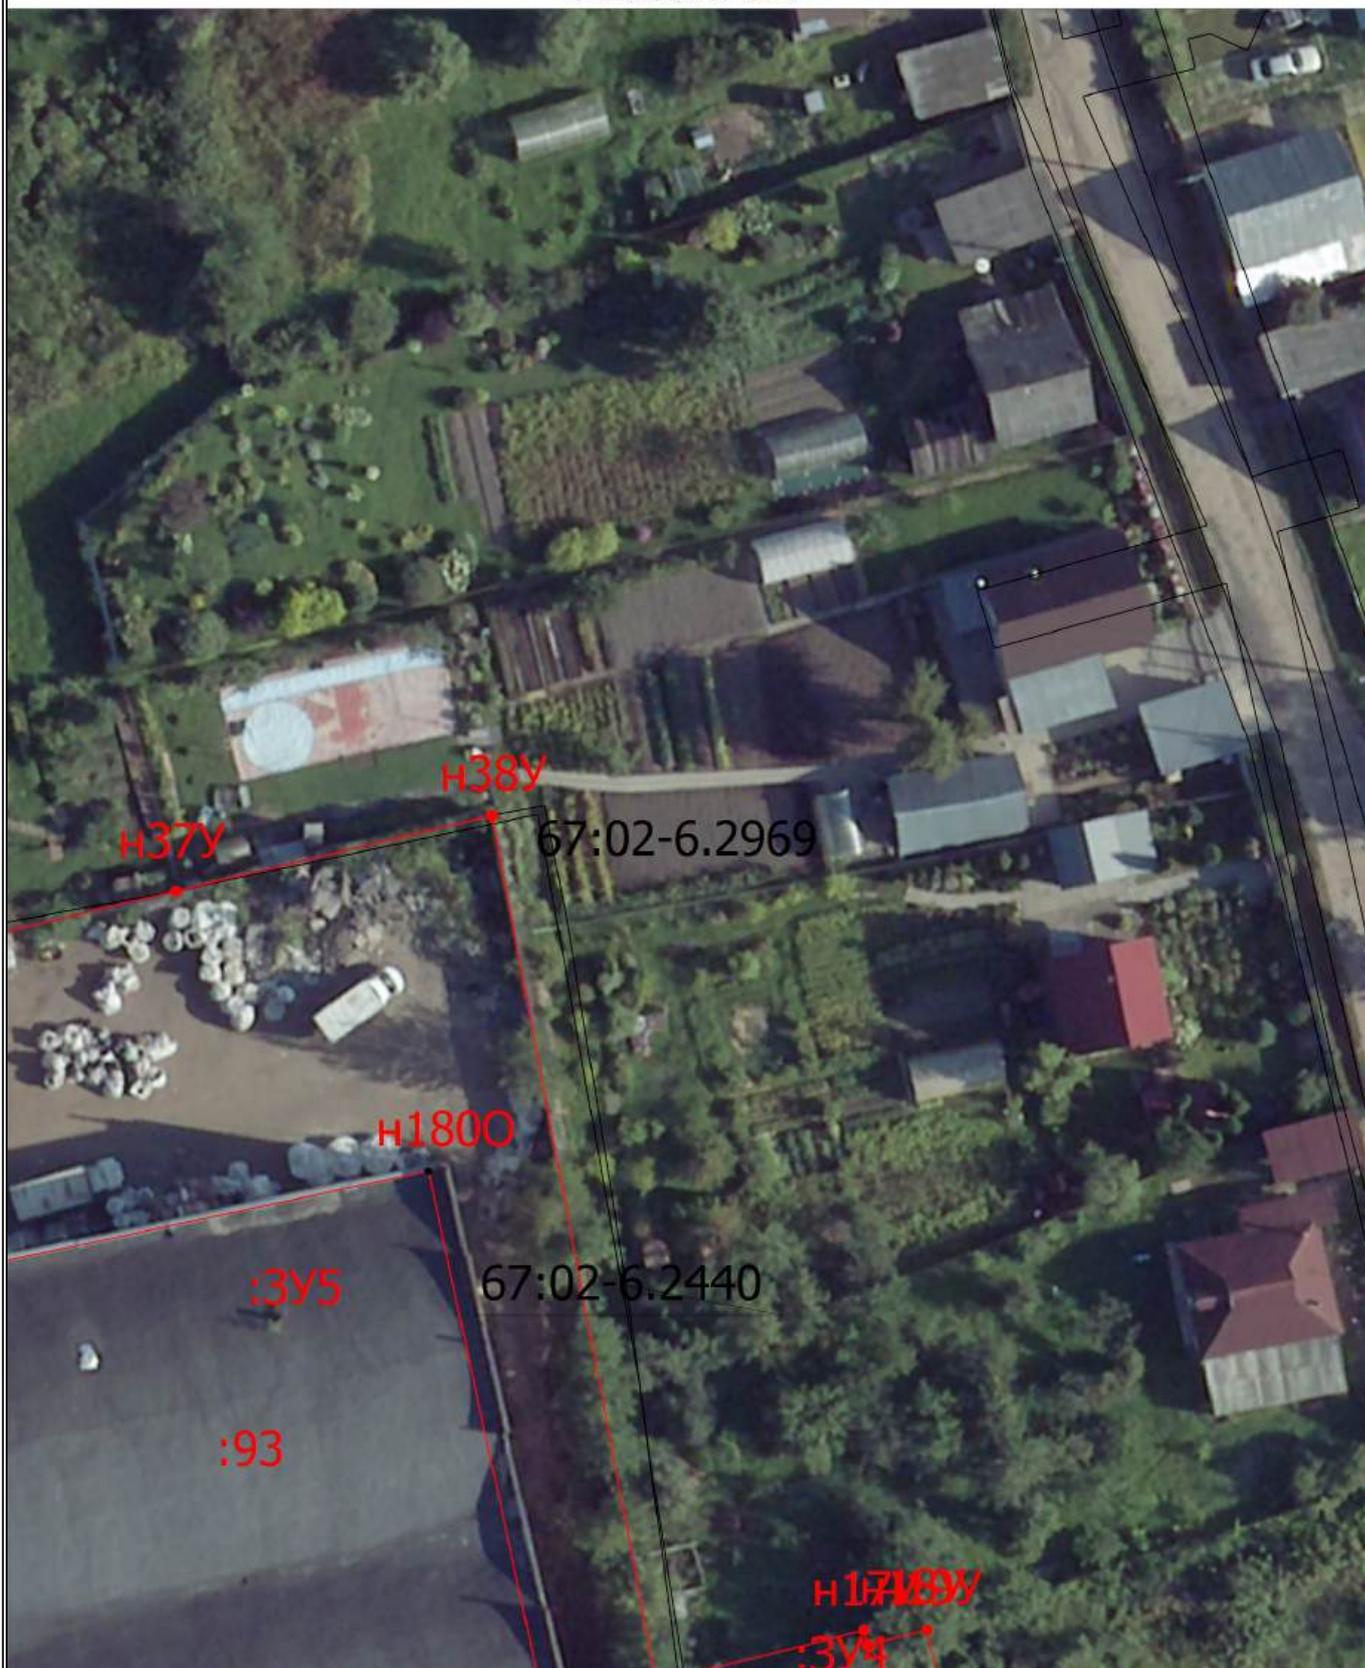

Масштаб 1:500

Условные обозначения


— - Часть границы, местоположение которой определено при выполнении кадастровых работ

Схема границ земельных участков

- - Характерная точка границы земельного участка, сведения ЕГРН о которой соответствуют требованиям, установленным в соответствии с частью 13 статьи 22 Федерального закона от 13 июля 2015 г. N 218-ФЗ "О государственной регистрации недвижимости"
 - - Характерная точка контура здания, сооружения, объекта незавершенного строительства
 - - Характерная точка границы, сведения о которой позволяют однозначно определить ее положение на местности
- 67:02-6.2296 - Зона с особыми условиями использования территории 67:02-6.2296 — Санитарно-защитная зона предприятий, сооружений и иных объектов
- 1(4) - Обозначение характерной точки, местоположение которой не изменилось или было уточнено
- 48 - Обозначение ликвидируемой характерной точки
- n1Y - Обозначение новой характерной точки
- :10 - Кадастровый номер земельного участка
- :5 - Исправляемый земельный участок
- :55 - Исходный земельный участок
- :3Y1 - Образуемый земельный участок
- :1238 - Кадастровый номер здания
- :250 - Кадастровый номер сооружения
- :1238 - Исправляемое здание
- :112 -
- :1253 - Уточняемое здание
- :1256 (1) - Обозначение контура здания
- :122 (1) - Обозначение контура сооружения
- :54 (1) - Уточняемый контур земельного участка
- :54 (2) - Образуемый контур земельного участка
- - Часть границы, сведения ЕГРН о которой позволяют однозначно определить ее положение на местности
- - Часть контура, образованного проекцией существующего в ЕГРН наземного конструктивного элемента здания, сооружения, объекта незавершенного строительства
- - Часть контура, образованного проекцией вновь образованного наземного конструктивного элемента здания, сооружения, объекта незавершенного строительства
- - Характерная точка границы земельного участка, сведения о которой отсутствуют в ЕГРН, местоположение которой определено при кадастровых работах (новая характерная точка)

Схема границ земельных участков

Выносной лист 4

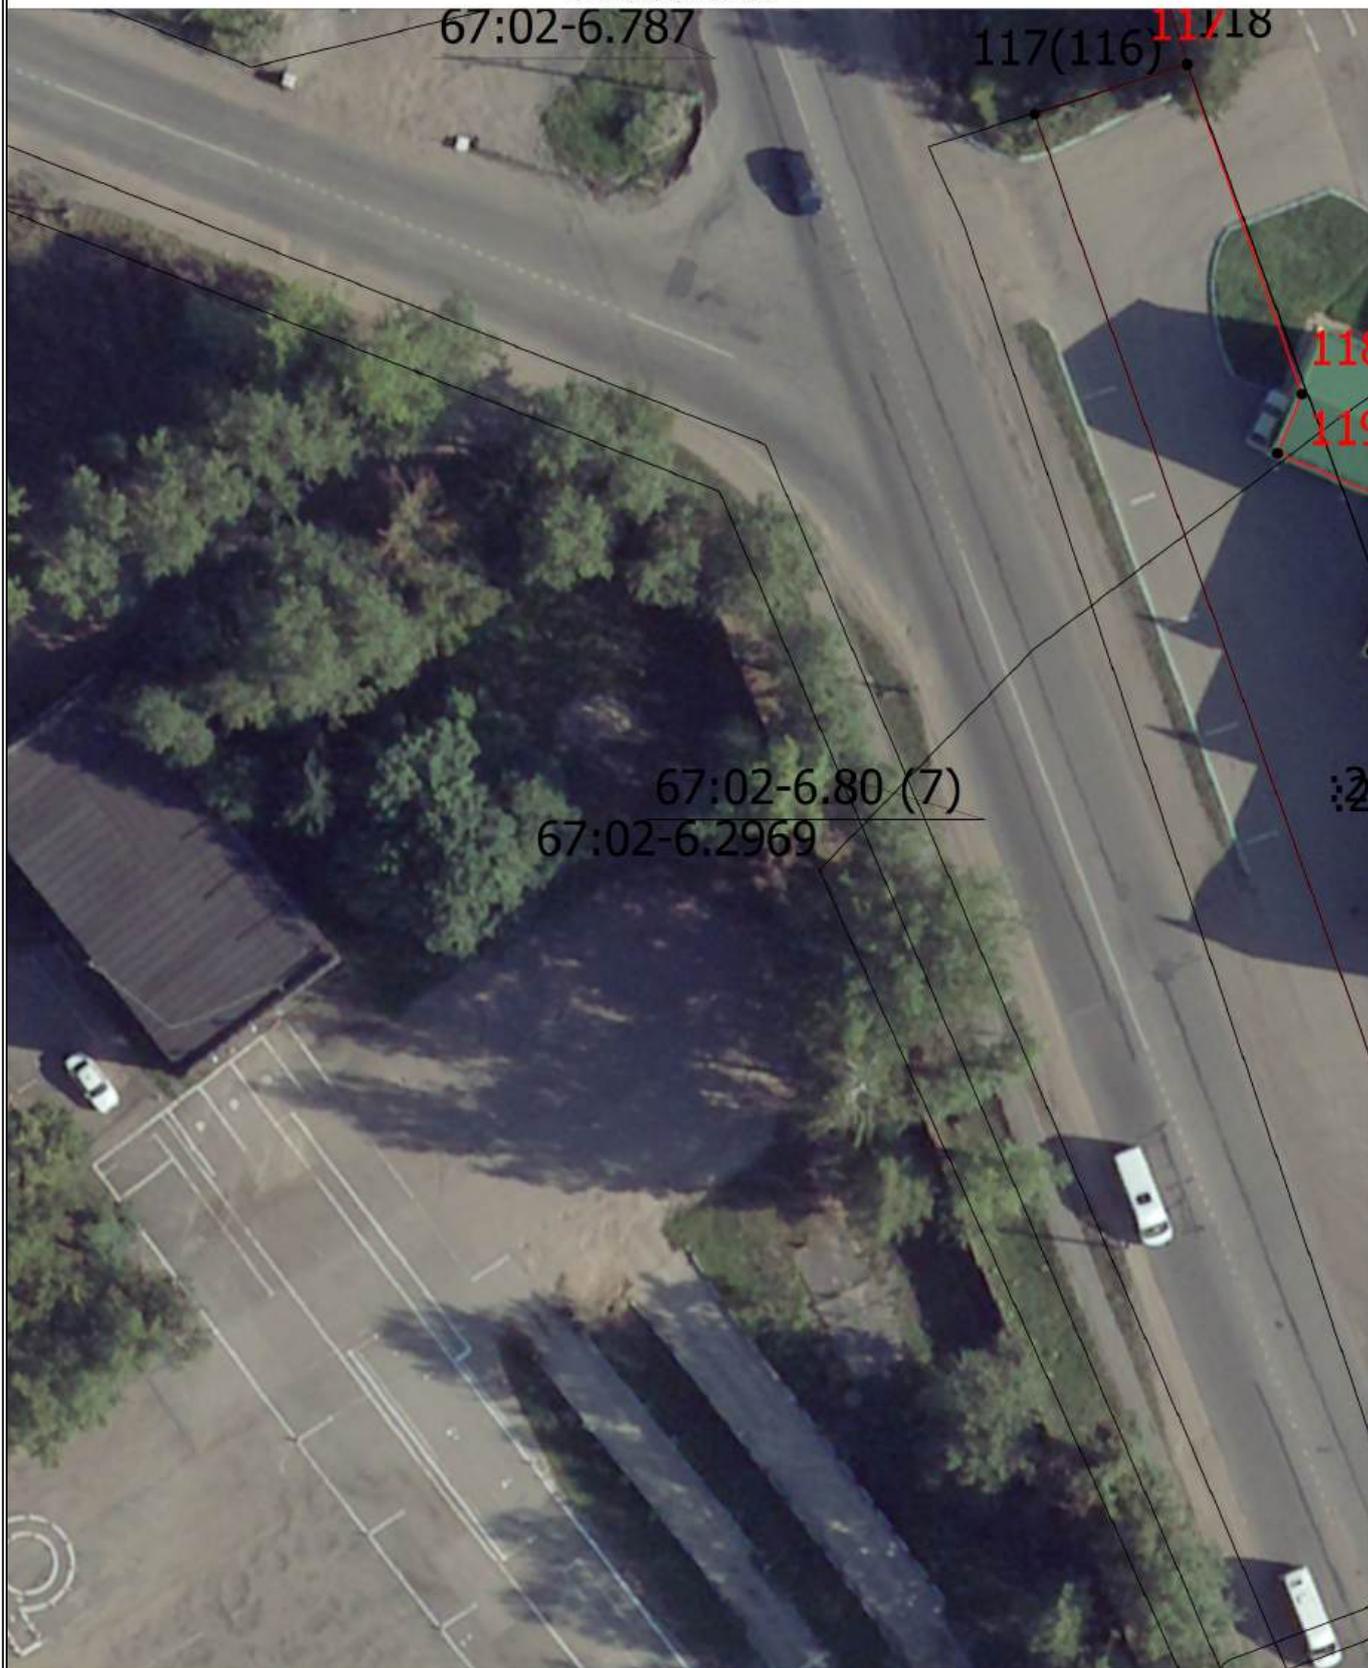

Масштаб 1:500

Условные обозначения

— - Часть границы, местоположение которой определено при выполнении кадастровых работ

Схема границ земельных участков

- - Характерная точка границы земельного участка, сведения ЕГРН о которой соответствуют требованиям, установленным в соответствии с частью 13 статьи 22 Федерального закона от 13 июля 2015 г. N 218-ФЗ "О государственной регистрации недвижимости"
 - - Характерная точка контура здания, сооружения, объекта незавершенного строительства
 - - Характерная точка границы, сведения о которой позволяют однозначно определить ее положение на местности
- 67:02-6.2296 - Зона с особыми условиями использования территории 67:02-6.2296 — Санитарно-защитная зона предприятий, сооружений и иных объектов
- 1(4) - Обозначение характерной точки, местоположение которой не изменилось или было уточнено
- 48 - Обозначение ликвидируемой характерной точки
- n1Y - Обозначение новой характерной точки
- :10 - Кадастровый номер земельного участка
- :5 - Исправляемый земельный участок
- :55 - Исходный земельный участок
- :3Y1 - Образуемый земельный участок
- :1238 - Кадастровый номер здания
- :250 - Кадастровый номер сооружения
- :1238 - Исправляемое здание
- :112 -
- :1253 - Уточняемое здание
- :1256 (1) - Обозначение контура здания
- :122 (1) - Обозначение контура сооружения
- :54 (1) - Уточняемый контур земельного участка
- :54 (2) - Образуемый контур земельного участка
- - Часть границы, сведения ЕГРН о которой позволяют однозначно определить ее положение на местности
- - Часть контура, образованного проекцией существующего в ЕГРН наземного конструктивного элемента здания, сооружения, объекта незавершенного строительства
- - Часть контура, образованного проекцией вновь образованного наземного конструктивного элемента здания, сооружения, объекта незавершенного строительства
- - Характерная точка границы земельного участка, сведения о которой отсутствуют в ЕГРН, местоположение которой определено при кадастровых работах (новая характерная точка)

Схема границ земельных участков

Выносной лист 5



Масштаб 1:500

Условные обозначения


— - Часть границы, местоположение которой определено при выполнении кадастровых работ

Схема границ земельных участков

- - Характерная точка границы земельного участка, сведения ЕГРН о которой соответствуют требованиям, установленным в соответствии с частью 13 статьи 22 Федерального закона от 13 июля 2015 г. N 218-ФЗ "О государственной регистрации недвижимости"
 - - Характерная точка контура здания, сооружения, объекта незавершенного строительства
 - - Характерная точка границы, сведения о которой позволяют однозначно определить ее положение на местности
- 67:02-6.2296 - Зона с особыми условиями использования территории 67:02-6.2296 — Санитарно-защитная зона предприятий, сооружений и иных объектов
- 1(4) - Обозначение характерной точки, местоположение которой не изменилось или было уточнено
- 48 - Обозначение ликвидируемой характерной точки
- n1Y - Обозначение новой характерной точки
- :10 - Кадастровый номер земельного участка
- :5 - Исправляемый земельный участок
- :55 - Исходный земельный участок
- :3Y1 - Образуемый земельный участок
- :1238 - Кадастровый номер здания
- :250 - Кадастровый номер сооружения
- :1238 - Исправляемое здание
- :112 -
- :1253 - Уточняемое здание
- :1256 (1) - Обозначение контура здания
- :122 (1) - Обозначение контура сооружения
- :54 (1) - Уточняемый контур земельного участка
- :54 (2) - Образуемый контур земельного участка
-
- Часть границы, сведения ЕГРН о которой позволяют однозначно определить ее положение на местности
-
- Часть контура, образованного проекцией существующего в ЕГРН наземного конструктивного элемента здания, сооружения, объекта незавершенного строительства
-
- Часть контура, образованного проекцией вновь образованного наземного конструктивного элемента здания, сооружения, объекта незавершенного строительства
- - Характерная точка границы земельного участка, сведения о которой отсутствуют в ЕГРН, местоположение которой определено при кадастровых работах (новая характерная точка)

Схема границ земельных участков

Выносной лист 6

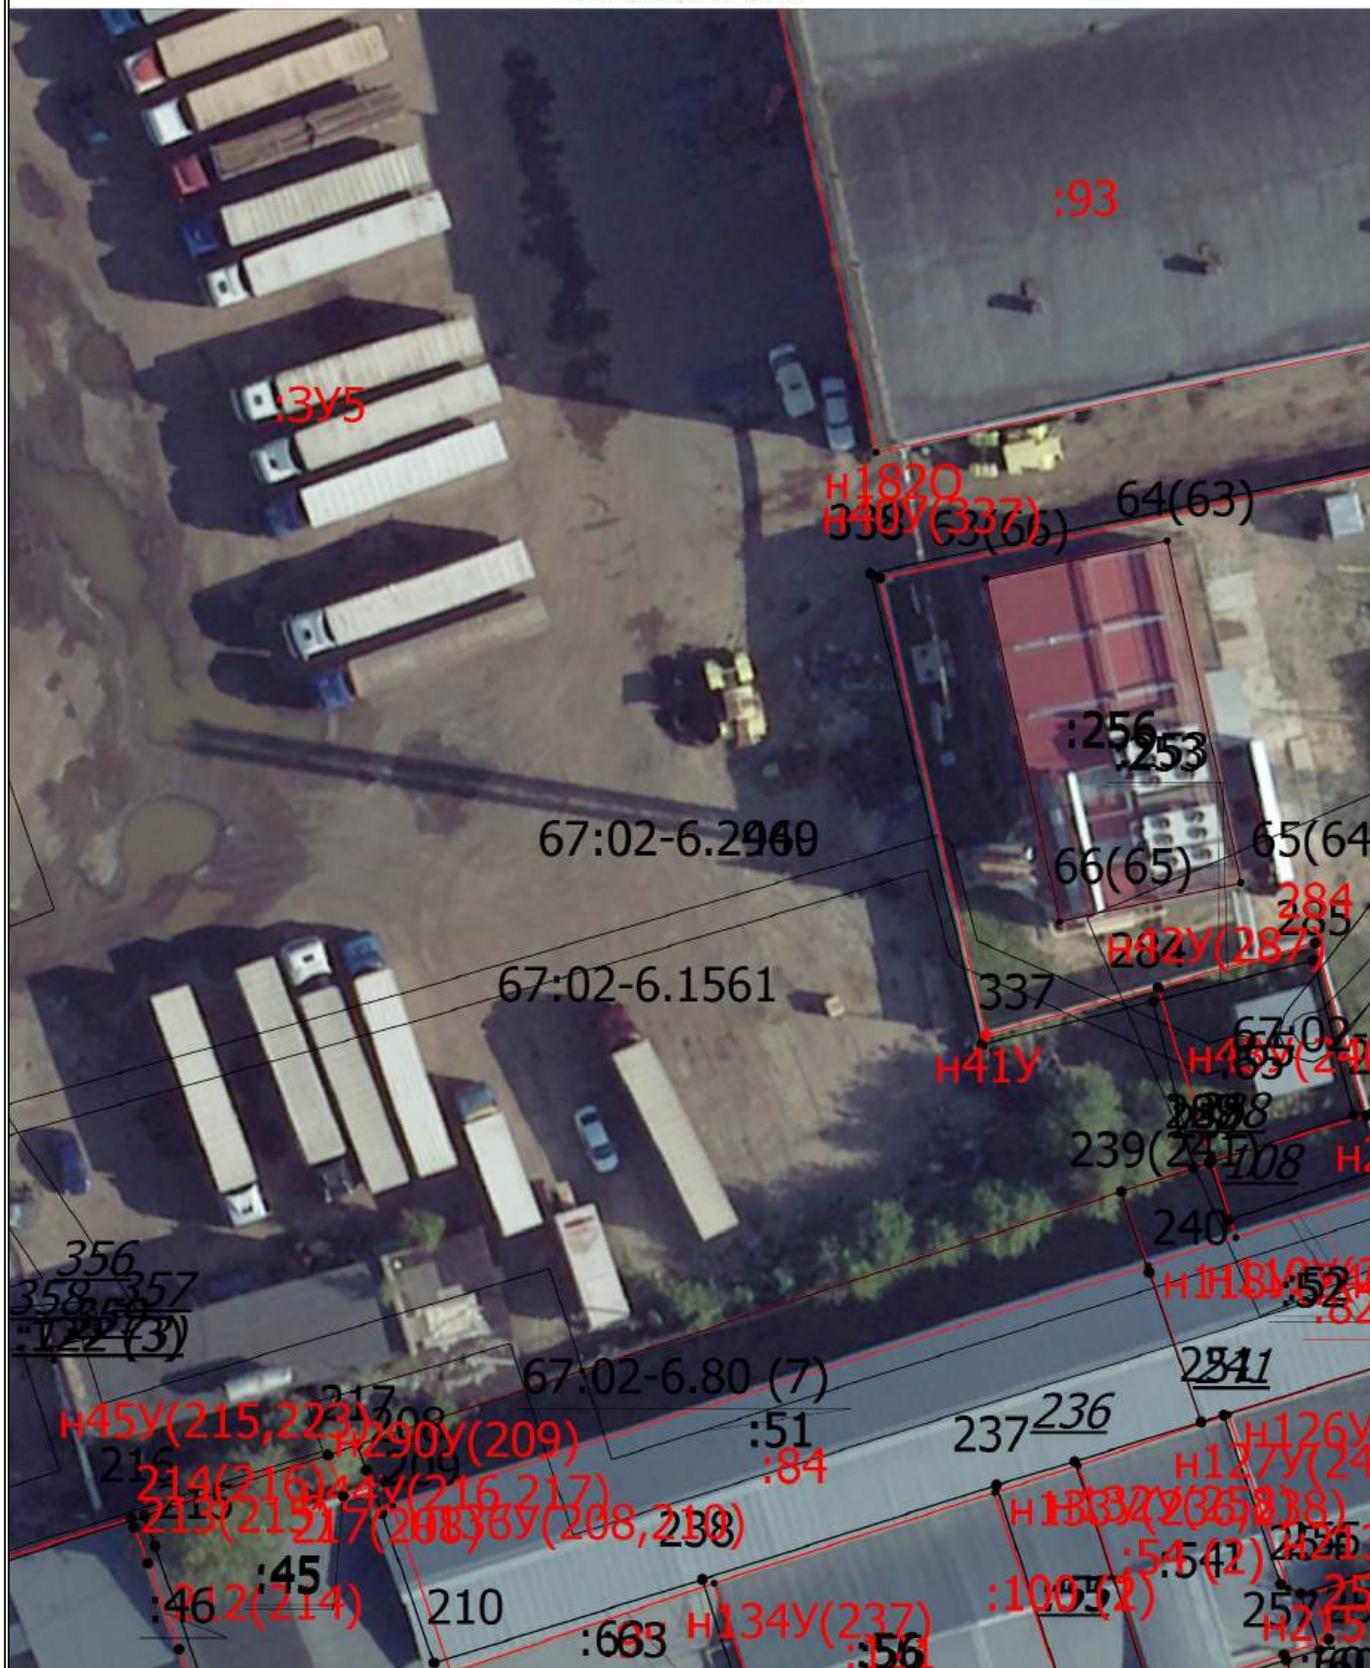

Масштаб 1:500

Условные обозначения


- - Часть границы, местоположение которой определено при выполнении кадастровых работ

Схема границ земельных участков

- - Характерная точка границы земельного участка, сведения ЕГРН о которой соответствуют требованиям, установленным в соответствии с частью 13 статьи 22 Федерального закона от 13 июля 2015 г. N 218-ФЗ "О государственной регистрации недвижимости"
 - - Характерная точка контура здания, сооружения, объекта незавершенного строительства
 - - Характерная точка границы, сведения о которой позволяют однозначно определить ее положение на местности
- 67:02-6.2296 - Зона с особыми условиями использования территории 67:02-6.2296 — Санитарно-защитная зона предприятий, сооружений и иных объектов
- 1(4) - Обозначение характерной точки, местоположение которой не изменилось или было уточнено
- 48 - Обозначение ликвидируемой характерной точки
- n1Y - Обозначение новой характерной точки
- :10 - Кадастровый номер земельного участка
- :5 - Исправляемый земельный участок
- :55 - Исходный земельный участок
- :3Y1 - Образуемый земельный участок
- :1238 - Кадастровый номер здания
- :250 - Кадастровый номер сооружения
- :1238 - Исправляемое здание
- :112 -
- :1253 - Уточняемое здание
- :1256 (1) - Обозначение контура здания
- :122 (1) - Обозначение контура сооружения
- :54 (1) - Уточняемый контур земельного участка
- :54 (2) - Образуемый контур земельного участка
-
- Часть границы, сведения ЕГРН о которой позволяют однозначно определить ее положение на местности
-
- Часть контура, образованного проекцией существующего в ЕГРН наземного конструктивного элемента здания, сооружения, объекта незавершенного строительства
-
- Часть контура, образованного проекцией вновь образованного наземного конструктивного элемента здания, сооружения, объекта незавершенного строительства
- - Характерная точка границы земельного участка, сведения о которой отсутствуют в ЕГРН, местоположение которой определено при кадастровых работах (новая характерная точка)

Схема границ земельных участков

Выносной лист 7

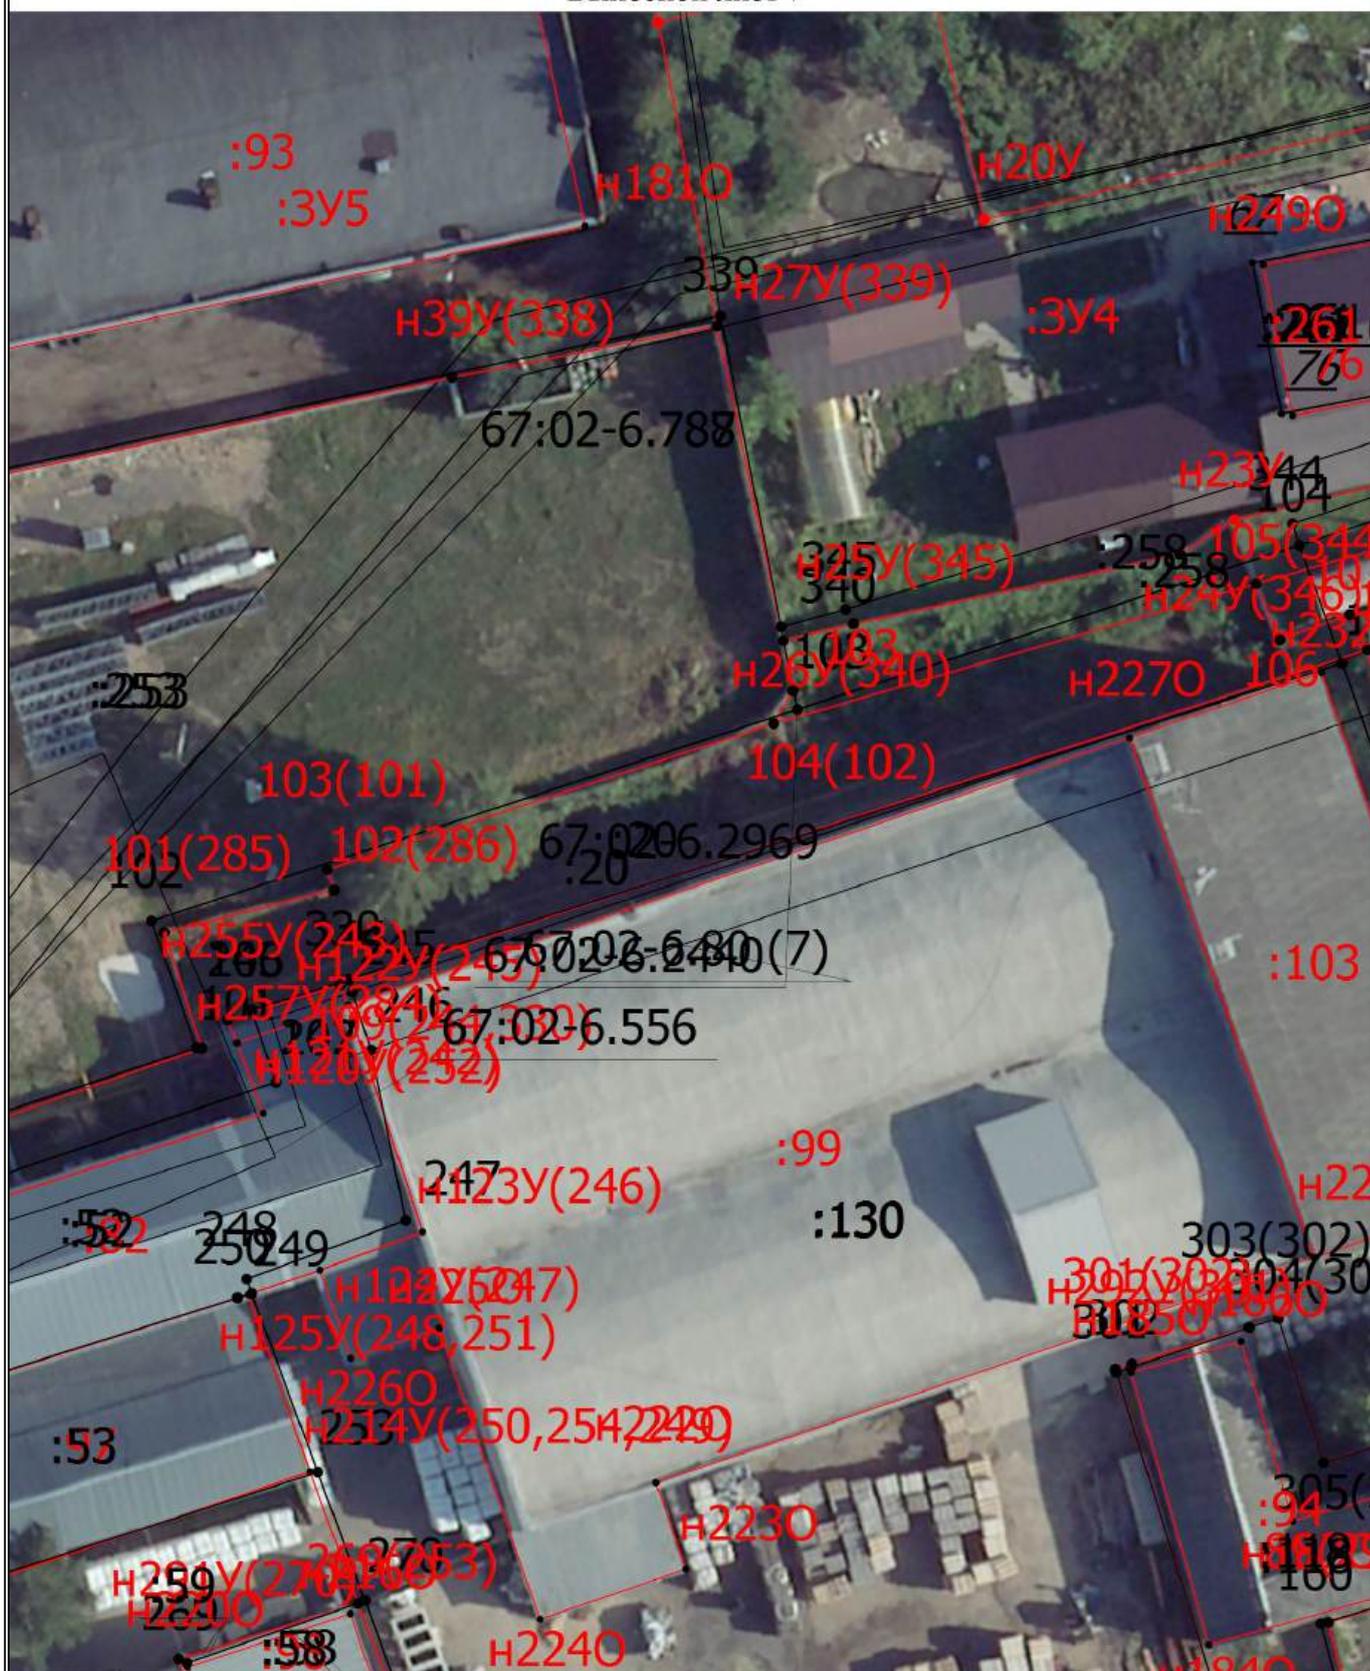

Масштаб 1:500

Условные обозначения

— - Часть границы, местоположение которой определено при выполнении кадастровых работ

Схема границ земельных участков

- - Характерная точка границы земельного участка, сведения ЕГРН о которой соответствуют требованиям, установленным в соответствии с частью 13 статьи 22 Федерального закона от 13 июля 2015 г. N 218-ФЗ "О государственной регистрации недвижимости"
 - - Характерная точка контура здания, сооружения, объекта незавершенного строительства
 - - Характерная точка границы, сведения о которой позволяют однозначно определить ее положение на местности
- 67:02-6.2296 - Зона с особыми условиями использования территории 67:02-6.2296 — Санитарно-защитная зона предприятий, сооружений и иных объектов
- 1(4) - Обозначение характерной точки, местоположение которой не изменилось или было уточнено
- 48 - Обозначение ликвидируемой характерной точки
- n1Y - Обозначение новой характерной точки
- :10 - Кадастровый номер земельного участка
- :5 - Исправляемый земельный участок
- :55 - Исходный земельный участок
- :3У1 - Образуемый земельный участок
- :1238 - Кадастровый номер здания
- :250 - Кадастровый номер сооружения
- :1238 - Исправляемое здание
- :112 -
- :1253 - Уточняемое здание
- :1256 (1) - Обозначение контура здания
- :122 (1) - Обозначение контура сооружения
- :54 (1) - Уточняемый контур земельного участка
- :54 (2) - Образуемый контур земельного участка
- - Часть границы, сведения ЕГРН о которой позволяют однозначно определить ее положение на местности
- - Часть контура, образованного проекцией существующего в ЕГРН наземного конструктивного элемента здания, сооружения, объекта незавершенного строительства
- - Часть контура, образованного проекцией вновь образованного наземного конструктивного элемента здания, сооружения, объекта незавершенного строительства
- - Характерная точка границы земельного участка, сведения о которой отсутствуют в ЕГРН, местоположение которой определено при кадастровых работах (новая характерная точка)

Схема границ земельных участков

- - Характерная точка границы земельного участка, сведения ЕГРН о которой соответствуют требованиям, установленным в соответствии с частью 13 статьи 22 Федерального закона от 13 июля 2015 г. N 218-ФЗ "О государственной регистрации недвижимости"
 - - Характерная точка контура здания, сооружения, объекта незавершенного строительства
 - - Характерная точка границы, сведения о которой позволяют однозначно определить ее положение на местности
- 67:02-6.2296 - Зона с особыми условиями использования территории 67:02-6.2296 — Санитарно-защитная зона предприятий, сооружений и иных объектов
- 1(4) - Обозначение характерной точки, местоположение которой не изменилось или было уточнено
- 48 - Обозначение ликвидируемой характерной точки
- n1Y - Обозначение новой характерной точки
- :10 - Кадастровый номер земельного участка
- :5 - Исправляемый земельный участок
- :55 - Исходный земельный участок
- :3У1 - Образуемый земельный участок
- :1238 - Кадастровый номер здания
- :250 - Кадастровый номер сооружения
- :1238 - Исправляемое здание
- :112 -
- :1253 - Уточняемое здание
- :1256 (1) - Обозначение контура здания
- :122 (1) - Обозначение контура сооружения
- :54 (1) - Уточняемый контур земельного участка
- :54 (2) - Образуемый контур земельного участка
-
- Часть границы, сведения ЕГРН о которой позволяют однозначно определить ее положение на местности
-
- Часть контура, образованного проекцией существующего в ЕГРН наземного конструктивного элемента здания, сооружения, объекта незавершенного строительства
-
- Часть контура, образованного проекцией вновь образованного наземного конструктивного элемента здания, сооружения, объекта незавершенного строительства
- - Характерная точка границы земельного участка, сведения о которой отсутствуют в ЕГРН, местоположение которой определено при кадастровых работах (новая характерная точка)

Схема границ земельных участков

- - Характерная точка границы земельного участка, сведения ЕГРН о которой соответствуют требованиям, установленным в соответствии с частью 13 статьи 22 Федерального закона от 13 июля 2015 г. N 218-ФЗ "О государственной регистрации недвижимости"
 - - Характерная точка контура здания, сооружения, объекта незавершенного строительства
 - - Характерная точка границы, сведения о которой позволяют однозначно определить ее положение на местности
- 67:02-6.2296 - Зона с особыми условиями использования территории 67:02-6.2296 — Санитарно-защитная зона предприятий, сооружений и иных объектов
- 1(4) - Обозначение характерной точки, местоположение которой не изменилось или было уточнено
- 48 - Обозначение ликвидируемой характерной точки
- n1Y - Обозначение новой характерной точки
- :10 - Кадастровый номер земельного участка
- :5 - Исправляемый земельный участок
- :55 - Исходный земельный участок
- :3Y1 - Образуемый земельный участок
- :1238 - Кадастровый номер здания
- :250 - Кадастровый номер сооружения
- :1238 - Исправляемое здание
- :112 -
- :1253 - Уточняемое здание
- :1256 (1) - Обозначение контура здания
- :122 (1) - Обозначение контура сооружения
- :54 (1) - Уточняемый контур земельного участка
- :54 (2) - Образуемый контур земельного участка
-
- Часть границы, сведения ЕГРН о которой позволяют однозначно определить ее положение на местности
-
- Часть контура, образованного проекцией существующего в ЕГРН наземного конструктивного элемента здания, сооружения, объекта незавершенного строительства
-
- Часть контура, образованного проекцией вновь образованного наземного конструктивного элемента здания, сооружения, объекта незавершенного строительства
- - Характерная точка границы земельного участка, сведения о которой отсутствуют в ЕГРН, местоположение которой определено при кадастровых работах (новая характерная точка)

Схема границ земельных участков

Выносной лист 10



Масштаб 1:500

Условные обозначения

- - Часть границы, местоположение которой определено при выполнении кадастровых работ

Схема границ земельных участков

- - Характерная точка границы земельного участка, сведения ЕГРН о которой соответствуют требованиям, установленным в соответствии с частью 13 статьи 22 Федерального закона от 13 июля 2015 г. N 218-ФЗ "О государственной регистрации недвижимости"
 - - Характерная точка контура здания, сооружения, объекта незавершенного строительства
 - - Характерная точка границы, сведения о которой позволяют однозначно определить ее положение на местности
- 67:02-6.2296 - Зона с особыми условиями использования территории 67:02-6.2296 — Санитарно-защитная зона предприятий, сооружений и иных объектов
- 1(4) - Обозначение характерной точки, местоположение которой не изменилось или было уточнено
- 48 - Обозначение ликвидируемой характерной точки
- n1Y - Обозначение новой характерной точки
- :10 - Кадастровый номер земельного участка
- :5 - Исправляемый земельный участок
- :55 - Исходный земельный участок
- :3Y1 - Образуемый земельный участок
- :1238 - Кадастровый номер здания
- :250 - Кадастровый номер сооружения
- :1238 - Исправляемое здание
- :112 -
- :1253 - Уточняемое здание
- :1256 (1) - Обозначение контура здания
- :122 (1) - Обозначение контура сооружения
- :54 (1) - Уточняемый контур земельного участка
- :54 (2) - Образуемый контур земельного участка
- - Часть границы, сведения ЕГРН о которой позволяют однозначно определить ее положение на местности
- - Часть контура, образованного проекцией существующего в ЕГРН наземного конструктивного элемента здания, сооружения, объекта незавершенного строительства
- - Часть контура, образованного проекцией вновь образованного наземного конструктивного элемента здания, сооружения, объекта незавершенного строительства
- - Характерная точка границы земельного участка, сведения о которой отсутствуют в ЕГРН, местоположение которой определено при кадастровых работах (новая характерная точка)

Схема границ земельных участков


- - Характерная точка границы земельного участка, сведения ЕГРН о которой соответствуют требованиям, установленным в соответствии с частью 13 статьи 22 Федерального закона от 13 июля 2015 г. N 218-ФЗ "О государственной регистрации недвижимости"
 - - Характерная точка контура здания, сооружения, объекта незавершенного строительства
 - - Характерная точка границы, сведения о которой позволяют однозначно определить ее положение на местности
- 67:02-6.2296 - Зона с особыми условиями использования территории 67:02-6.2296 — Санитарно-защитная зона предприятий, сооружений и иных объектов
- 1(4) - Обозначение характерной точки, местоположение которой не изменилось или было уточнено
- 48 - Обозначение ликвидируемой характерной точки
- n1Y - Обозначение новой характерной точки
- :10 - Кадастровый номер земельного участка
- :5 - Исправляемый земельный участок
- :55 - Исходный земельный участок
- :3Y1 - Образуемый земельный участок
- :1238 - Кадастровый номер здания
- :250 - Кадастровый номер сооружения
- :1238 - Исправляемое здание
- :112 -
- :1253 - Уточняемое здание
- :1256 (1) - Обозначение контура здания
- :122 (1) - Обозначение контура сооружения
- :54 (1) - Уточняемый контур земельного участка
- :54 (2) - Образуемый контур земельного участка
-
- Часть границы, сведения ЕГРН о которой позволяют однозначно определить ее положение на местности
-
- Часть контура, образованного проекцией существующего в ЕГРН наземного конструктивного элемента здания, сооружения, объекта незавершенного строительства
-
- Часть контура, образованного проекцией вновь образованного наземного конструктивного элемента здания, сооружения, объекта незавершенного строительства
- - Характерная точка границы земельного участка, сведения о которой отсутствуют в ЕГРН, местоположение которой определено при кадастровых работах (новая характерная точка)

Схема границ земельных участков

- - Характерная точка границы земельного участка, сведения ЕГРН о которой соответствуют требованиям, установленным в соответствии с частью 13 статьи 22 Федерального закона от 13 июля 2015 г. N 218-ФЗ "О государственной регистрации недвижимости"
 - - Характерная точка контура здания, сооружения, объекта незавершенного строительства
 - - Характерная точка границы, сведения о которой позволяют однозначно определить ее положение на местности
- 67:02-6.2296 - Зона с особыми условиями использования территории 67:02-6.2296 — Санитарно-защитная зона предприятий, сооружений и иных объектов
- 1(4) - Обозначение характерной точки, местоположение которой не изменилось или было уточнено
- 48 - Обозначение ликвидируемой характерной точки
- n1Y - Обозначение новой характерной точки
- :10 - Кадастровый номер земельного участка
- :5 - Исправляемый земельный участок
- :55 - Исходный земельный участок
- :3Y1 - Образуемый земельный участок
- :1238 - Кадастровый номер здания
- :250 - Кадастровый номер сооружения
- :1238 - Исправляемое здание
- :112 -
- :1253 - Уточняемое здание
- :1256 (1) - Обозначение контура здания
- :122 (1) - Обозначение контура сооружения
- :54 (1) - Уточняемый контур земельного участка
- :54 (2) - Образуемый контур земельного участка
- - Часть границы, сведения ЕГРН о которой позволяют однозначно определить ее положение на местности
- - Часть контура, образованного проекцией существующего в ЕГРН наземного конструктивного элемента здания, сооружения, объекта незавершенного строительства
- - Часть контура, образованного проекцией вновь образованного наземного конструктивного элемента здания, сооружения, объекта незавершенного строительства
- - Характерная точка границы земельного участка, сведения о которой отсутствуют в ЕГРН, местоположение которой определено при кадастровых работах (новая характерная точка)

Схема границ земельных участков

Выносной лист 13

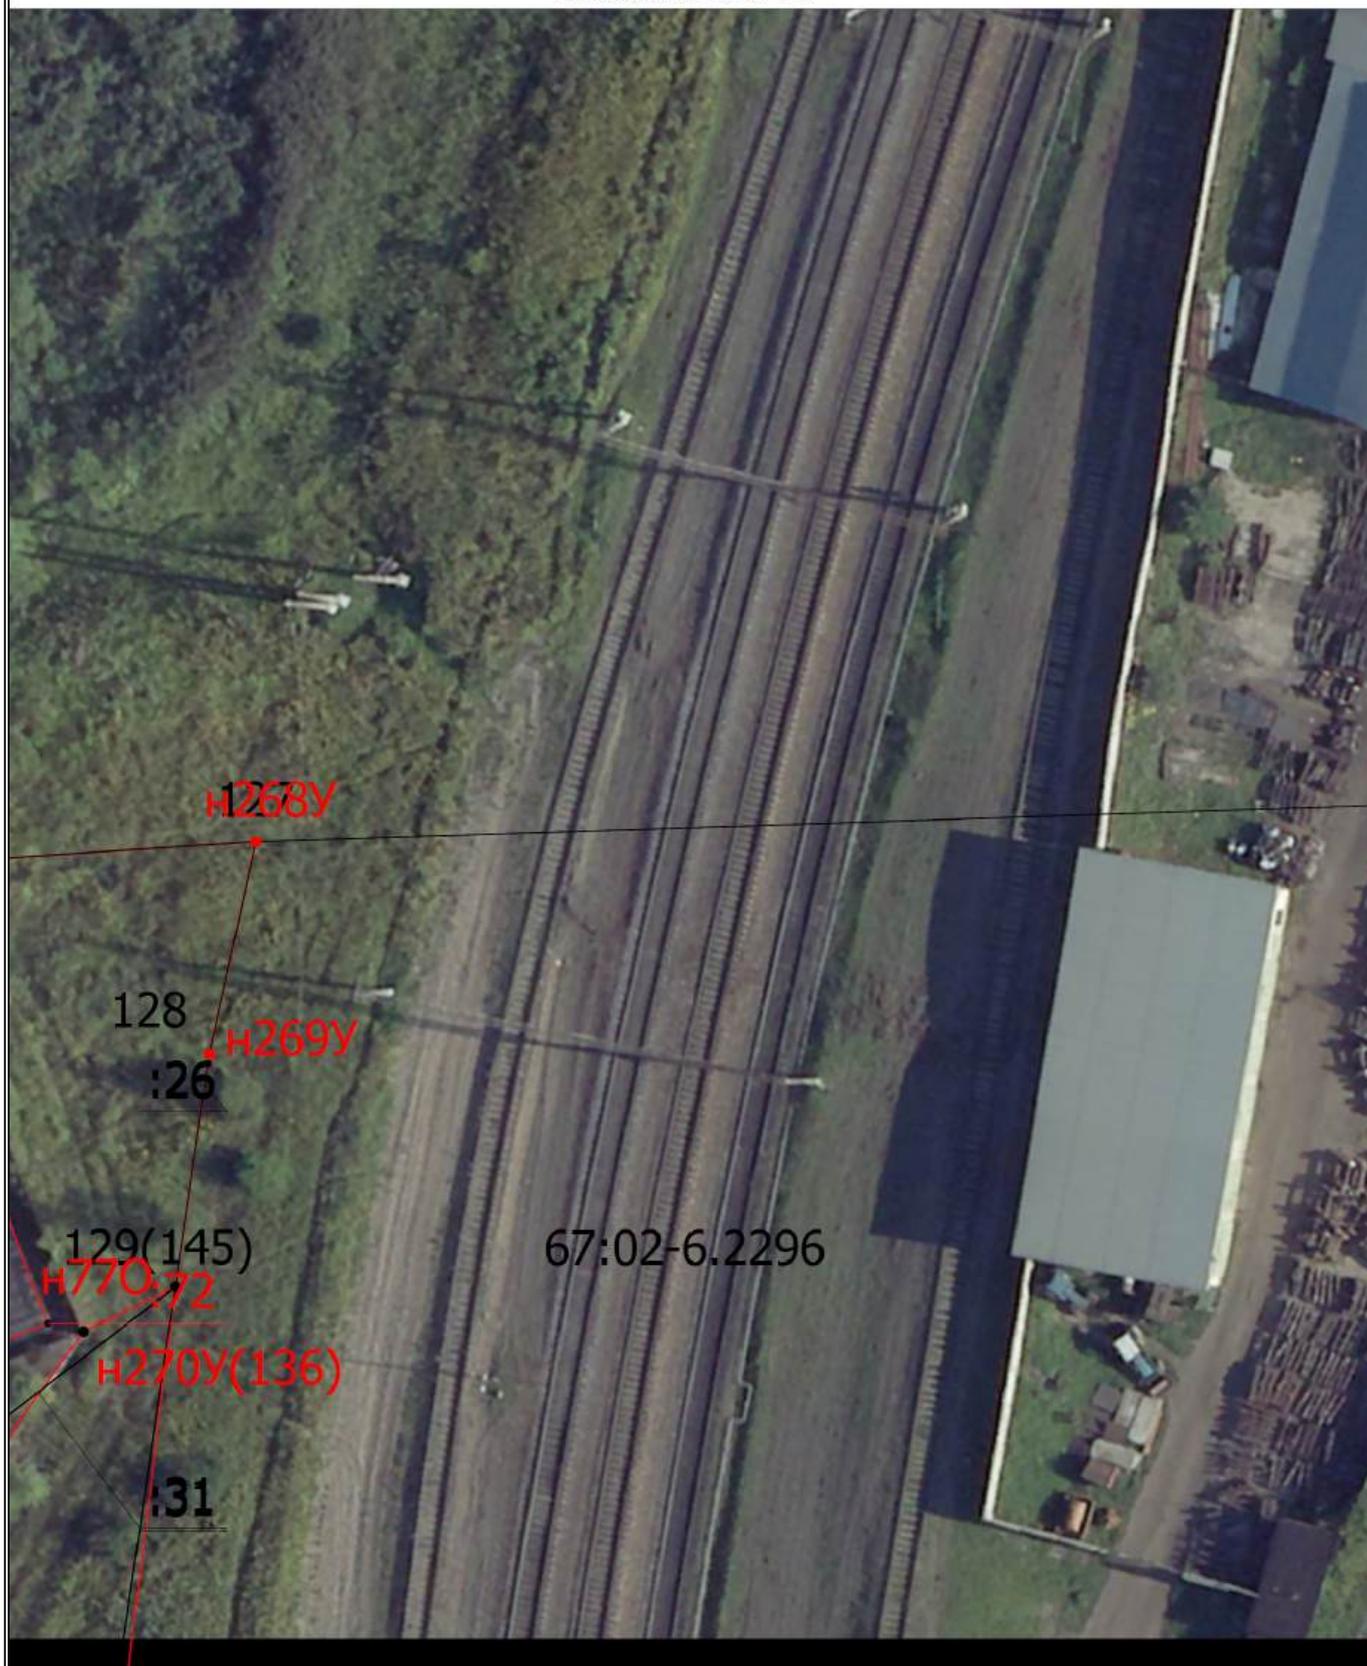

Масштаб 1:500

Условные обозначения

— - Часть границы, местоположение которой определено при выполнении кадастровых работ

Схема границ земельных участков

- - Характерная точка границы земельного участка, сведения ЕГРН о которой соответствуют требованиям, установленным в соответствии с частью 13 статьи 22 Федерального закона от 13 июля 2015 г. N 218-ФЗ "О государственной регистрации недвижимости"
 - - Характерная точка контура здания, сооружения, объекта незавершенного строительства
 - - Характерная точка границы, сведения о которой позволяют однозначно определить ее положение на местности
- 67:02-6.2296 - Зона с особыми условиями использования территории 67:02-6.2296 — Санитарно-защитная зона предприятий, сооружений и иных объектов
- 1(4) - Обозначение характерной точки, местоположение которой не изменилось или было уточнено
- 48 - Обозначение ликвидируемой характерной точки
- n1Y - Обозначение новой характерной точки
- :10 - Кадастровый номер земельного участка
- :5 - Исправляемый земельный участок
- :55 - Исходный земельный участок
- :3Y1 - Образуемый земельный участок
- :1238 - Кадастровый номер здания
- :250 - Кадастровый номер сооружения
- :1238 - Исправляемое здание
- :112 -
- :1253 - Уточняемое здание
- :1256 (1) - Обозначение контура здания
- :122 (1) - Обозначение контура сооружения
- :54 (1) - Уточняемый контур земельного участка
- :54 (2) - Образуемый контур земельного участка
- - Часть границы, сведения ЕГРН о которой позволяют однозначно определить ее положение на местности
- - Часть контура, образованного проекцией существующего в ЕГРН наземного конструктивного элемента здания, сооружения, объекта незавершенного строительства
- - Часть контура, образованного проекцией вновь образованного наземного конструктивного элемента здания, сооружения, объекта незавершенного строительства
- - Характерная точка границы земельного участка, сведения о которой отсутствуют в ЕГРН, местоположение которой определено при кадастровых работах (новая характерная точка)

Схема границ земельных участков

Выносной лист 14



Масштаб 1:500

Условные обозначения

— - Часть границы, местоположение которой определено при выполнении кадастровых работ

Схема границ земельных участков

- - Характерная точка границы земельного участка, сведения ЕГРН о которой соответствуют требованиям, установленным в соответствии с частью 13 статьи 22 Федерального закона от 13 июля 2015 г. N 218-ФЗ "О государственной регистрации недвижимости"
 - - Характерная точка контура здания, сооружения, объекта незавершенного строительства
 - - Характерная точка границы, сведения о которой позволяют однозначно определить ее положение на местности
- 67:02-6.2296 - Зона с особыми условиями использования территории 67:02-6.2296 — Санитарно-защитная зона предприятий, сооружений и иных объектов
- 1(4) - Обозначение характерной точки, местоположение которой не изменилось или было уточнено
- 48 - Обозначение ликвидируемой характерной точки
- n1Y - Обозначение новой характерной точки
- :10 - Кадастровый номер земельного участка
- :5 - Исправляемый земельный участок
- :55 - Исходный земельный участок
- :3Y1 - Образуемый земельный участок
- :1238 - Кадастровый номер здания
- :250 - Кадастровый номер сооружения
- :1238 - Исправляемое здание
- :112 -
- :1253 - Уточняемое здание
- :1256 (1) - Обозначение контура здания
- :122 (1) - Обозначение контура сооружения
- :54 (1) - Уточняемый контур земельного участка
- :54 (2) - Образуемый контур земельного участка
-
- Часть границы, сведения ЕГРН о которой позволяют однозначно определить ее положение на местности
-
- Часть контура, образованного проекцией существующего в ЕГРН наземного конструктивного элемента здания, сооружения, объекта незавершенного строительства
-
- Часть контура, образованного проекцией вновь образованного наземного конструктивного элемента здания, сооружения, объекта незавершенного строительства
- - Характерная точка границы земельного участка, сведения о которой отсутствуют в ЕГРН, местоположение которой определено при кадастровых работах (новая характерная точка)

Схема границ земельных участков

- - Характерная точка границы земельного участка, сведения ЕГРН о которой соответствуют требованиям, установленным в соответствии с частью 13 статьи 22 Федерального закона от 13 июля 2015 г. N 218-ФЗ "О государственной регистрации недвижимости"
 - - Характерная точка контура здания, сооружения, объекта незавершенного строительства
 - - Характерная точка границы, сведения о которой позволяют однозначно определить ее положение на местности
- 67:02-6.2296 - Зона с особыми условиями использования территории 67:02-6.2296 — Санитарно-защитная зона предприятий, сооружений и иных объектов
- 1(4) - Обозначение характерной точки, местоположение которой не изменилось или было уточнено
- 48 - Обозначение ликвидируемой характерной точки
- n1Y - Обозначение новой характерной точки
- :10 - Кадастровый номер земельного участка
- :5 - Исправляемый земельный участок
- :55 - Исходный земельный участок
- :3Y1 - Образуемый земельный участок
- :1238 - Кадастровый номер здания
- :250 - Кадастровый номер сооружения
- :1238 - Исправляемое здание
- :112 -
- :1253 - Уточняемое здание
- :1256 (1) - Обозначение контура здания
- :122 (1) - Обозначение контура сооружения
- :54 (1) - Уточняемый контур земельного участка
- :54 (2) - Образуемый контур земельного участка
- - Часть границы, сведения ЕГРН о которой позволяют однозначно определить ее положение на местности
- - Часть контура, образованного проекцией существующего в ЕГРН наземного конструктивного элемента здания, сооружения, объекта незавершенного строительства
- - Часть контура, образованного проекцией вновь образованного наземного конструктивного элемента здания, сооружения, объекта незавершенного строительства
- - Характерная точка границы земельного участка, сведения о которой отсутствуют в ЕГРН, местоположение которой определено при кадастровых работах (новая характерная точка)

Схема границ земельных участков

Выносной лист 16



Масштаб 1:500

Условные обозначения

— - Часть границы, местоположение которой определено при выполнении кадастровых работ

Схема границ земельных участков

- - Характерная точка границы земельного участка, сведения ЕГРН о которой соответствуют требованиям, установленным в соответствии с частью 13 статьи 22 Федерального закона от 13 июля 2015 г. N 218-ФЗ "О государственной регистрации недвижимости"
 - - Характерная точка контура здания, сооружения, объекта незавершенного строительства
 - - Характерная точка границы, сведения о которой позволяют однозначно определить ее положение на местности
- 67:02-6.2296 - Зона с особыми условиями использования территории 67:02-6.2296 — Санитарно-защитная зона предприятий, сооружений и иных объектов
- 1(4) - Обозначение характерной точки, местоположение которой не изменилось или было уточнено
- 48 - Обозначение ликвидируемой характерной точки
- n1Y - Обозначение новой характерной точки
- :10 - Кадастровый номер земельного участка
- :5 - Исправляемый земельный участок
- :55 - Исходный земельный участок
- :3Y1 - Образуемый земельный участок
- :1238 - Кадастровый номер здания
- :250 - Кадастровый номер сооружения
- :1238 - Исправляемое здание
- :112 -
- :1253 - Уточняемое здание
- :1256 (1) - Обозначение контура здания
- :122 (1) - Обозначение контура сооружения
- :54 (1) - Уточняемый контур земельного участка
- :54 (2) - Образуемый контур земельного участка
-
- Часть границы, сведения ЕГРН о которой позволяют однозначно определить ее положение на местности
-
- Часть контура, образованного проекцией существующего в ЕГРН наземного конструктивного элемента здания, сооружения, объекта незавершенного строительства
-
- Часть контура, образованного проекцией вновь образованного наземного конструктивного элемента здания, сооружения, объекта незавершенного строительства
- - Характерная точка границы земельного участка, сведения о которой отсутствуют в ЕГРН, местоположение которой определено при кадастровых работах (новая характерная точка)

Схема границ земельных участков

Выносной лист 17



Масштаб 1:500

Условные обозначения


— - Часть границы, местоположение которой определено при выполнении кадастровых работ

Схема границ земельных участков

- - Характерная точка границы земельного участка, сведения ЕГРН о которой соответствуют требованиям, установленным в соответствии с частью 13 статьи 22 Федерального закона от 13 июля 2015 г. N 218-ФЗ "О государственной регистрации недвижимости"
 - - Характерная точка контура здания, сооружения, объекта незавершенного строительства
 - - Характерная точка границы, сведения о которой позволяют однозначно определить ее положение на местности
- 67:02-6.2296 - Зона с особыми условиями использования территории 67:02-6.2296 — Санитарно-защитная зона предприятий, сооружений и иных объектов
- 1(4) - Обозначение характерной точки, местоположение которой не изменилось или было уточнено
- 48 - Обозначение ликвидируемой характерной точки
- n1Y - Обозначение новой характерной точки
- :10 - Кадастровый номер земельного участка
- :5 - Исправляемый земельный участок
- :55 - Исходный земельный участок
- :3Y1 - Образуемый земельный участок
- :1238 - Кадастровый номер здания
- :250 - Кадастровый номер сооружения
- :1238 - Исправляемое здание
- :112 -
- :1253 - Уточняемое здание
- :1256 (1) - Обозначение контура здания
- :122 (1) - Обозначение контура сооружения
- :54 (1) - Уточняемый контур земельного участка
- :54 (2) - Образуемый контур земельного участка
-
- Часть границы, сведения ЕГРН о которой позволяют однозначно определить ее положение на местности
-
- Часть контура, образованного проекцией существующего в ЕГРН наземного конструктивного элемента здания, сооружения, объекта незавершенного строительства
-
- Часть контура, образованного проекцией вновь образованного наземного конструктивного элемента здания, сооружения, объекта незавершенного строительства
- - Характерная точка границы земельного участка, сведения о которой отсутствуют в ЕГРН, местоположение которой определено при кадастровых работах (новая характерная точка)

Схема границ земельных участков

Выносной лист 18



Масштаб 1:500

Условные обозначения


— - Часть границы, местоположение которой определено при выполнении кадастровых работ

Схема границ земельных участков

- - Характерная точка границы земельного участка, сведения ЕГРН о которой соответствуют требованиям, установленным в соответствии с частью 13 статьи 22 Федерального закона от 13 июля 2015 г. N 218-ФЗ "О государственной регистрации недвижимости"
 - - Характерная точка контура здания, сооружения, объекта незавершенного строительства
 - - Характерная точка границы, сведения о которой позволяют однозначно определить ее положение на местности
- 67:02-6.2296 - Зона с особыми условиями использования территории 67:02-6.2296 — Санитарно-защитная зона предприятий, сооружений и иных объектов
- 1(4) - Обозначение характерной точки, местоположение которой не изменилось или было уточнено
- 48 - Обозначение ликвидируемой характерной точки
- n1Y - Обозначение новой характерной точки
- :10 - Кадастровый номер земельного участка
- :5 - Исправляемый земельный участок
- :55 - Исходный земельный участок
- :3Y1 - Образуемый земельный участок
- :1238 - Кадастровый номер здания
- :250 - Кадастровый номер сооружения
- :1238 - Исправляемое здание
- :112 -
- :1253 - Уточняемое здание
- :1256 (1) - Обозначение контура здания
- :122 (1) - Обозначение контура сооружения
- :54 (1) - Уточняемый контур земельного участка
- :54 (2) - Образуемый контур земельного участка
- - Часть границы, сведения ЕГРН о которой позволяют однозначно определить ее положение на местности
- - Часть контура, образованного проекцией существующего в ЕГРН наземного конструктивного элемента здания, сооружения, объекта незавершенного строительства
- - Часть контура, образованного проекцией вновь образованного наземного конструктивного элемента здания, сооружения, объекта незавершенного строительства
- - Характерная точка границы земельного участка, сведения о которой отсутствуют в ЕГРН, местоположение которой определено при кадастровых работах (новая характерная точка)

Схема границ земельных участков

Выносной лист 19

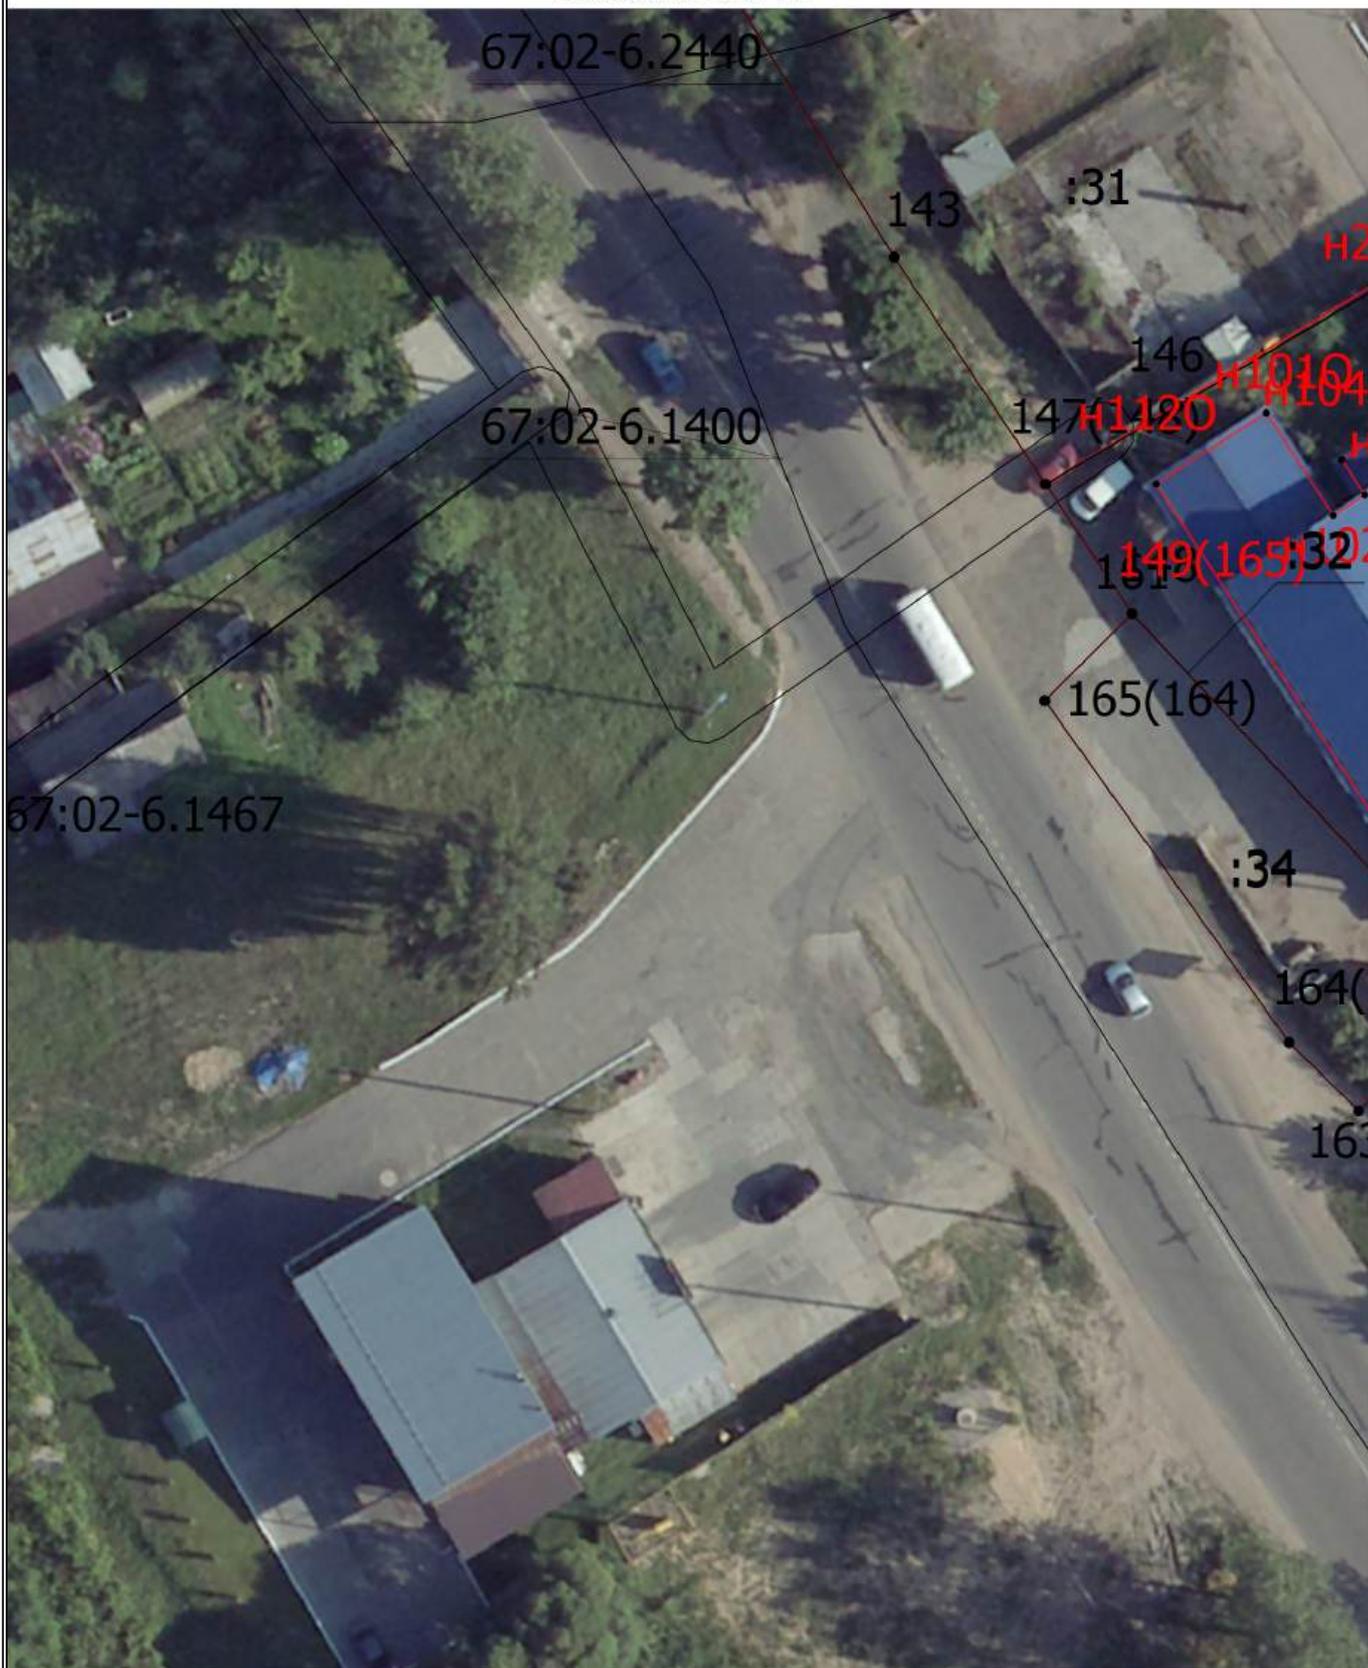

Масштаб 1:500

Условные обозначения


— - Часть границы, местоположение которой определено при выполнении кадастровых работ

Схема границ земельных участков

- - Характерная точка границы земельного участка, сведения ЕГРН о которой соответствуют требованиям, установленным в соответствии с частью 13 статьи 22 Федерального закона от 13 июля 2015 г. N 218-ФЗ "О государственной регистрации недвижимости"
 - - Характерная точка контура здания, сооружения, объекта незавершенного строительства
 - - Характерная точка границы, сведения о которой позволяют однозначно определить ее положение на местности
- 67:02-6.2296 - Зона с особыми условиями использования территории 67:02-6.2296 — Санитарно-защитная зона предприятий, сооружений и иных объектов
- 1(4) - Обозначение характерной точки, местоположение которой не изменилось или было уточнено
- 48 - Обозначение ликвидируемой характерной точки
- n1Y - Обозначение новой характерной точки
- :10 - Кадастровый номер земельного участка
- :5 - Исправляемый земельный участок
- :55 - Исходный земельный участок
- :3Y1 - Образуемый земельный участок
- :1238 - Кадастровый номер здания
- :250 - Кадастровый номер сооружения
- :1238 - Исправляемое здание
- :112 -
- :1253 - Уточняемое здание
- :1256 (1) - Обозначение контура здания
- :122 (1) - Обозначение контура сооружения
- :54 (1) - Уточняемый контур земельного участка
- :54 (2) - Образуемый контур земельного участка
- - Часть границы, сведения ЕГРН о которой позволяют однозначно определить ее положение на местности
- - Часть контура, образованного проекцией существующего в ЕГРН наземного конструктивного элемента здания, сооружения, объекта незавершенного строительства
- - Часть контура, образованного проекцией вновь образованного наземного конструктивного элемента здания, сооружения, объекта незавершенного строительства
- - Характерная точка границы земельного участка, сведения о которой отсутствуют в ЕГРН, местоположение которой определено при кадастровых работах (новая характерная точка)

Схема границ земельных участков

Выносной лист 20

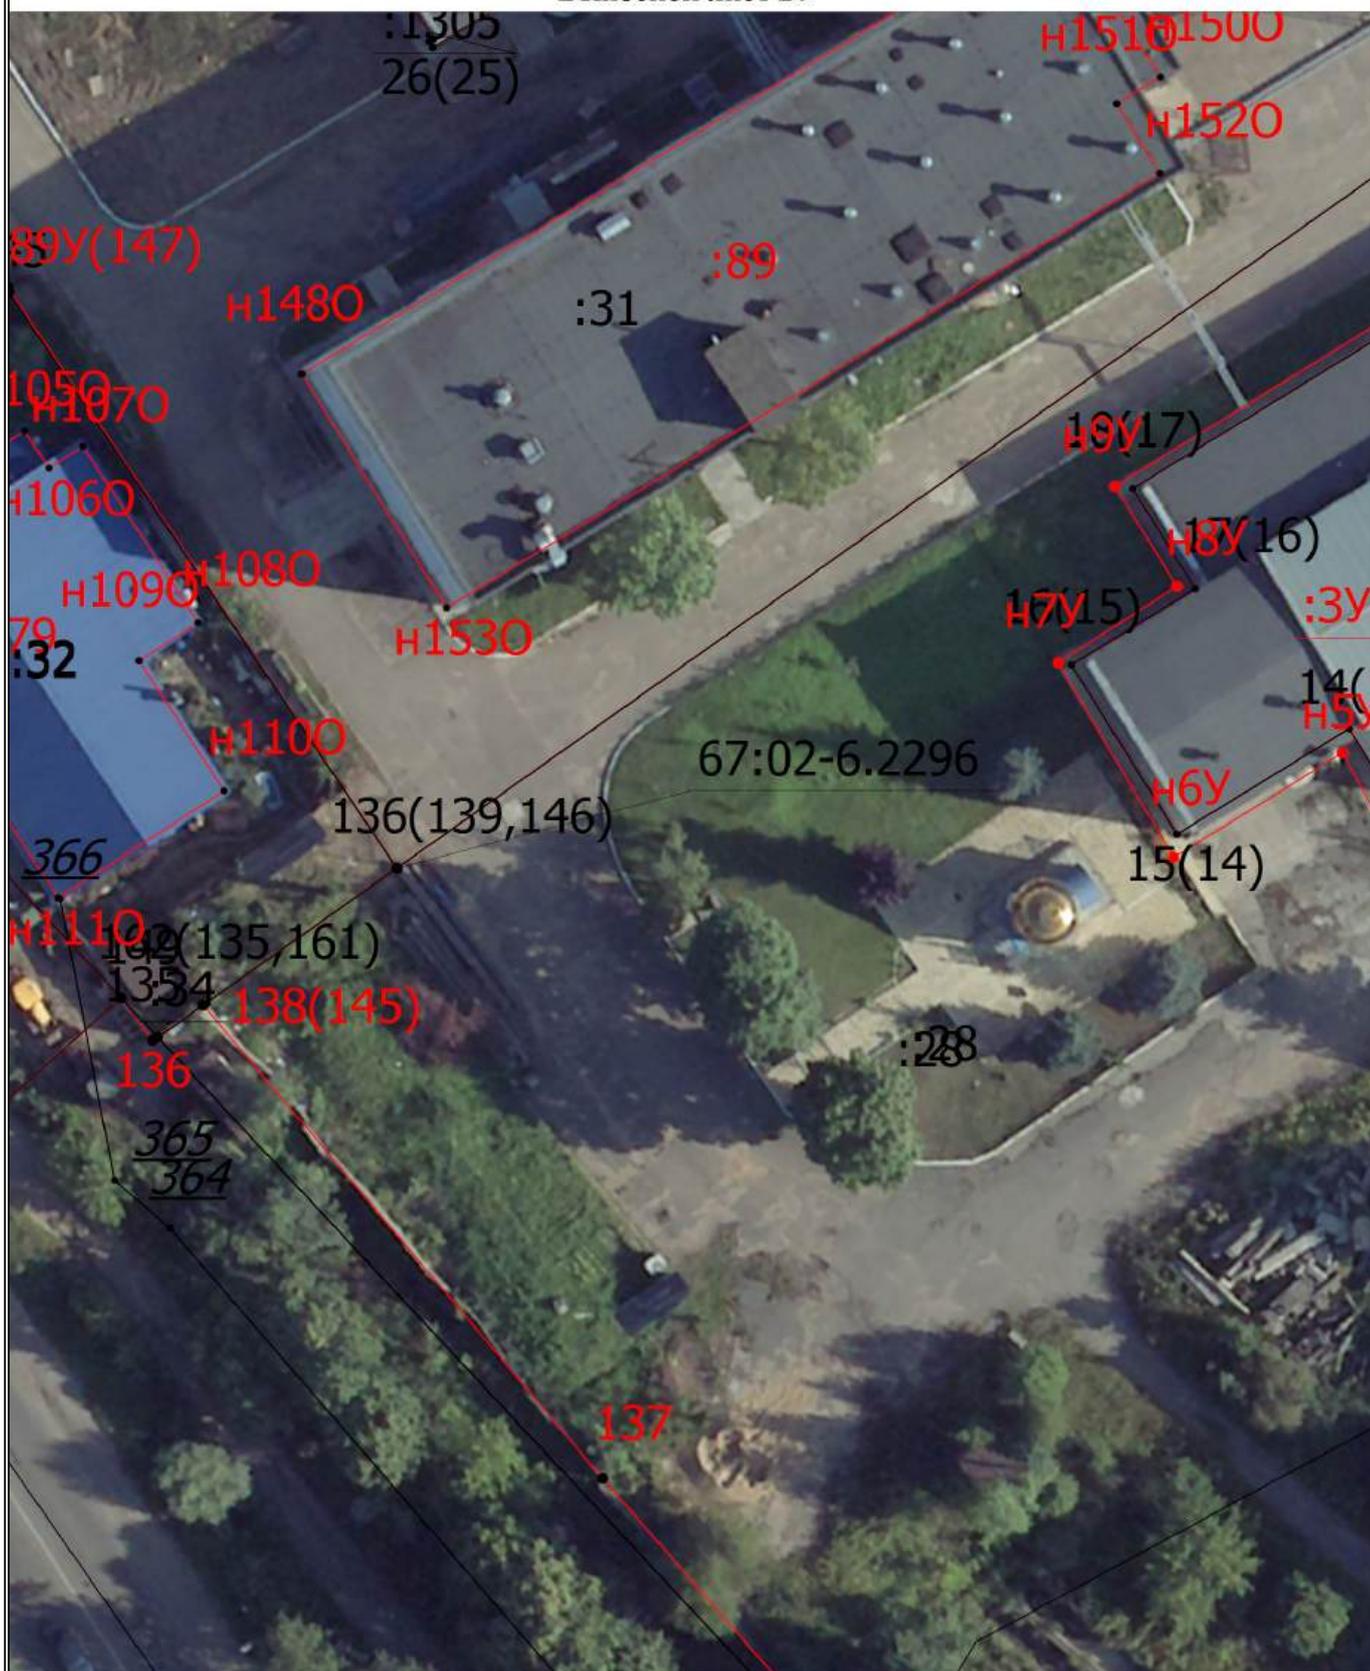

Масштаб 1:500

Условные обозначения

— - Часть границы, местоположение которой определено при выполнении кадастровых работ

Схема границ земельных участков

- - Характерная точка границы земельного участка, сведения ЕГРН о которой соответствуют требованиям, установленным в соответствии с частью 13 статьи 22 Федерального закона от 13 июля 2015 г. N 218-ФЗ "О государственной регистрации недвижимости"
 - - Характерная точка контура здания, сооружения, объекта незавершенного строительства
 - - Характерная точка границы, сведения о которой позволяют однозначно определить ее положение на местности
- 67:02-6.2296 - Зона с особыми условиями использования территории 67:02-6.2296 — Санитарно-защитная зона предприятий, сооружений и иных объектов
- 1(4) - Обозначение характерной точки, местоположение которой не изменилось или было уточнено
- 48 - Обозначение ликвидируемой характерной точки
- n1Y - Обозначение новой характерной точки
- :10 - Кадастровый номер земельного участка
- :5 - Исправляемый земельный участок
- :55 - Исходный земельный участок
- :3Y1 - Образуемый земельный участок
- :1238 - Кадастровый номер здания
- :250 - Кадастровый номер сооружения
- :1238 - Исправляемое здание
- :112 -
- :1253 - Уточняемое здание
- :1256 (1) - Обозначение контура здания
- :122 (1) - Обозначение контура сооружения
- :54 (1) - Уточняемый контур земельного участка
- :54 (2) - Образуемый контур земельного участка
-
- Часть границы, сведения ЕГРН о которой позволяют однозначно определить ее положение на местности
-
- Часть контура, образованного проекцией существующего в ЕГРН наземного конструктивного элемента здания, сооружения, объекта незавершенного строительства
-
- Часть контура, образованного проекцией вновь образованного наземного конструктивного элемента здания, сооружения, объекта незавершенного строительства
- - Характерная точка границы земельного участка, сведения о которой отсутствуют в ЕГРН, местоположение которой определено при кадастровых работах (новая характерная точка)

Схема границ земельных участков

Выносной лист 21



Масштаб 1:500

Условные обозначения


— - Часть границы, местоположение которой определено при выполнении кадастровых работ

Схема границ земельных участков

- - Характерная точка границы земельного участка, сведения ЕГРН о которой соответствуют требованиям, установленным в соответствии с частью 13 статьи 22 Федерального закона от 13 июля 2015 г. N 218-ФЗ "О государственной регистрации недвижимости"
 - - Характерная точка контура здания, сооружения, объекта незавершенного строительства
 - - Характерная точка границы, сведения о которой позволяют однозначно определить ее положение на местности
- 67:02-6.2296 - Зона с особыми условиями использования территории 67:02-6.2296 — Санитарно-защитная зона предприятий, сооружений и иных объектов
- 1(4) - Обозначение характерной точки, местоположение которой не изменилось или было уточнено
- 48 - Обозначение ликвидируемой характерной точки
- n1Y - Обозначение новой характерной точки
- :10 - Кадастровый номер земельного участка
- :5 - Исправляемый земельный участок
- :55 - Исходный земельный участок
- :3Y1 - Образуемый земельный участок
- :1238 - Кадастровый номер здания
- :250 - Кадастровый номер сооружения
- :1238 - Исправляемое здание
- :112 -
- :1253 - Уточняемое здание
- :1256 (1) - Обозначение контура здания
- :122 (1) - Обозначение контура сооружения
- :54 (1) - Уточняемый контур земельного участка
- :54 (2) - Образуемый контур земельного участка
-
- Часть границы, сведения ЕГРН о которой позволяют однозначно определить ее положение на местности
-
- Часть контура, образованного проекцией существующего в ЕГРН наземного конструктивного элемента здания, сооружения, объекта незавершенного строительства
-
- Часть контура, образованного проекцией вновь образованного наземного конструктивного элемента здания, сооружения, объекта незавершенного строительства
- - Характерная точка границы земельного участка, сведения о которой отсутствуют в ЕГРН, местоположение которой определено при кадастровых работах (новая характерная точка)

Схема границ земельных участков

Выносной лист 22

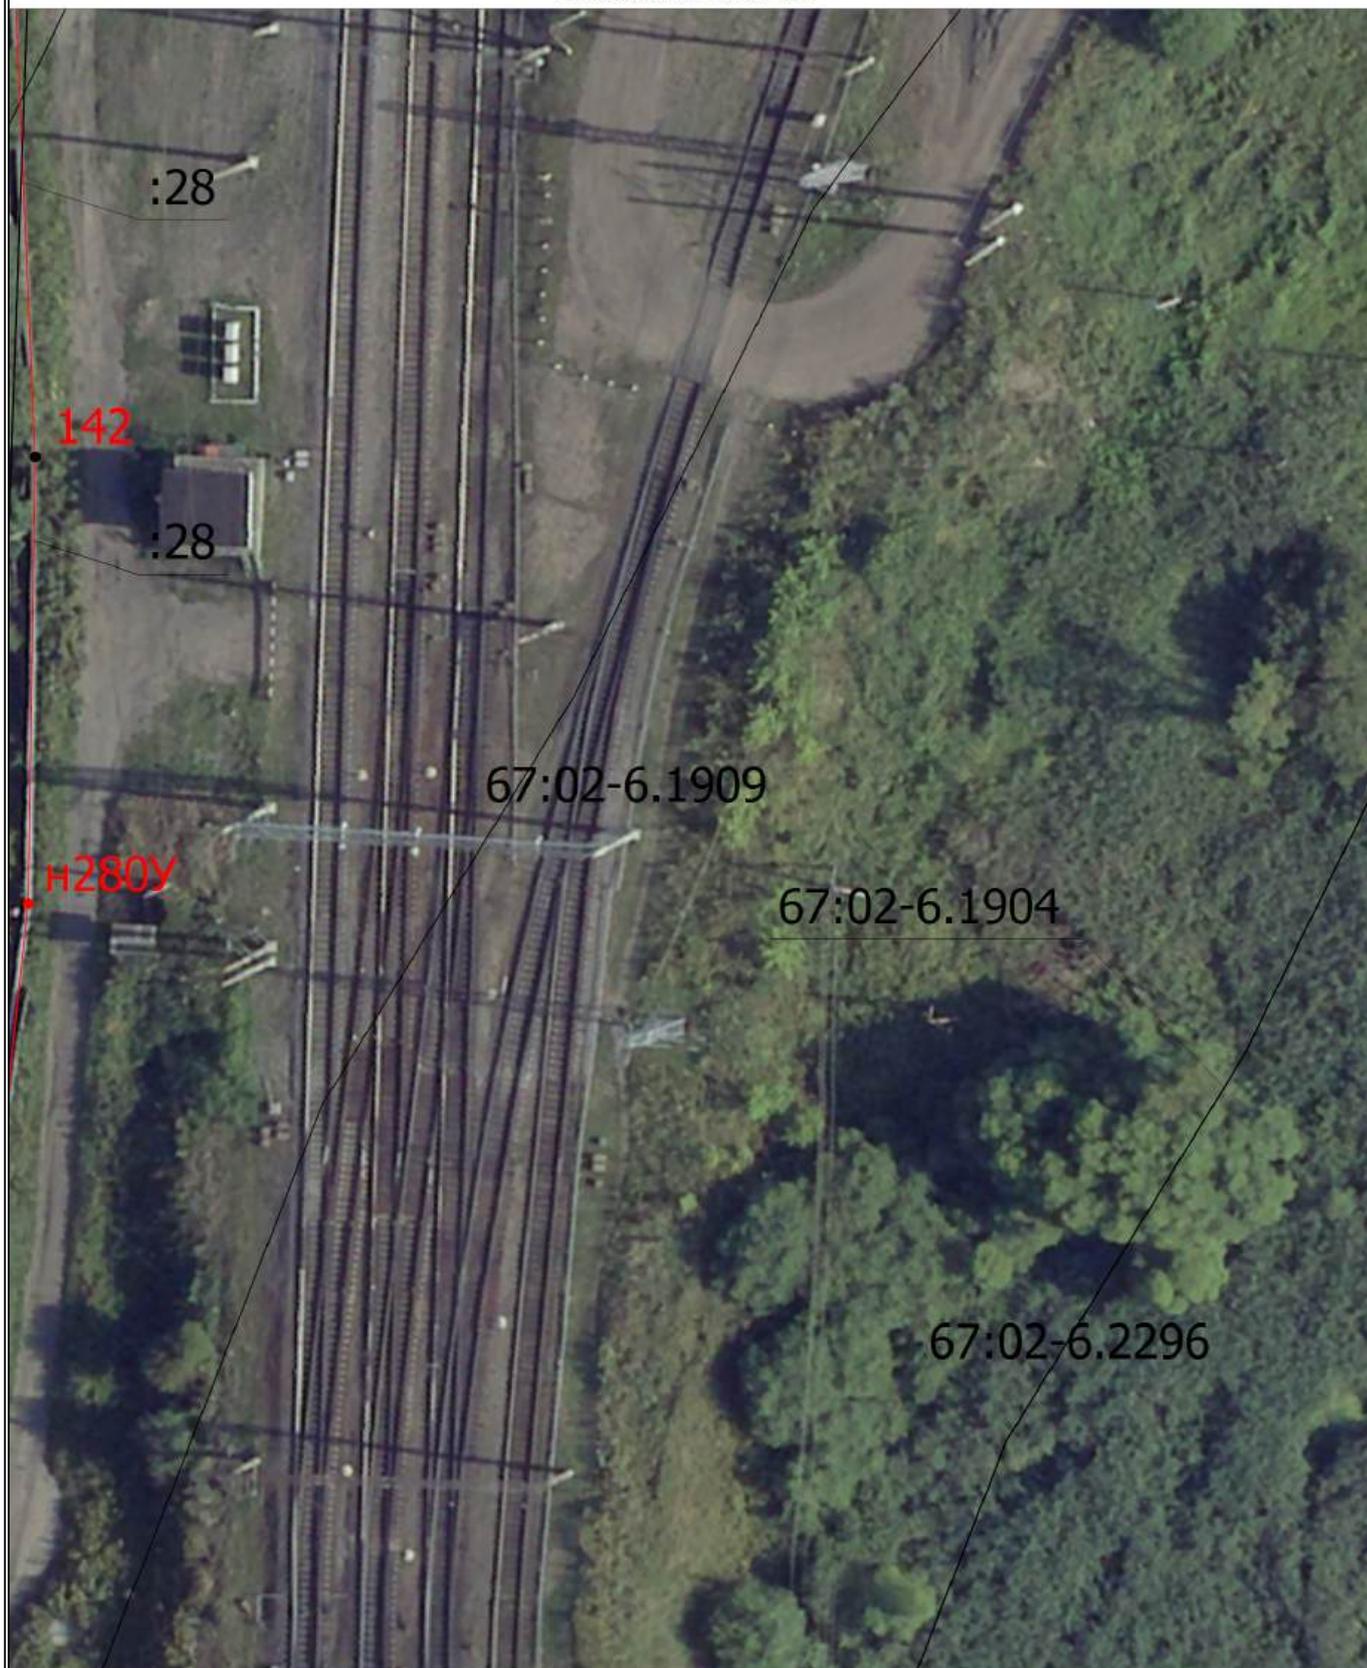

Масштаб 1:500

Условные обозначения

— - Часть границы, местоположение которой определено при выполнении кадастровых работ

Схема границ земельных участков

- - Характерная точка границы земельного участка, сведения ЕГРН о которой соответствуют требованиям, установленным в соответствии с частью 13 статьи 22 Федерального закона от 13 июля 2015 г. N 218-ФЗ "О государственной регистрации недвижимости"
 - - Характерная точка контура здания, сооружения, объекта незавершенного строительства
 - - Характерная точка границы, сведения о которой позволяют однозначно определить ее положение на местности
- 67:02-6.2296 - Зона с особыми условиями использования территории 67:02-6.2296 — Санитарно-защитная зона предприятий, сооружений и иных объектов
- 1(4) - Обозначение характерной точки, местоположение которой не изменилось или было уточнено
- 48 - Обозначение ликвидируемой характерной точки
- n1Y - Обозначение новой характерной точки
- :10 - Кадастровый номер земельного участка
- :5 - Исправляемый земельный участок
- :55 - Исходный земельный участок
- :3У1 - Образуемый земельный участок
- :1238 - Кадастровый номер здания
- :250 - Кадастровый номер сооружения
- :1238 - Исправляемое здание
- :112 -
- :1253 - Уточняемое здание
- :1256 (1) - Обозначение контура здания
- :122 (1) - Обозначение контура сооружения
- :54 (1) - Уточняемый контур земельного участка
- :54 (2) - Образуемый контур земельного участка
-
- Часть границы, сведения ЕГРН о которой позволяют однозначно определить ее положение на местности
-
- Часть контура, образованного проекцией существующего в ЕГРН наземного конструктивного элемента здания, сооружения, объекта незавершенного строительства
-
- Часть контура, образованного проекцией вновь образованного наземного конструктивного элемента здания, сооружения, объекта незавершенного строительства
- - Характерная точка границы земельного участка, сведения о которой отсутствуют в ЕГРН, местоположение которой определено при кадастровых работах (новая характерная точка)

Схема границ земельных участков

Выносной лист 23



Масштаб 1:500

Условные обозначения


— - Часть границы, местоположение которой определено при выполнении кадастровых работ

Схема границ земельных участков

- - Характерная точка границы земельного участка, сведения ЕГРН о которой соответствуют требованиям, установленным в соответствии с частью 13 статьи 22 Федерального закона от 13 июля 2015 г. N 218-ФЗ "О государственной регистрации недвижимости"
 - - Характерная точка контура здания, сооружения, объекта незавершенного строительства
 - - Характерная точка границы, сведения о которой позволяют однозначно определить ее положение на местности
- 67:02-6.2296 - Зона с особыми условиями использования территории 67:02-6.2296 — Санитарно-защитная зона предприятий, сооружений и иных объектов
- 1(4) - Обозначение характерной точки, местоположение которой не изменилось или было уточнено
- 48 - Обозначение ликвидируемой характерной точки
- n1Y - Обозначение новой характерной точки
- :10 - Кадастровый номер земельного участка
- :5 - Исправляемый земельный участок
- :55 - Исходный земельный участок
- :3Y1 - Образуемый земельный участок
- :1238 - Кадастровый номер здания
- :250 - Кадастровый номер сооружения
- :1238 - Исправляемое здание
- :112 -
- :1253 - Уточняемое здание
- :1256 (1) - Обозначение контура здания
- :122 (1) - Обозначение контура сооружения
- :54 (1) - Уточняемый контур земельного участка
- :54 (2) - Образуемый контур земельного участка
- - Часть границы, сведения ЕГРН о которой позволяют однозначно определить ее положение на местности
- - Часть контура, образованного проекцией существующего в ЕГРН наземного конструктивного элемента здания, сооружения, объекта незавершенного строительства
- - Часть контура, образованного проекцией вновь образованного наземного конструктивного элемента здания, сооружения, объекта незавершенного строительства
- - Характерная точка границы земельного участка, сведения о которой отсутствуют в ЕГРН, местоположение которой определено при кадастровых работах (новая характерная точка)

Схема границ земельных участков

Выносной лист 24

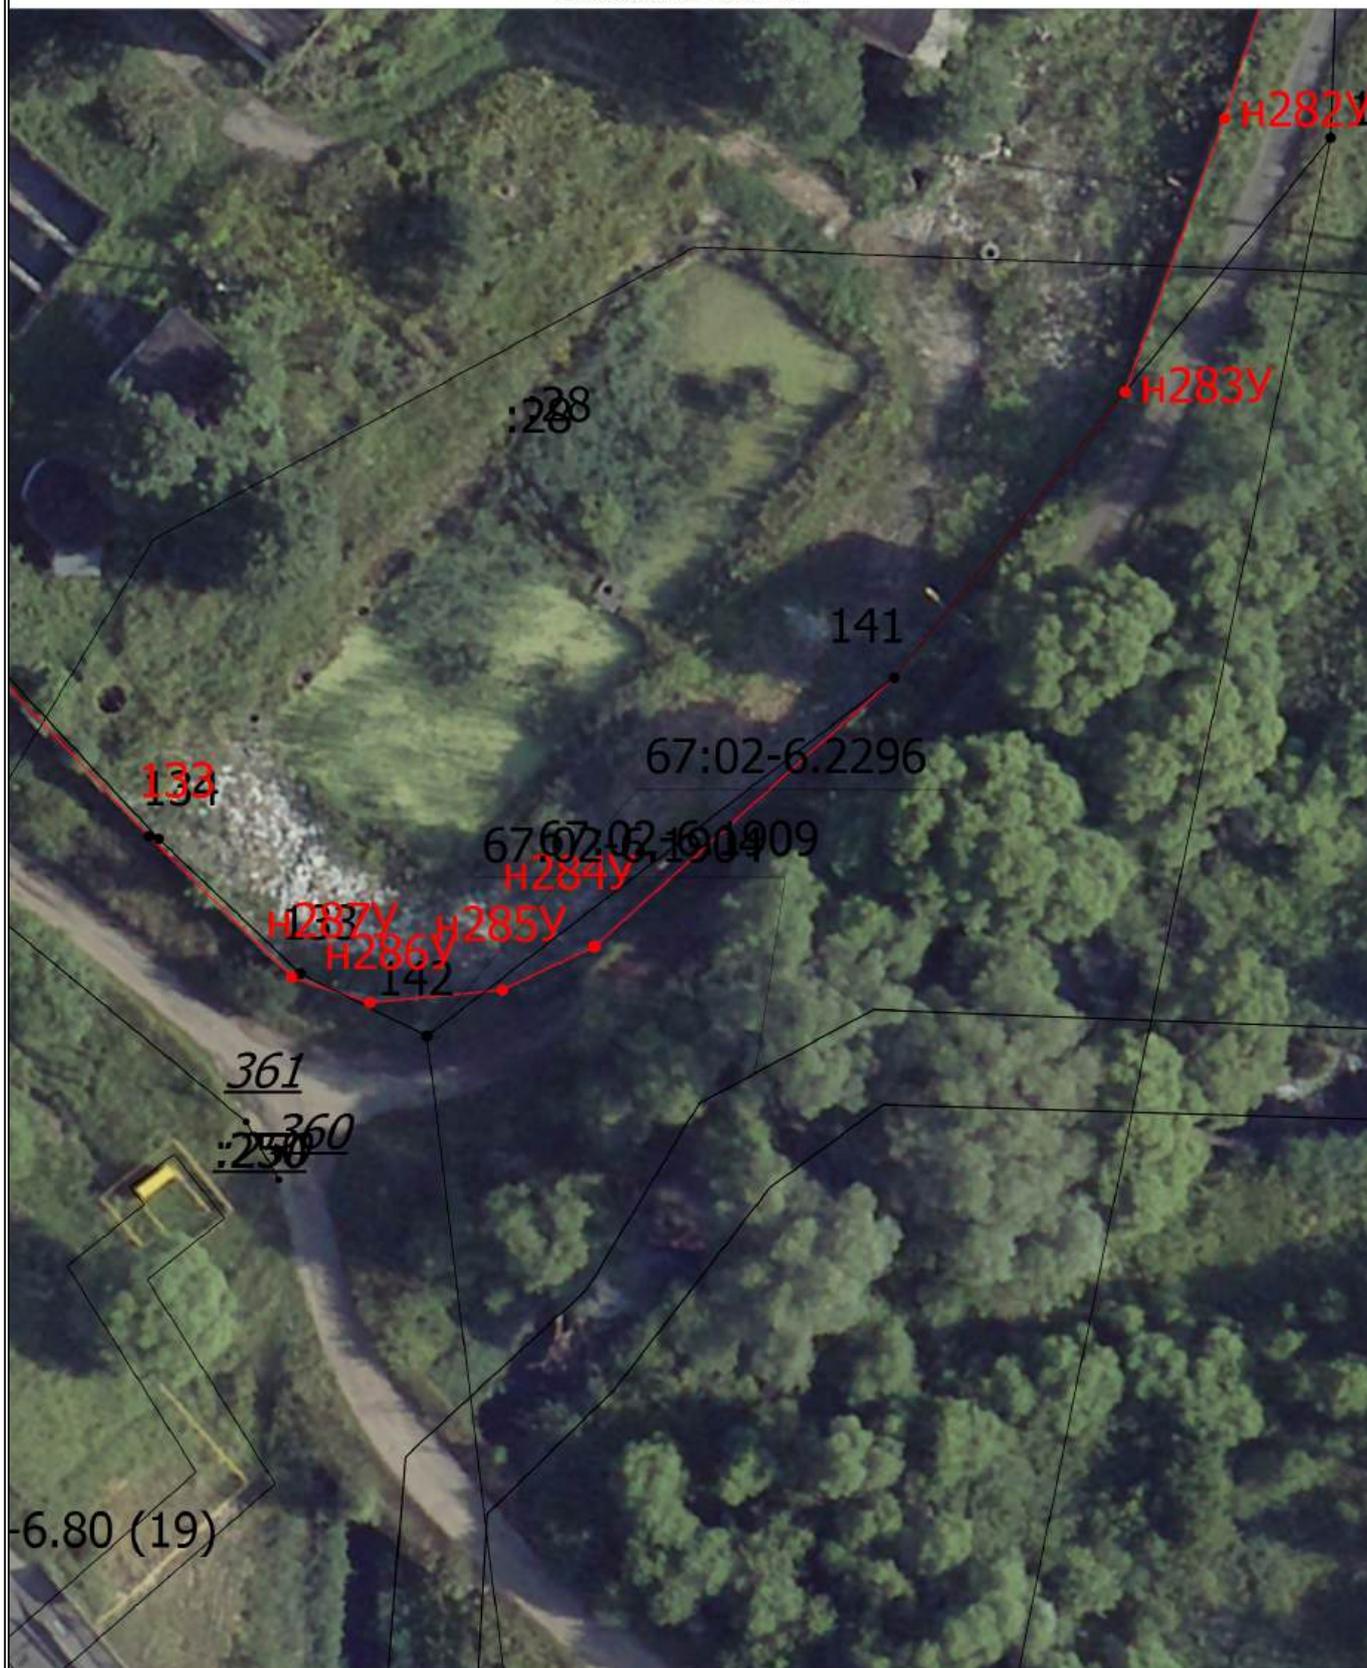

Масштаб 1:500


Условные обозначения

— - Часть границы, местоположение которой определено при выполнении кадастровых работ

Схема границ земельных участков

- - Характерная точка границы земельного участка, сведения ЕГРН о которой соответствуют требованиям, установленным в соответствии с частью 13 статьи 22 Федерального закона от 13 июля 2015 г. N 218-ФЗ "О государственной регистрации недвижимости"
 - - Характерная точка контура здания, сооружения, объекта незавершенного строительства
 - - Характерная точка границы, сведения о которой позволяют однозначно определить ее положение на местности
- 67:02-6.2296 - Зона с особыми условиями использования территории 67:02-6.2296 — Санитарно-защитная зона предприятий, сооружений и иных объектов
- 1(4) - Обозначение характерной точки, местоположение которой не изменилось или было уточнено
- 48 - Обозначение ликвидируемой характерной точки
- n1Y - Обозначение новой характерной точки
- :10 - Кадастровый номер земельного участка
- :5 - Исправляемый земельный участок
- :55 - Исходный земельный участок
- :3Y1 - Образуемый земельный участок
- :1238 - Кадастровый номер здания
- :250 - Кадастровый номер сооружения
- :1238 - Исправляемое здание
- :112 -
- :1253 - Уточняемое здание
- :1256 (1) - Обозначение контура здания
- :122 (1) - Обозначение контура сооружения
- :54 (1) - Уточняемый контур земельного участка
- :54 (2) - Образуемый контур земельного участка
- - Часть границы, сведения ЕГРН о которой позволяют однозначно определить ее положение на местности
- - Часть контура, образованного проекцией существующего в ЕГРН наземного конструктивного элемента здания, сооружения, объекта незавершенного строительства
- - Часть контура, образованного проекцией вновь образованного наземного конструктивного элемента здания, сооружения, объекта незавершенного строительства
- - Характерная точка границы земельного участка, сведения о которой отсутствуют в ЕГРН, местоположение которой определено при кадастровых работах (новая характерная точка)

Схема границ земельных участков

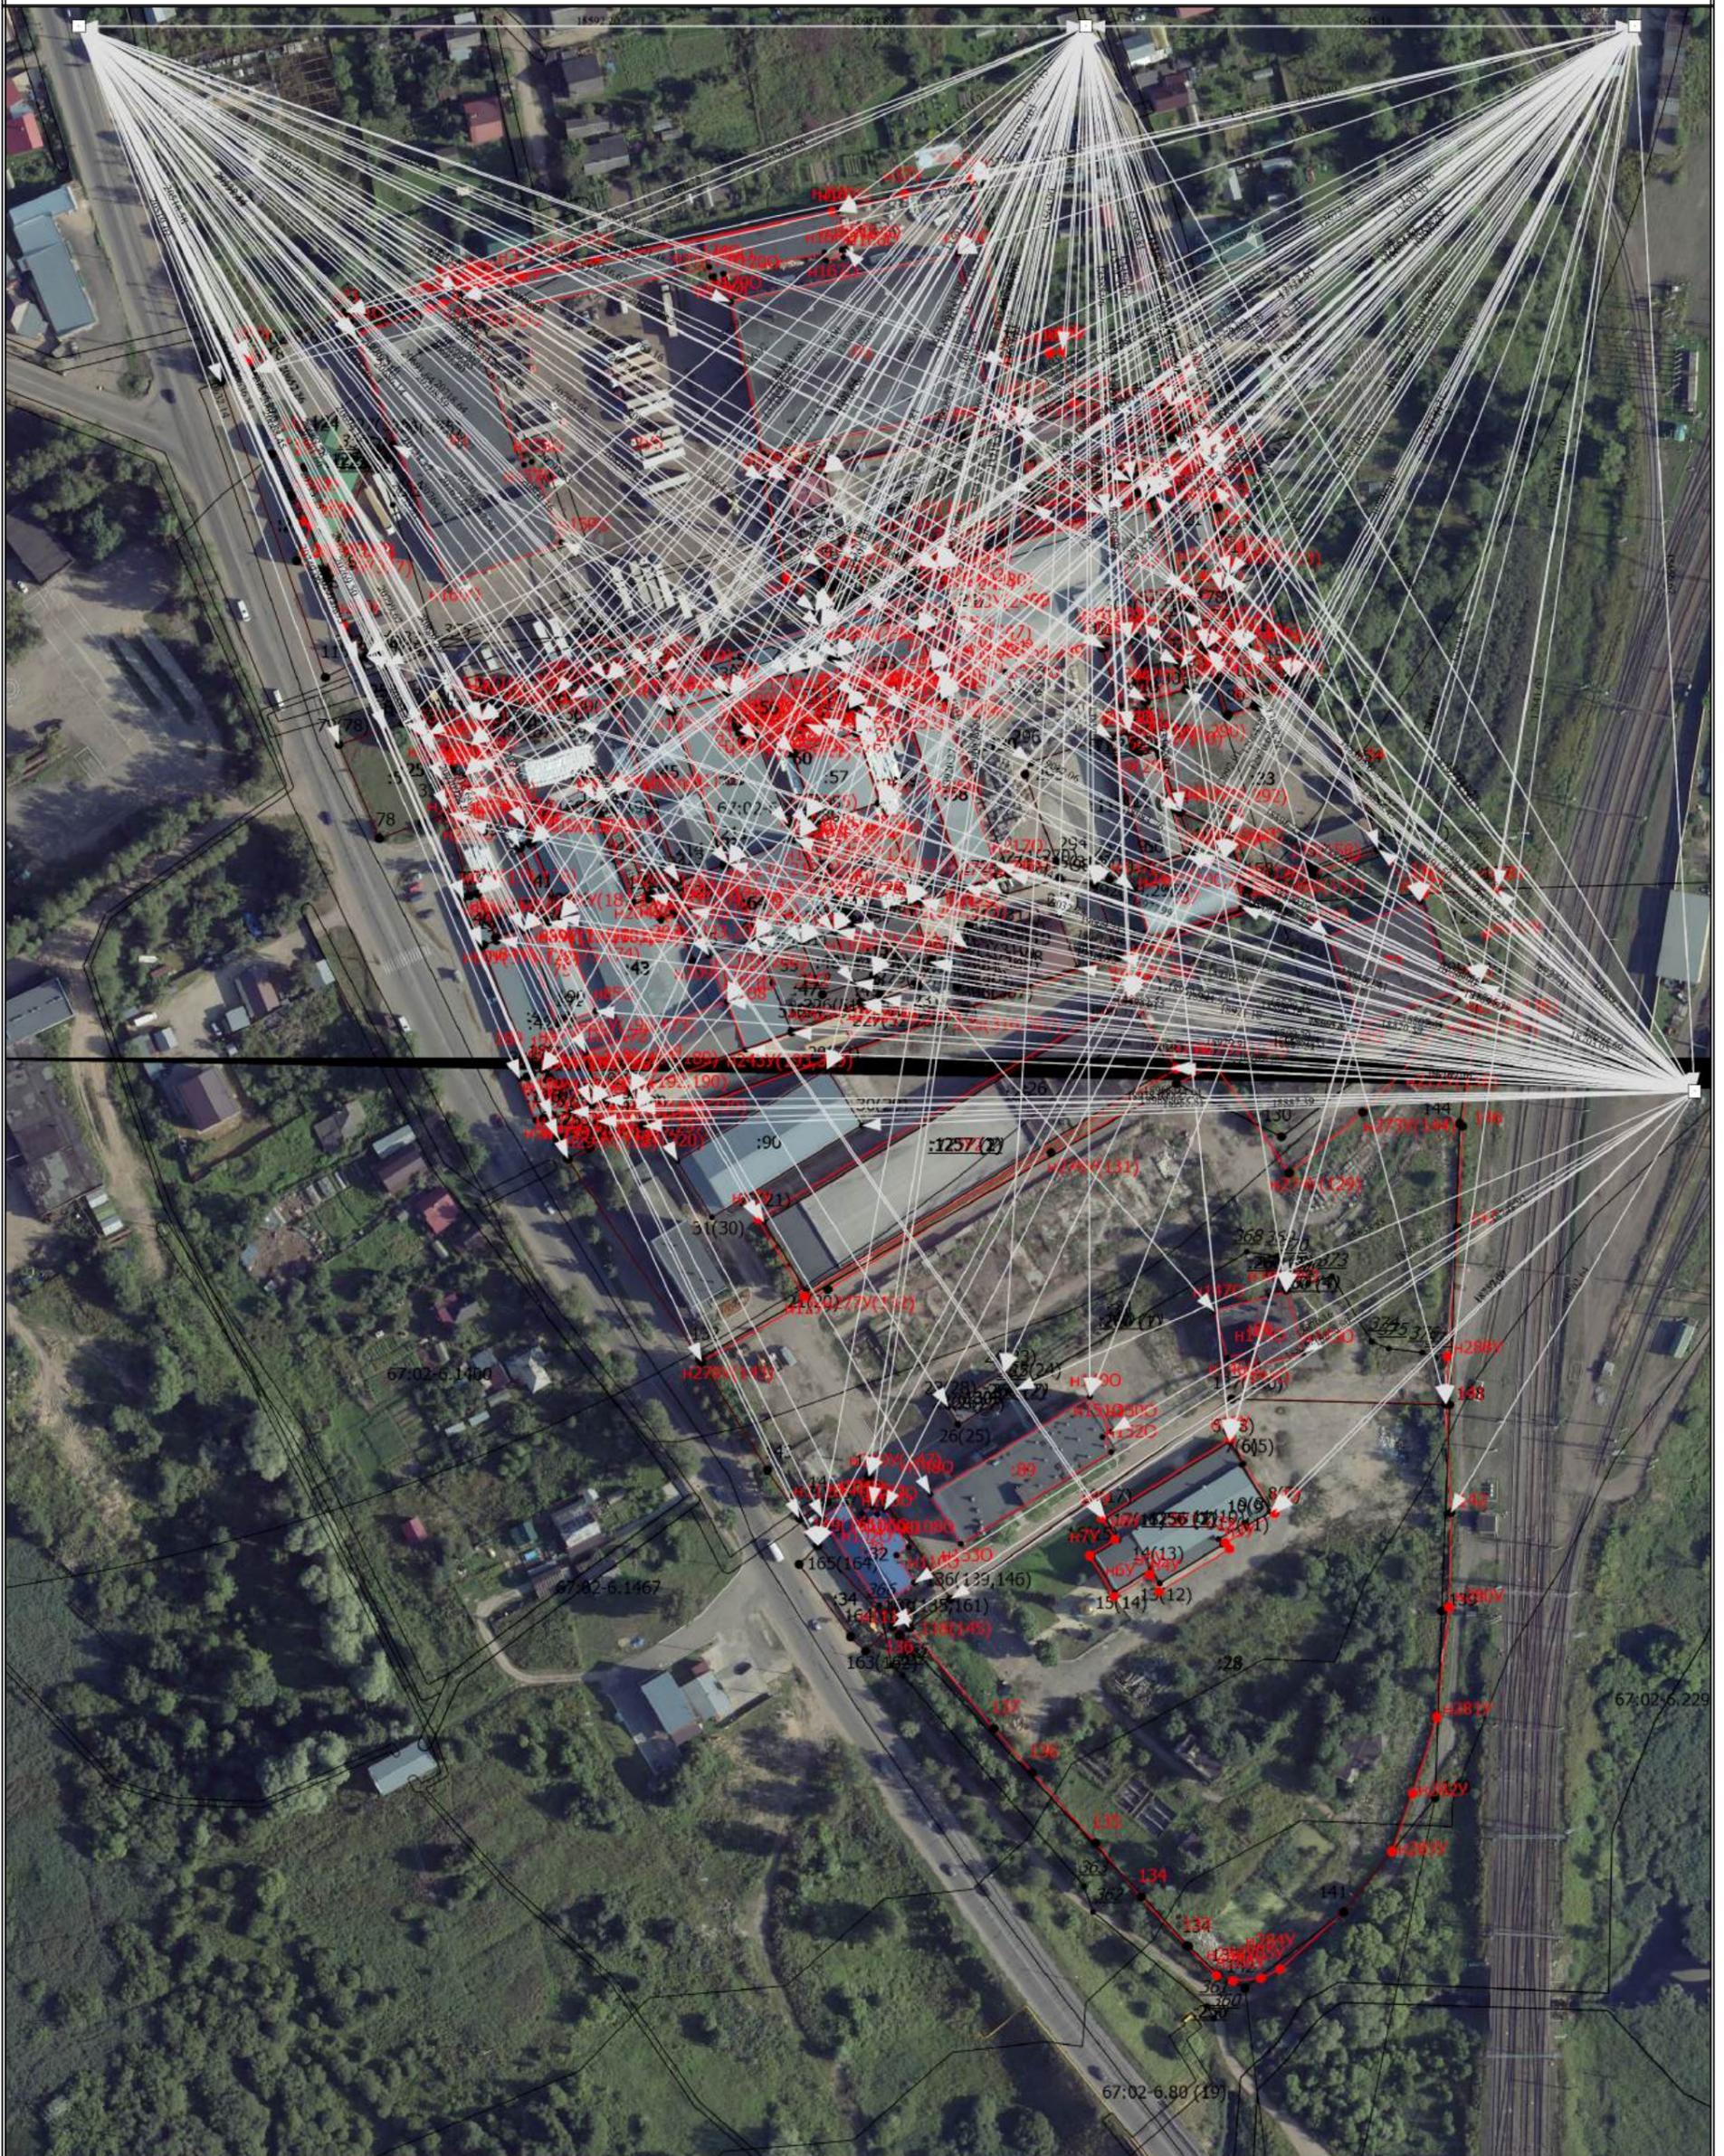

Масштаб 1:2000

Условные обозначения

- - Часть границы, местоположение которой определено при выполнении кадастровых работ
- - Характерная точка границы земельного участка, сведения ЕГРН о которой соответствуют требованиям, установленным в соответствии с частью 13 статьи 22 Федерального закона от 13 июля 2015 г. N 218-ФЗ "О государственной регистрации недвижимости"

Схема границ земельных участков

- - Характерная точка контура здания, сооружения, объекта незавершенного строительства
- - Характерная точка границы, сведения о которой позволяют однозначно определить ее положение на местности
- 67:02-6.2296 - Зона с особыми условиями использования территории 67:02-6.2296 — Санитарно-защитная зона предприятий, сооружений и иных объектов
- 1(4) - Обозначение характерной точки, местоположение которой не изменилось или было уточнено
- ~~48~~ - Обозначение ликвидируемой характерной точки
- ~~н1У~~ - Обозначение новой характерной точки
- ~~:10~~ - Кадастровый номер земельного участка
- :5 - Исправляемый земельный участок
- ~~:55~~ - Исходный земельный участок
- ~~:3У1~~ - Образуемый земельный участок
- ~~:1238~~ - Кадастровый номер здания
- ~~:250~~ - Кадастровый номер сооружения
- :1238 - Исправляемое здание
- ~~:112~~ -
- ~~:1253~~ - Уточняемое здание
- ~~:1256 (1)~~ - Обозначение контура здания
- ~~:122 (1)~~ - Обозначение контура сооружения
- :54 (1) - Уточняемый контур земельного участка
- ~~:54 (2)~~ - Образуемый контур земельного участка
- - Часть границы, сведения ЕГРН о которой позволяют однозначно определить ее положение на местности
- - Часть контура, образованного проекцией существующего в ЕГРН наземного конструктивного элемента здания, сооружения, объекта незавершенного строительства
- - Часть контура, образованного проекцией вновь образованного наземного конструктивного элемента здания, сооружения, объекта незавершенного строительства
- - Пункт геодезической сети специального назначения, созданной в соответствии с законодательством Российской Федерации о геодезии и картографии
- - Характерная точка границы земельного участка, сведения о которой отсутствуют в ЕГРН, местоположение которой определено при кадастровых работах (новая характерная точка)