


Схема границ земельных участков

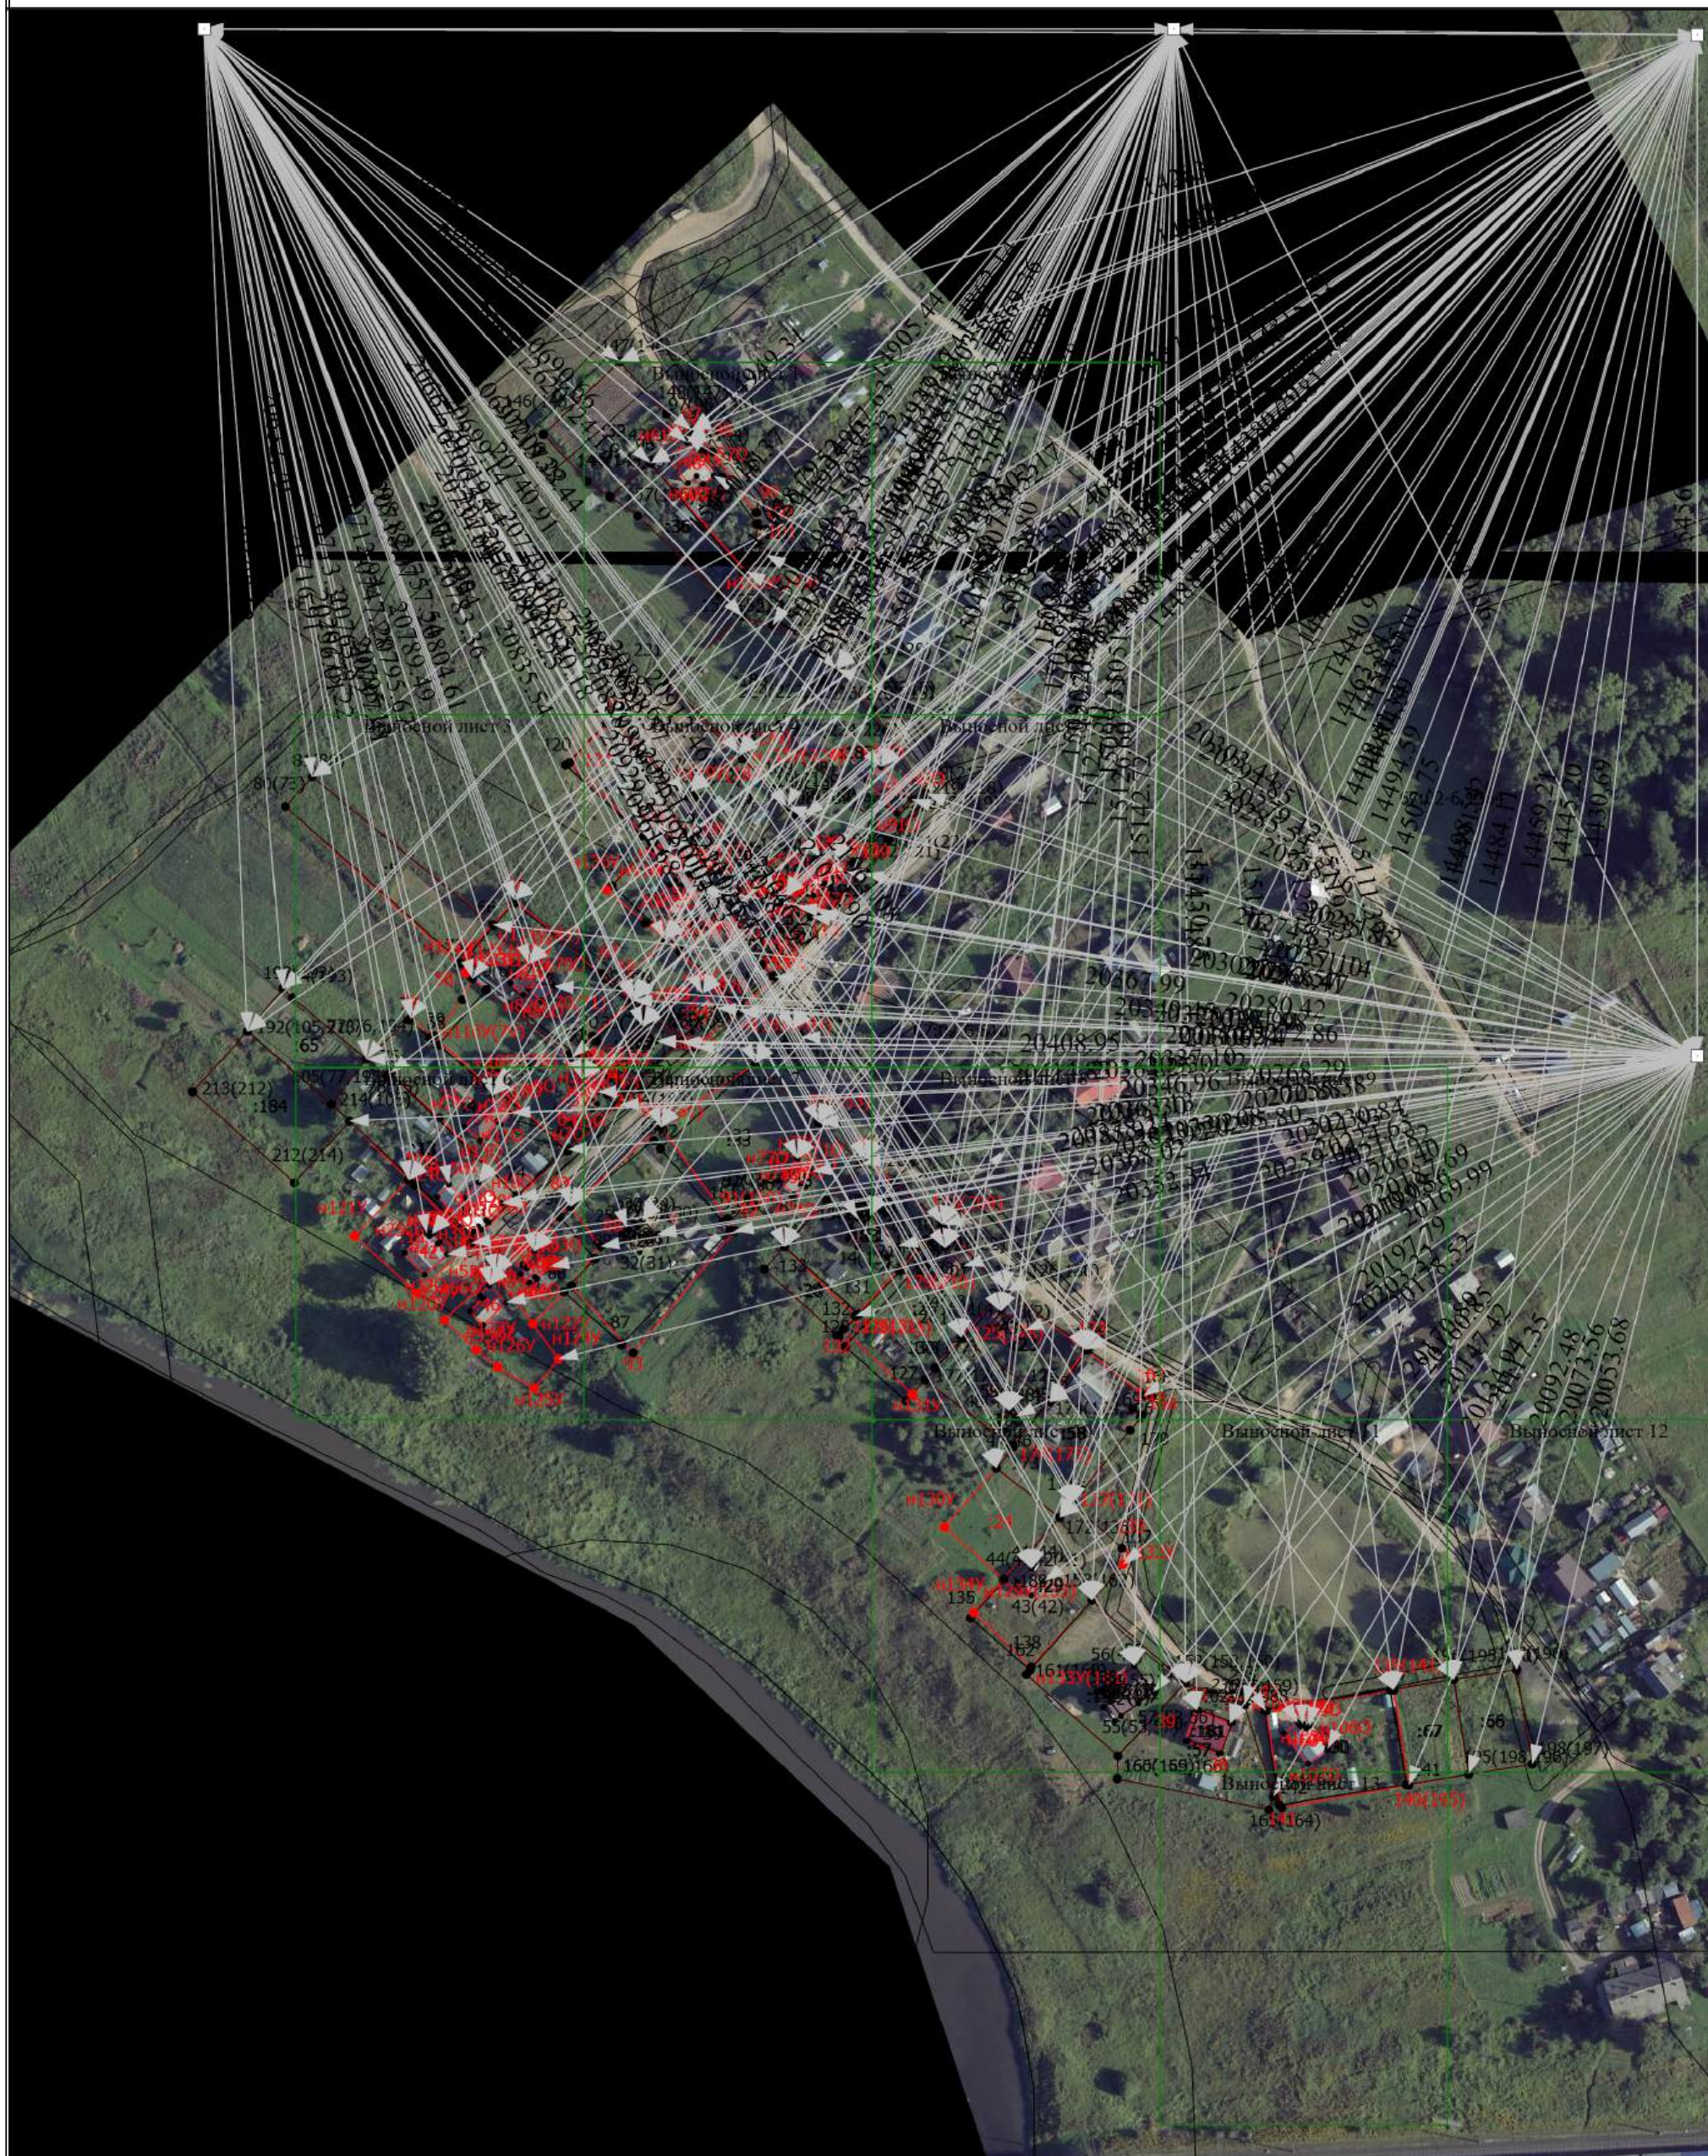

Масштаб 1:2000

Условные обозначения

- Часть границы, местоположение которой определено при выполнении кадастровых работ
- - Характерная точка границы земельного участка, сведения ЕГРН о которой соответствуют требованиям, установленным в соответствии с частью 13 статьи 22 Федерального закона от 13 июля 2015 г. N 218-ФЗ "О государственной регистрации недвижимости"

Схема границ земельных участков

- - Характерная точка контура здания, сооружения, объекта незавершенного строительства
- - Характерная точка границы, сведения о которой позволяют однозначно определить ее положение на местности
- 67:02-6.510 - Зона с особыми условиями использования территории 67:02-6.510 — Охранная зона инженерных коммуникаций
- 1(4) - Обозначение характерной точки, местоположение которой не изменилось или было уточнено
- 94 - Обозначение ликвидируемой характерной точки
- н10 - Обозначение новой характерной точки
- :6E - Кадастровый номер земельного участка
- :1 - Исправляемый земельный участок
- :5 - Уточняемый земельный участок
- :181 - Кадастровый номер здания
- :70 - Кадастровый номер сооружения
- :43 - Исправляемое здание
- :70 -
- :39 - Уточняемое здание
- :192 (1) - Обозначение контура здания
- - Часть контура, образованного проекцией вновь образованного наземного конструктивного элемента здания, сооружения, объекта незавершенного строительства
- - Часть границы, сведения ЕГРН о которой позволяют однозначно определить ее положение на местности
- - Часть контура, образованного проекцией существующего в ЕГРН наземного конструктивного элемента здания, сооружения, объекта незавершенного строительства
- - Характерная точка границы земельного участка, сведения о которой отсутствуют в ЕГРН, местоположение которой определено при кадастровых работах (новая характерная точка)

Схема границ земельных участков

Выносной лист 1



Масштаб 1:500

Условные обозначения


- - Часть границы, местоположение которой определено при выполнении кадастровых работ

Схема границ земельных участков

- - Характерная точка границы земельного участка, сведения ЕГРН о которой соответствуют требованиям, установленным в соответствии с частью 13 статьи 22 Федерального закона от 13 июля 2015 г. N 218-ФЗ "О государственной регистрации недвижимости"
 - - Характерная точка контура здания, сооружения, объекта незавершенного строительства
 - - Характерная точка границы, сведения о которой позволяют однозначно определить ее положение на местности
- 67:02-6.510 - Зона с особыми условиями использования территории 67:02-6.510 — Охранная зона инженерных коммуникаций
- 1(4) - Обозначение характерной точки, местоположение которой не изменилось или было уточнено
- 94 - Обозначение ликвидируемой характерной точки
- ~~n10~~ - Обозначение новой характерной точки
- :6E - Кадастровый номер земельного участка
- :1 - Исправляемый земельный участок
- :5 - Уточняемый земельный участок
- :181 - Кадастровый номер здания
- :70 - Кадастровый номер сооружения
- :43 - Исправляемое здание
- :70 -
- ~~:39~~ - Уточняемое здание
- :192 (1) - Обозначение контура здания
-
- Часть контура, образованного проекцией вновь образованного наземного конструктивного элемента здания, сооружения, объекта незавершенного строительства
-
- Часть границы, сведения ЕГРН о которой позволяют однозначно определить ее положение на местности
-
- Часть контура, образованного проекцией существующего в ЕГРН наземного конструктивного элемента здания, сооружения, объекта незавершенного строительства
- - Характерная точка границы земельного участка, сведения о которой отсутствуют в ЕГРН, местоположение которой определено при кадастровых работах (новая характерная точка)

Схема границ земельных участков

Выносной лист 2

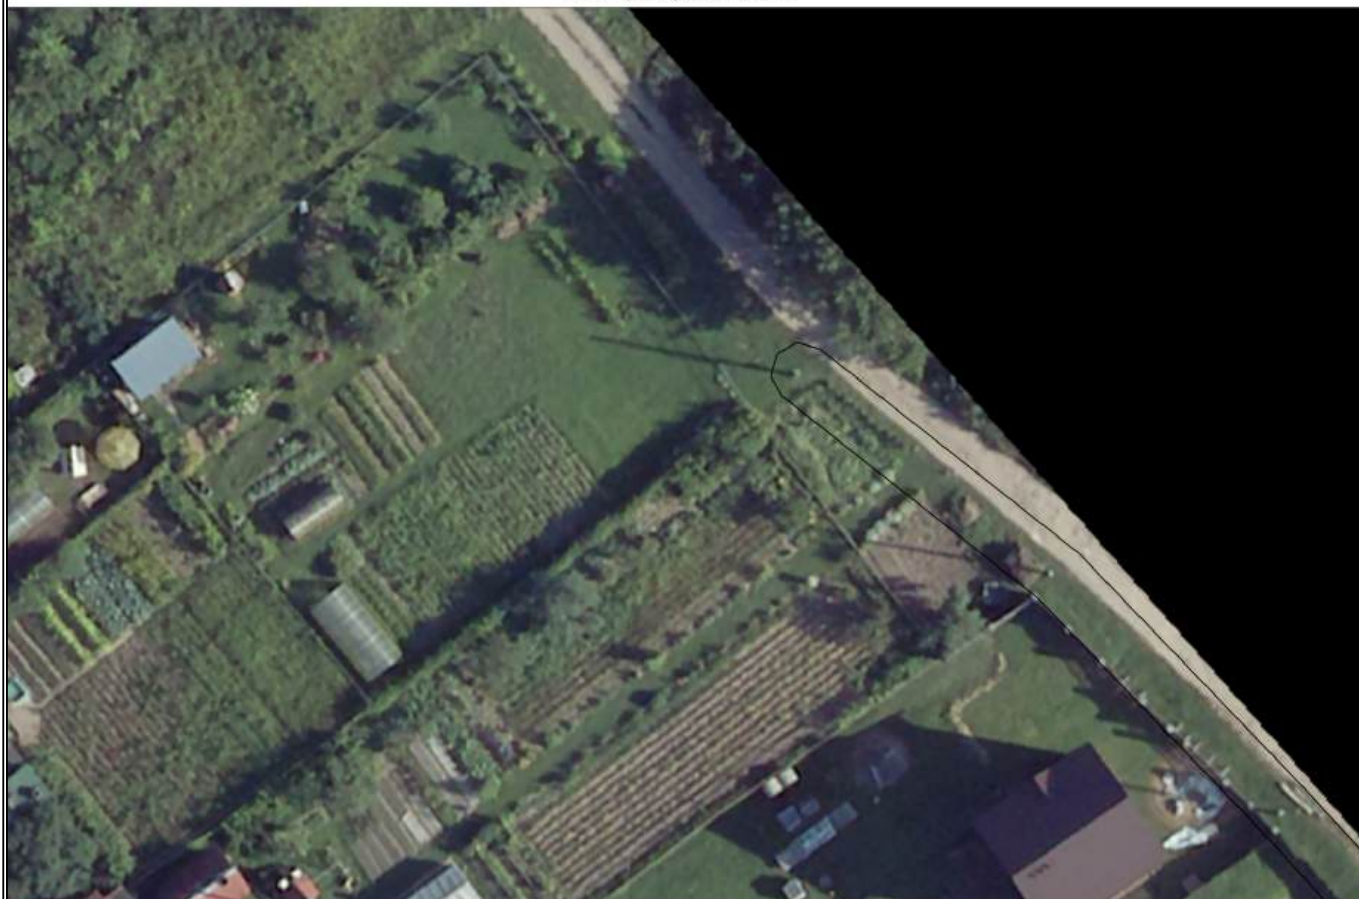

Масштаб 1:500

Условные обозначения


— - Часть границы, местоположение которой определено при выполнении кадастровых работ

Схема границ земельных участков

- - Характерная точка границы земельного участка, сведения ЕГРН о которой соответствуют требованиям, установленным в соответствии с частью 13 статьи 22 Федерального закона от 13 июля 2015 г. N 218-ФЗ "О государственной регистрации недвижимости"
 - - Характерная точка контура здания, сооружения, объекта незавершенного строительства
 - - Характерная точка границы, сведения о которой позволяют однозначно определить ее положение на местности
- 67:02-6.510 - Зона с особыми условиями использования территории 67:02-6.510 — Охранная зона инженерных коммуникаций
- 1(4) - Обозначение характерной точки, местоположение которой не изменилось или было уточнено
- 94 - Обозначение ликвидируемой характерной точки
- ~~n10~~ - Обозначение новой характерной точки
- :6E - Кадастровый номер земельного участка
- :1 - Исправляемый земельный участок
- :5 - Уточняемый земельный участок
- :181 - Кадастровый номер здания
- :70 - Кадастровый номер сооружения
- :43 - Исправляемое здание
- :70 -
- ~~:39~~ - Уточняемое здание
- :192 (1) - Обозначение контура здания
-
- Часть контура, образованного проекцией вновь образованного наземного конструктивного элемента здания, сооружения, объекта незавершенного строительства
-
- Часть границы, сведения ЕГРН о которой позволяют однозначно определить ее положение на местности
-
- Часть контура, образованного проекцией существующего в ЕГРН наземного конструктивного элемента здания, сооружения, объекта незавершенного строительства
- - Характерная точка границы земельного участка, сведения о которой отсутствуют в ЕГРН, местоположение которой определено при кадастровых работах (новая характерная точка)

Схема границ земельных участков

Выносной лист 3

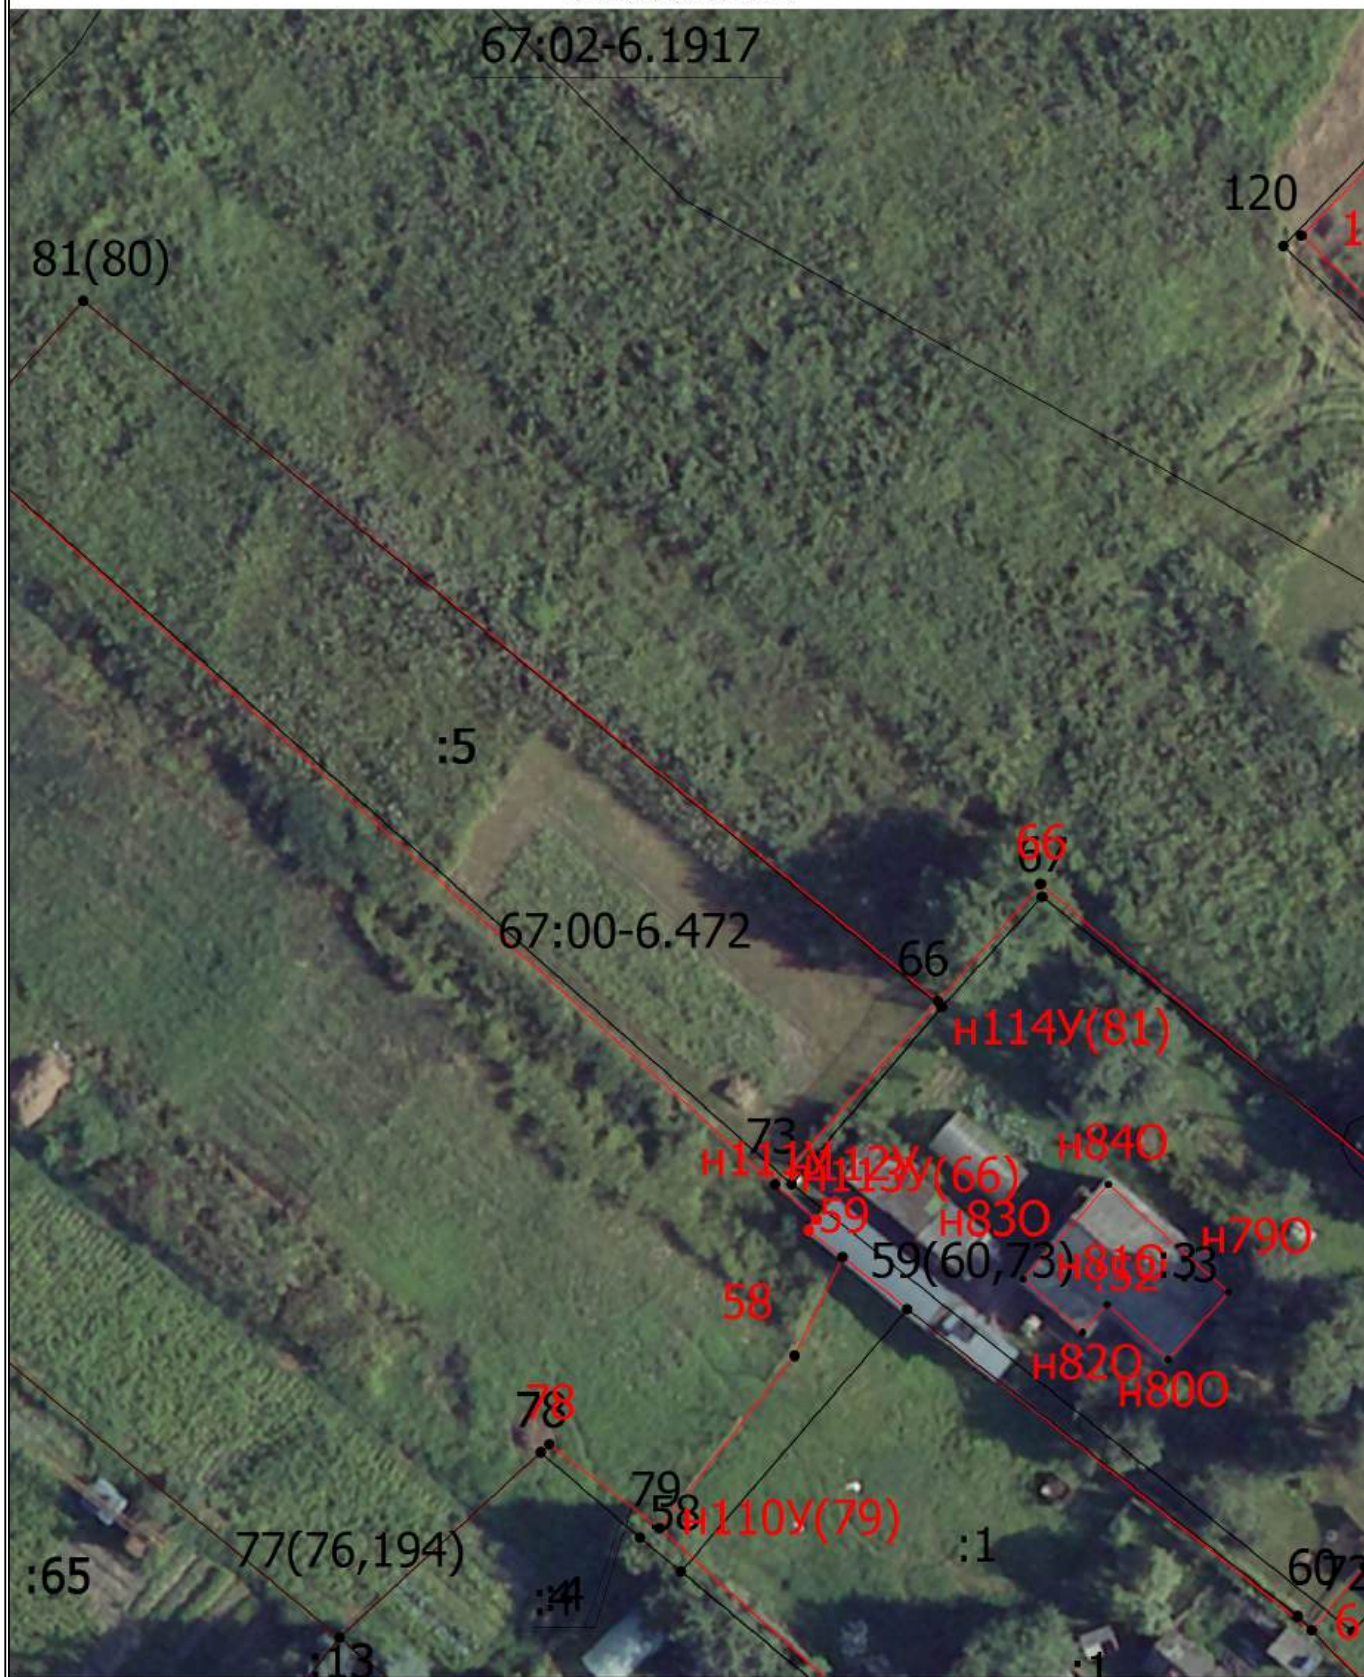

Масштаб 1:500

Условные обозначения

— Часть границы, местоположение которой определено при выполнении кадастровых работ

Схема границ земельных участков

- - Характерная точка границы земельного участка, сведения ЕГРН о которой соответствуют требованиям, установленным в соответствии с частью 13 статьи 22 Федерального закона от 13 июля 2015 г. N 218-ФЗ "О государственной регистрации недвижимости"
 - - Характерная точка контура здания, сооружения, объекта незавершенного строительства
 - - Характерная точка границы, сведения о которой позволяют однозначно определить ее положение на местности
- 67:02-6.510 - Зона с особыми условиями использования территории 67:02-6.510 — Охранная зона инженерных коммуникаций
- 1(4) - Обозначение характерной точки, местоположение которой не изменилось или было уточнено
- 94 - Обозначение ликвидируемой характерной точки
- n10 - Обозначение новой характерной точки
- :6E - Кадастровый номер земельного участка
- :1 - Исправляемый земельный участок
- :5 - Уточняемый земельный участок
- :181 - Кадастровый номер здания
- :70 - Кадастровый номер сооружения
- :43 - Исправляемое здание
- :70 -
- :39 - Уточняемое здание
- :192 (1) - Обозначение контура здания
-
- Часть контура, образованного проекцией вновь образованного наземного конструктивного элемента здания, сооружения, объекта незавершенного строительства
-
- Часть границы, сведения ЕГРН о которой позволяют однозначно определить ее положение на местности
-
- Часть контура, образованного проекцией существующего в ЕГРН наземного конструктивного элемента здания, сооружения, объекта незавершенного строительства
- - Характерная точка границы земельного участка, сведения о которой отсутствуют в ЕГРН, местоположение которой определено при кадастровых работах (новая характерная точка)

Схема границ земельных участков

Выносной лист 4

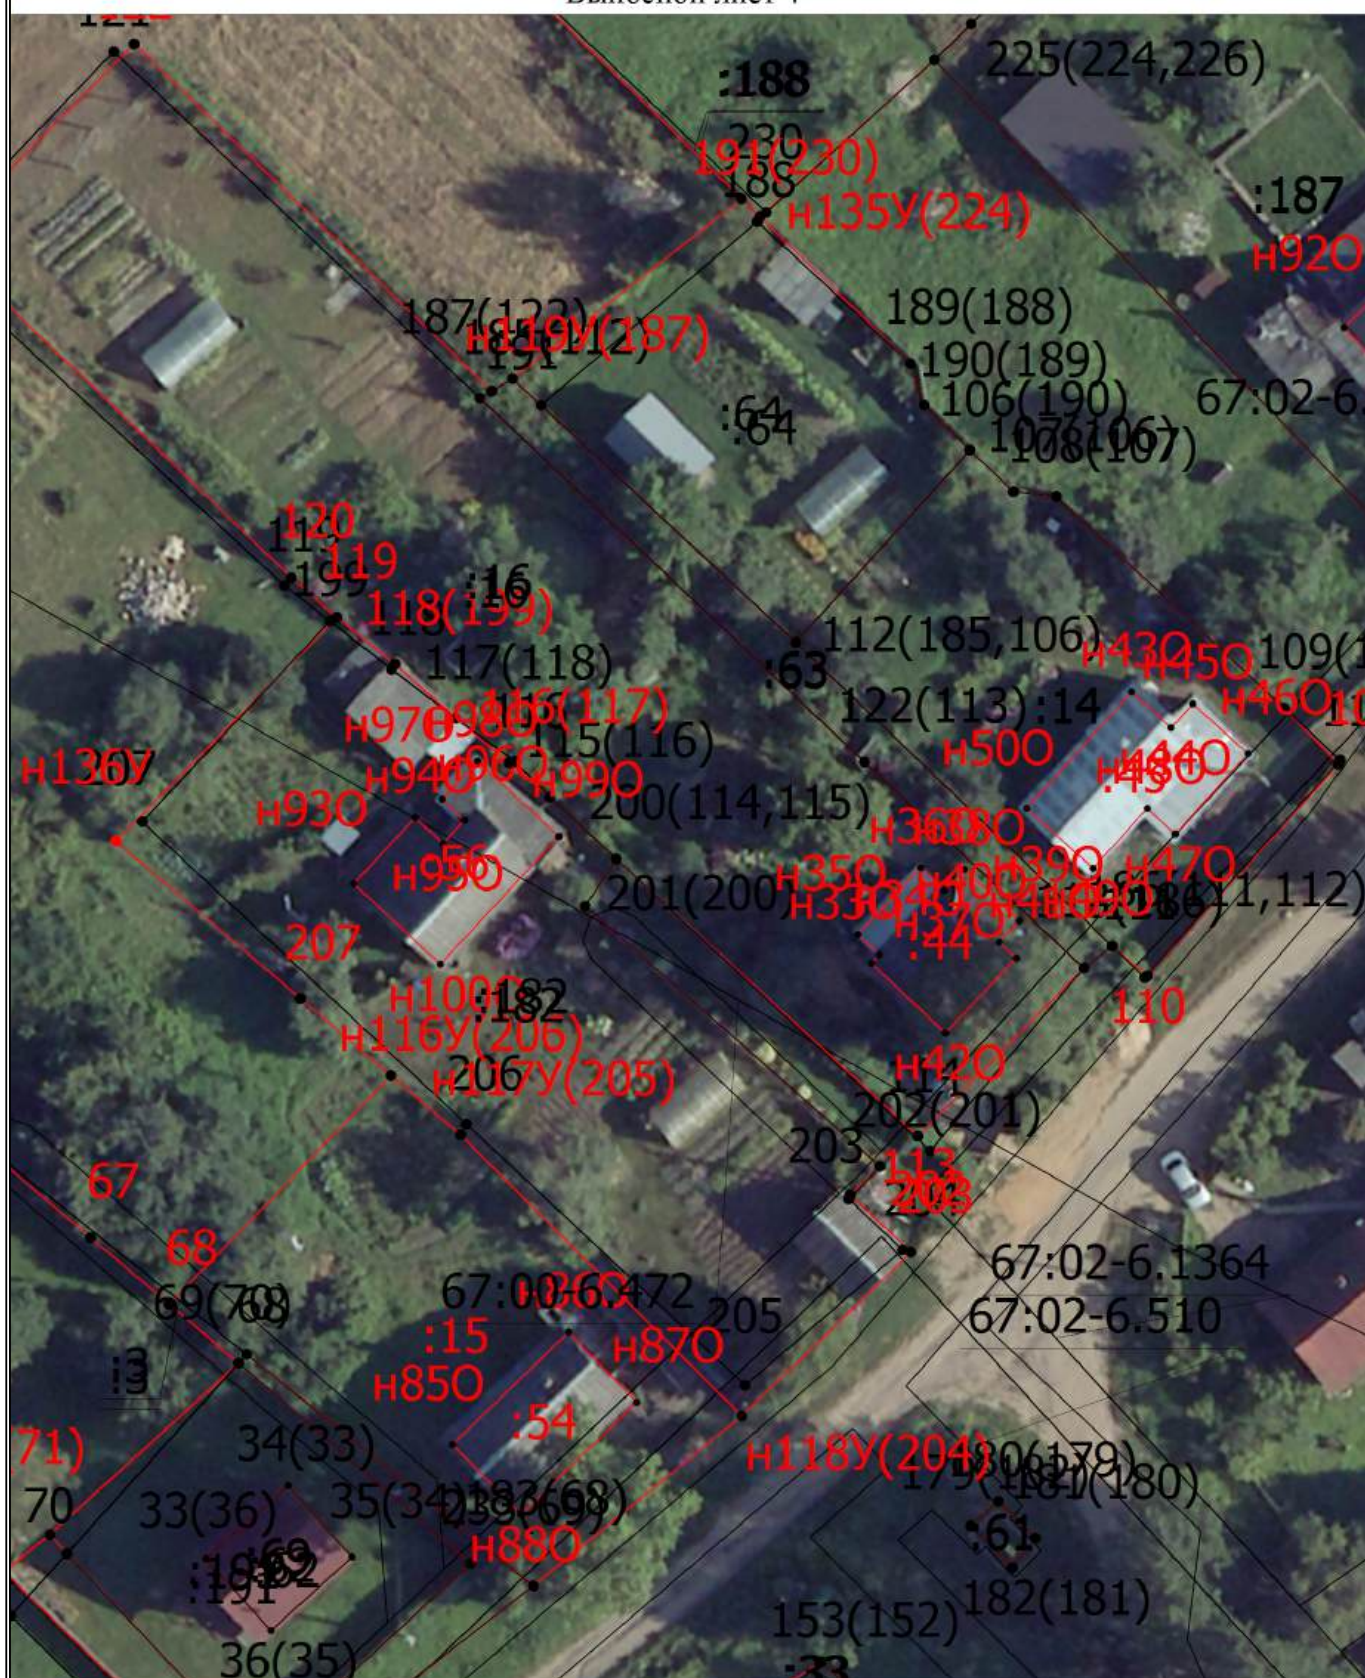


Схема границ земельных участков

- - Характерная точка границы земельного участка, сведения ЕГРН о которой соответствуют требованиям, установленным в соответствии с частью 13 статьи 22 Федерального закона от 13 июля 2015 г. N 218-ФЗ "О государственной регистрации недвижимости"
 - - Характерная точка контура здания, сооружения, объекта незавершенного строительства
 - - Характерная точка границы, сведения о которой позволяют однозначно определить ее положение на местности
- 67:02-6.510 - Зона с особыми условиями использования территории 67:02-6.510 — Охранная зона инженерных коммуникаций
- 1(4) - Обозначение характерной точки, местоположение которой не изменилось или было уточнено
- 94 - Обозначение ликвидируемой характерной точки
- ~~n10~~ - Обозначение новой характерной точки
- :6E - Кадастровый номер земельного участка
- :1 - Исправляемый земельный участок
- :5 - Уточняемый земельный участок
- :181 - Кадастровый номер здания
- :70 - Кадастровый номер сооружения
- :43 - Исправляемое здание
- :70 -
- ~~:39~~ - Уточняемое здание
- :192 (1) - Обозначение контура здания
-
- Часть контура, образованного проекцией вновь образованного наземного конструктивного элемента здания, сооружения, объекта незавершенного строительства
-
- Часть границы, сведения ЕГРН о которой позволяют однозначно определить ее положение на местности
-
- Часть контура, образованного проекцией существующего в ЕГРН наземного конструктивного элемента здания, сооружения, объекта незавершенного строительства
- - Характерная точка границы земельного участка, сведения о которой отсутствуют в ЕГРН, местоположение которой определено при кадастровых работах (новая характерная точка)

Схема границ земельных участков

Выносной лист 5



Масштаб 1:500

Условные обозначения


— - Часть границы, местоположение которой определено при выполнении кадастровых работ

Схема границ земельных участков

- - Характерная точка границы земельного участка, сведения ЕГРН о которой соответствуют требованиям, установленным в соответствии с частью 13 статьи 22 Федерального закона от 13 июля 2015 г. N 218-ФЗ "О государственной регистрации недвижимости"
 - - Характерная точка контура здания, сооружения, объекта незавершенного строительства
 - - Характерная точка границы, сведения о которой позволяют однозначно определить ее положение на местности
- 67:02-6.510 - Зона с особыми условиями использования территории 67:02-6.510 — Охранная зона инженерных коммуникаций
- 1(4) - Обозначение характерной точки, местоположение которой не изменилось или было уточнено
- 94 - Обозначение ликвидируемой характерной точки
- n10 - Обозначение новой характерной точки
- :6E - Кадастровый номер земельного участка
- :1 - Исправляемый земельный участок
- :5 - Уточняемый земельный участок
- :181 - Кадастровый номер здания
- :70 - Кадастровый номер сооружения
- :43 - Исправляемое здание
- :70 -
- :39 - Уточняемое здание
- :192 (1) - Обозначение контура здания
-
- Часть контура, образованного проекцией вновь образованного наземного конструктивного элемента здания, сооружения, объекта незавершенного строительства
-
- Часть границы, сведения ЕГРН о которой позволяют однозначно определить ее положение на местности
-
- Часть контура, образованного проекцией существующего в ЕГРН наземного конструктивного элемента здания, сооружения, объекта незавершенного строительства
-
- - Характерная точка границы земельного участка, сведения о которой отсутствуют в ЕГРН, местоположение которой определено при кадастровых работах (новая характерная точка)

Схема границ земельных участков

Выносной лист 6

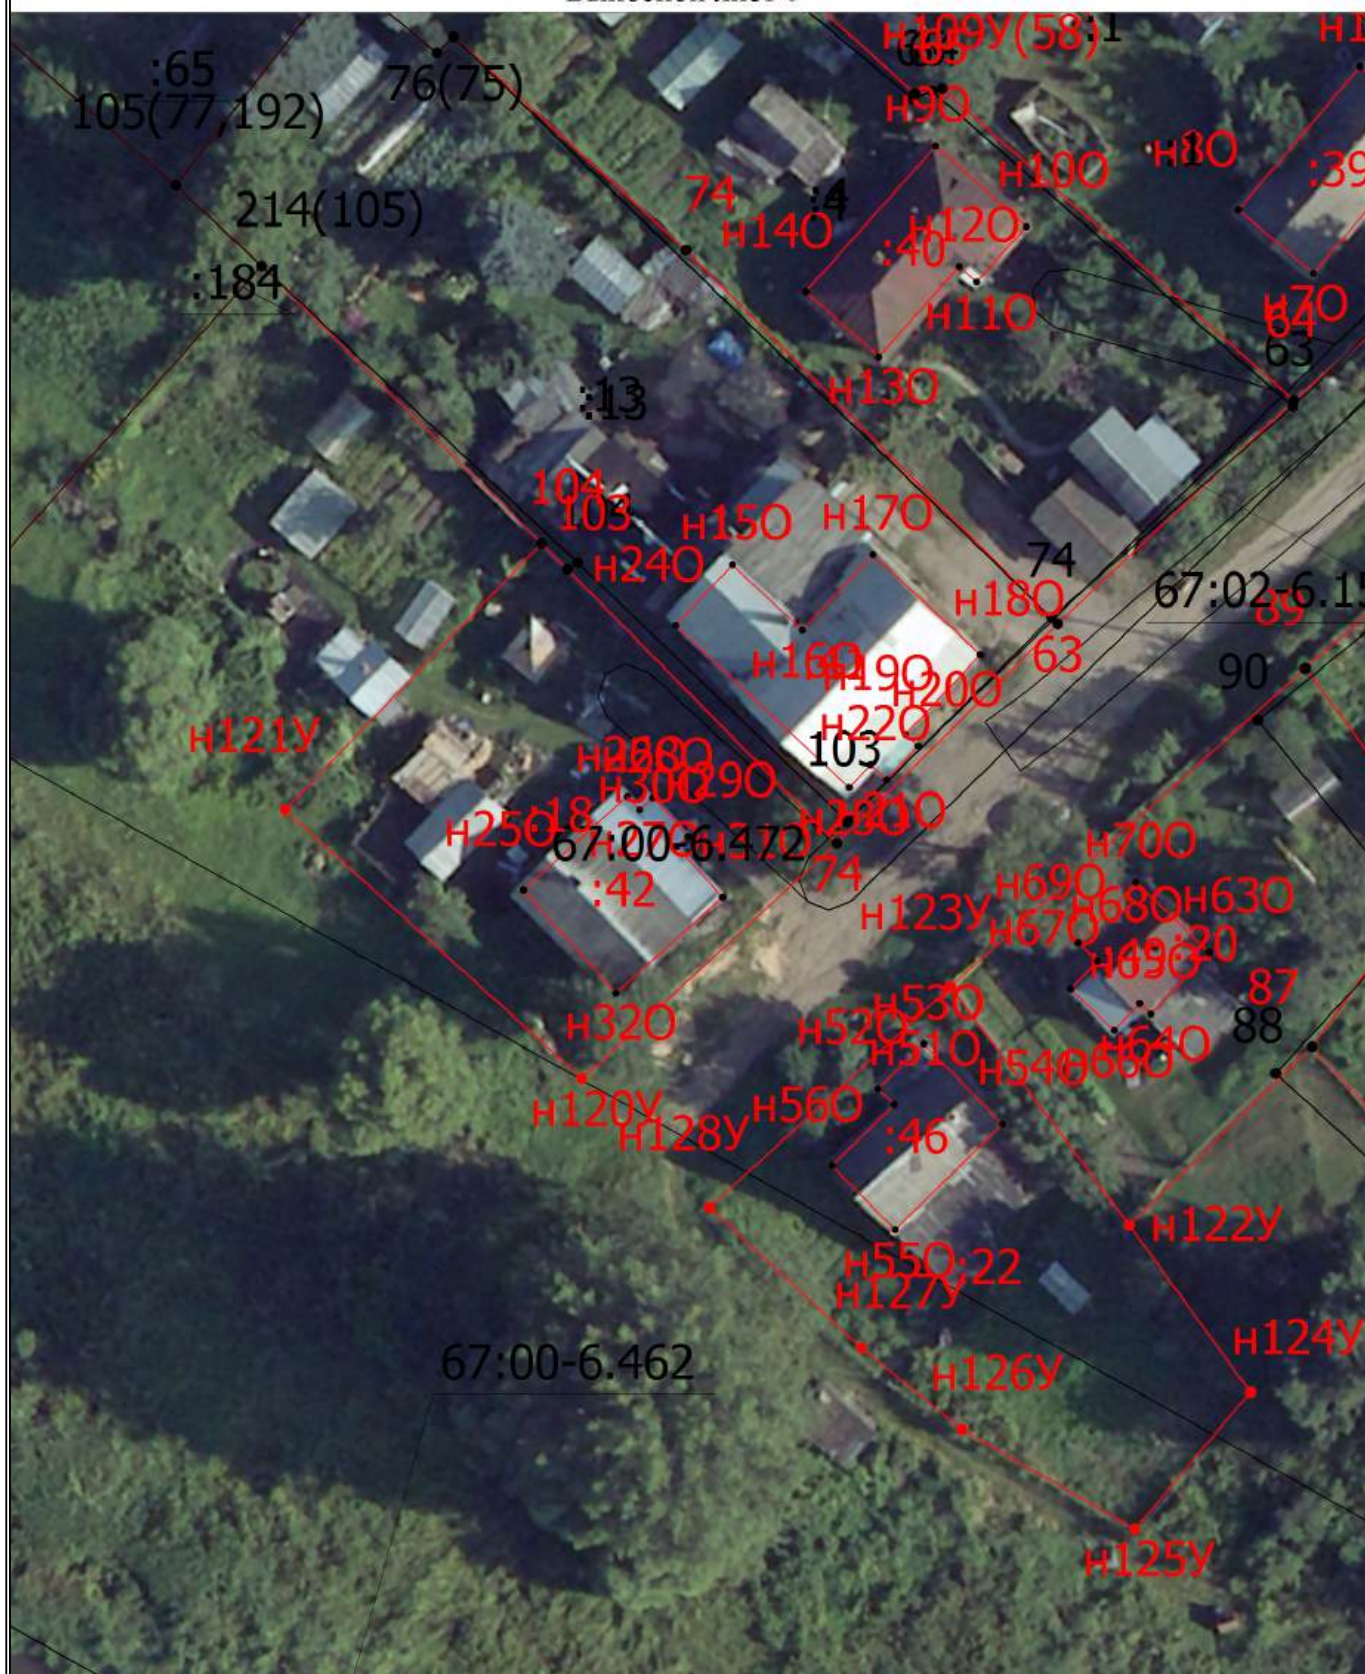

Масштаб 1:500

Условные обозначения


_____ - Часть границы, местоположение которой определено при выполнении кадастровых работ

Схема границ земельных участков

- - Характерная точка границы земельного участка, сведения ЕГРН о которой соответствуют требованиям, установленным в соответствии с частью 13 статьи 22 Федерального закона от 13 июля 2015 г. N 218-ФЗ "О государственной регистрации недвижимости"
 - - Характерная точка контура здания, сооружения, объекта незавершенного строительства
 - - Характерная точка границы, сведения о которой позволяют однозначно определить ее положение на местности
- 67:02-6.510 - Зона с особыми условиями использования территории 67:02-6.510 — Охранная зона инженерных коммуникаций
- 1(4) - Обозначение характерной точки, местоположение которой не изменилось или было уточнено
- 94 - Обозначение ликвидируемой характерной точки
- n10 - Обозначение новой характерной точки
- :6E - Кадастровый номер земельного участка
- :1 - Исправляемый земельный участок
- :5 - Уточняемый земельный участок
- :181 - Кадастровый номер здания
- :70 - Кадастровый номер сооружения
- :43 - Исправляемое здание
- :70 -
- :39 - Уточняемое здание
- :192 (1) - Обозначение контура здания
-
- Часть контура, образованного проекцией вновь образованного наземного конструктивного элемента здания, сооружения, объекта незавершенного строительства
-
- Часть границы, сведения ЕГРН о которой позволяют однозначно определить ее положение на местности
-
- Часть контура, образованного проекцией существующего в ЕГРН наземного конструктивного элемента здания, сооружения, объекта незавершенного строительства
-
- - Характерная точка границы земельного участка, сведения о которой отсутствуют в ЕГРН, местоположение которой определено при кадастровых работах (новая характерная точка)

Схема границ земельных участков

Выносной лист 7

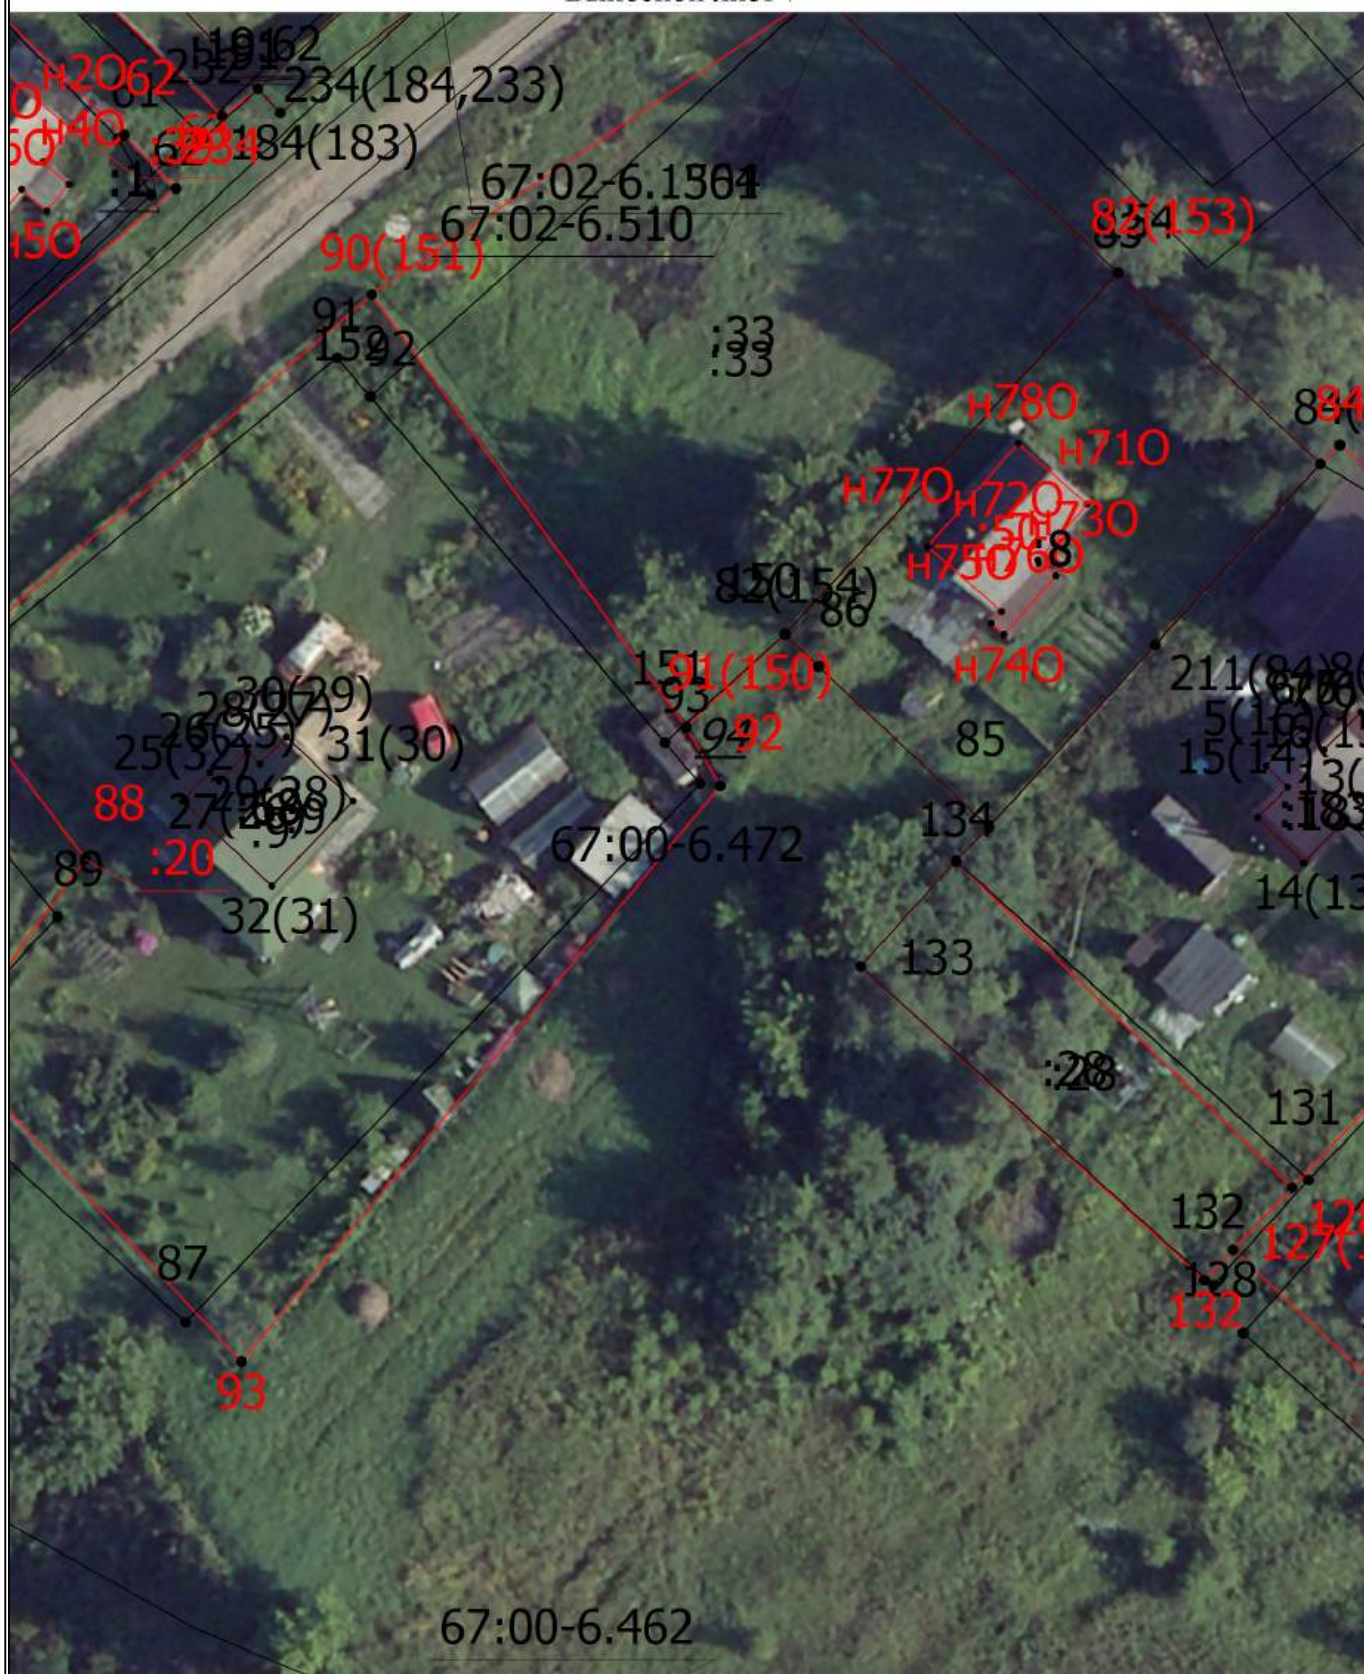

Масштаб 1:500

Условные обозначения

- - Часть границы, местоположение которой определено при выполнении кадастровых работ

Схема границ земельных участков

- - Характерная точка границы земельного участка, сведения ЕГРН о которой соответствуют требованиям, установленным в соответствии с частью 13 статьи 22 Федерального закона от 13 июля 2015 г. N 218-ФЗ "О государственной регистрации недвижимости"
 - - Характерная точка контура здания, сооружения, объекта незавершенного строительства
 - - Характерная точка границы, сведения о которой позволяют однозначно определить ее положение на местности
- 67:02-6.510 - Зона с особыми условиями использования территории 67:02-6.510 — Охранная зона инженерных коммуникаций
- 1(4) - Обозначение характерной точки, местоположение которой не изменилось или было уточнено
- 94 - Обозначение ликвидируемой характерной точки
- ~~n10~~ - Обозначение новой характерной точки
- :6E - Кадастровый номер земельного участка
- :1 - Исправляемый земельный участок
- :5 - Уточняемый земельный участок
- :181 - Кадастровый номер здания
- :70 - Кадастровый номер сооружения
- :43 - Исправляемое здание
- :70 -
- ~~:39~~ - Уточняемое здание
- :192 (1) - Обозначение контура здания
-
- Часть контура, образованного проекцией вновь образованного наземного конструктивного элемента здания, сооружения, объекта незавершенного строительства
-
- Часть границы, сведения ЕГРН о которой позволяют однозначно определить ее положение на местности
-
- Часть контура, образованного проекцией существующего в ЕГРН наземного конструктивного элемента здания, сооружения, объекта незавершенного строительства
-
- - Характерная точка границы земельного участка, сведения о которой отсутствуют в ЕГРН, местоположение которой определено при кадастровых работах (новая характерная точка)

Схема границ земельных участков

Выносной лист 8



Масштаб 1:500

Условные обозначения

- - Часть границы, местоположение которой определено при выполнении кадастровых работ

Схема границ земельных участков

- - Характерная точка границы земельного участка, сведения ЕГРН о которой соответствуют требованиям, установленным в соответствии с частью 13 статьи 22 Федерального закона от 13 июля 2015 г. N 218-ФЗ "О государственной регистрации недвижимости"
 - - Характерная точка контура здания, сооружения, объекта незавершенного строительства
 - - Характерная точка границы, сведения о которой позволяют однозначно определить ее положение на местности
- 67:02-6.510 - Зона с особыми условиями использования территории 67:02-6.510 — Охранная зона инженерных коммуникаций
- 1(4) - Обозначение характерной точки, местоположение которой не изменилось или было уточнено
- 94 - Обозначение ликвидируемой характерной точки
- ~~n10~~ - Обозначение новой характерной точки
- :6E - Кадастровый номер земельного участка
- :1 - Исправляемый земельный участок
- :5 - Уточняемый земельный участок
- :181 - Кадастровый номер здания
- :70 - Кадастровый номер сооружения
- :43 - Исправляемое здание
- :70 -
- ~~:39~~ - Уточняемое здание
- :192 (1) - Обозначение контура здания
-
- Часть контура, образованного проекцией вновь образованного наземного конструктивного элемента здания, сооружения, объекта незавершенного строительства
-
- Часть границы, сведения ЕГРН о которой позволяют однозначно определить ее положение на местности
-
- Часть контура, образованного проекцией существующего в ЕГРН наземного конструктивного элемента здания, сооружения, объекта незавершенного строительства
- - Характерная точка границы земельного участка, сведения о которой отсутствуют в ЕГРН, местоположение которой определено при кадастровых работах (новая характерная точка)

Схема границ земельных участков

Выносной лист 9



Масштаб 1:500

Условные обозначения


— - Часть границы, местоположение которой определено при выполнении кадастровых работ

Схема границ земельных участков

- - Характерная точка границы земельного участка, сведения ЕГРН о которой соответствуют требованиям, установленным в соответствии с частью 13 статьи 22 Федерального закона от 13 июля 2015 г. N 218-ФЗ "О государственной регистрации недвижимости"
 - - Характерная точка контура здания, сооружения, объекта незавершенного строительства
 - - Характерная точка границы, сведения о которой позволяют однозначно определить ее положение на местности
- 67:02-6.510 - Зона с особыми условиями использования территории 67:02-6.510 — Охранная зона инженерных коммуникаций
- 1(4) - Обозначение характерной точки, местоположение которой не изменилось или было уточнено
- 94 - Обозначение ликвидируемой характерной точки
- ~~n10~~ - Обозначение новой характерной точки
- :6E - Кадастровый номер земельного участка
- :1 - Исправляемый земельный участок
- :5 - Уточняемый земельный участок
- :181 - Кадастровый номер здания
- :70 - Кадастровый номер сооружения
- :43 - Исправляемое здание
- :70 -
- ~~:39~~ - Уточняемое здание
- :192 (1) - Обозначение контура здания
-
- Часть контура, образованного проекцией вновь образованного наземного конструктивного элемента здания, сооружения, объекта незавершенного строительства
-
- Часть границы, сведения ЕГРН о которой позволяют однозначно определить ее положение на местности
-
- Часть контура, образованного проекцией существующего в ЕГРН наземного конструктивного элемента здания, сооружения, объекта незавершенного строительства
-
- - Характерная точка границы земельного участка, сведения о которой отсутствуют в ЕГРН, местоположение которой определено при кадастровых работах (новая характерная точка)

Схема границ земельных участков

Выносной лист 10

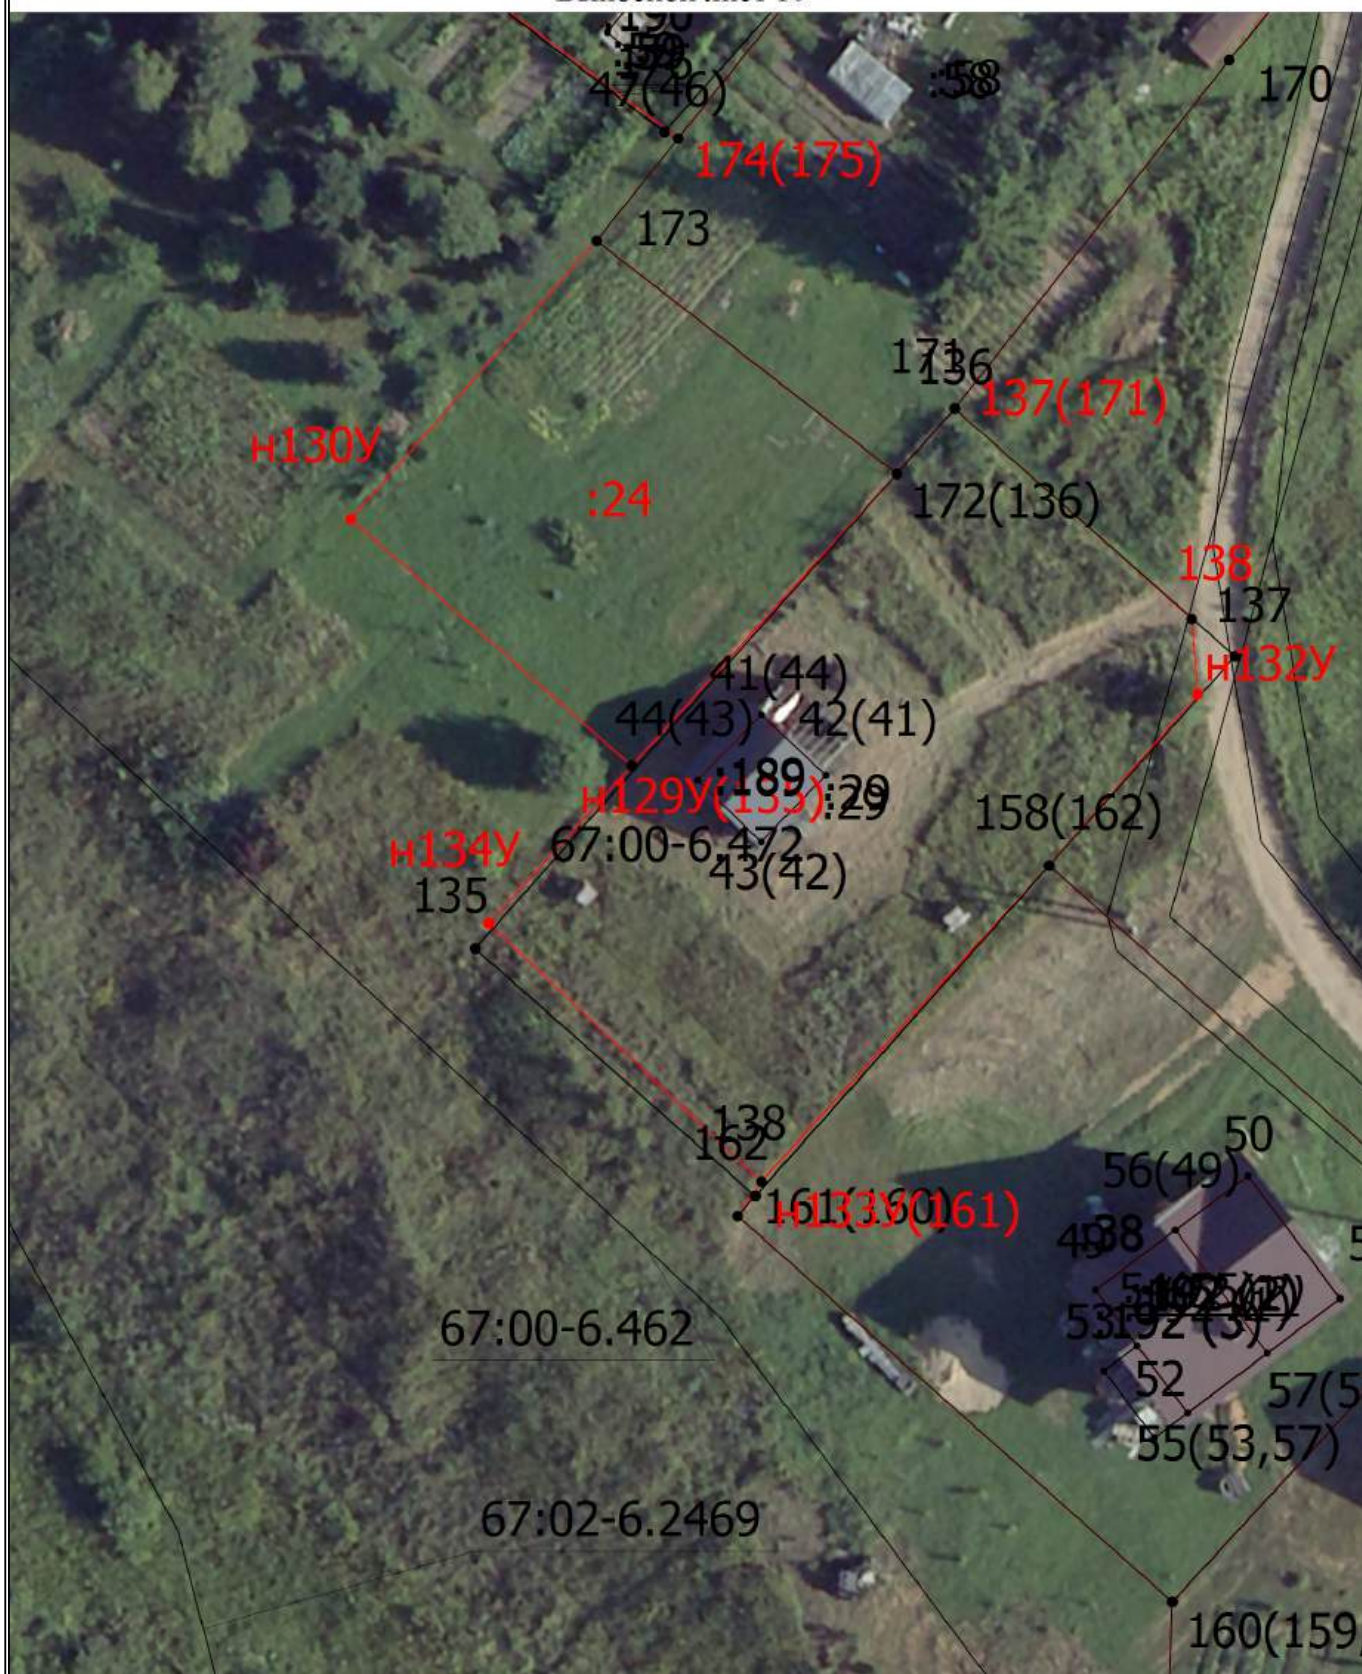

Масштаб 1:500

Условные обозначения

— - Часть границы, местоположение которой определено при выполнении кадастровых работ

Схема границ земельных участков

- - Характерная точка границы земельного участка, сведения ЕГРН о которой соответствуют требованиям, установленным в соответствии с частью 13 статьи 22 Федерального закона от 13 июля 2015 г. N 218-ФЗ "О государственной регистрации недвижимости"
 - - Характерная точка контура здания, сооружения, объекта незавершенного строительства
 - - Характерная точка границы, сведения о которой позволяют однозначно определить ее положение на местности
- 67:02-6.510 - Зона с особыми условиями использования территории 67:02-6.510 — Охранная зона инженерных коммуникаций
- 1(4) - Обозначение характерной точки, местоположение которой не изменилось или было уточнено
- 94 - Обозначение ликвидируемой характерной точки
- ~~n10~~ - Обозначение новой характерной точки
- :6E - Кадастровый номер земельного участка
- :1 - Исправляемый земельный участок
- :5 - Уточняемый земельный участок
- :181 - Кадастровый номер здания
- :70 - Кадастровый номер сооружения
- :43 - Исправляемое здание
- :70 -
- ~~:39~~ - Уточняемое здание
- :192 (1) - Обозначение контура здания
-
- Часть контура, образованного проекцией вновь образованного наземного конструктивного элемента здания, сооружения, объекта незавершенного строительства
-
- Часть границы, сведения ЕГРН о которой позволяют однозначно определить ее положение на местности
-
- Часть контура, образованного проекцией существующего в ЕГРН наземного конструктивного элемента здания, сооружения, объекта незавершенного строительства
- - Характерная точка границы земельного участка, сведения о которой отсутствуют в ЕГРН, местоположение которой определено при кадастровых работах (новая характерная точка)

Схема границ земельных участков

Выносной лист 11



Условные обозначения

— - Часть границы, местоположение которой определено при выполнении кадастровых работ

Схема границ земельных участков

- - Характерная точка границы земельного участка, сведения ЕГРН о которой соответствуют требованиям, установленным в соответствии с частью 13 статьи 22 Федерального закона от 13 июля 2015 г. N 218-ФЗ "О государственной регистрации недвижимости"
 - - Характерная точка контура здания, сооружения, объекта незавершенного строительства
 - - Характерная точка границы, сведения о которой позволяют однозначно определить ее положение на местности
- 67:02-6.510 - Зона с особыми условиями использования территории 67:02-6.510 — Охранная зона инженерных коммуникаций
- 1(4) - Обозначение характерной точки, местоположение которой не изменилось или было уточнено
- 94 - Обозначение ликвидируемой характерной точки
- ~~n10~~ - Обозначение новой характерной точки
- :6E - Кадастровый номер земельного участка
- :1 - Исправляемый земельный участок
- :5 - Уточняемый земельный участок
- :181 - Кадастровый номер здания
- :70 - Кадастровый номер сооружения
- :43 - Исправляемое здание
- :70 -
- ~~:39~~ - Уточняемое здание
- :192 (1) - Обозначение контура здания
-
- Часть контура, образованного проекцией вновь образованного наземного конструктивного элемента здания, сооружения, объекта незавершенного строительства
-
- Часть границы, сведения ЕГРН о которой позволяют однозначно определить ее положение на местности
-
- Часть контура, образованного проекцией существующего в ЕГРН наземного конструктивного элемента здания, сооружения, объекта незавершенного строительства
- - Характерная точка границы земельного участка, сведения о которой отсутствуют в ЕГРН, местоположение которой определено при кадастровых работах (новая характерная точка)

Схема границ земельных участков

Выносной лист 12



Масштаб 1:500

Условные обозначения


— - Часть границы, местоположение которой определено при выполнении кадастровых работ

Схема границ земельных участков

- - Характерная точка границы земельного участка, сведения ЕГРН о которой соответствуют требованиям, установленным в соответствии с частью 13 статьи 22 Федерального закона от 13 июля 2015 г. N 218-ФЗ "О государственной регистрации недвижимости"
 - - Характерная точка контура здания, сооружения, объекта незавершенного строительства
 - - Характерная точка границы, сведения о которой позволяют однозначно определить ее положение на местности
- 67:02-6.510 - Зона с особыми условиями использования территории 67:02-6.510 — Охранная зона инженерных коммуникаций
- 1(4) - Обозначение характерной точки, местоположение которой не изменилось или было уточнено
- 94 - Обозначение ликвидируемой характерной точки
- ~~n10~~ - Обозначение новой характерной точки
- :6E - Кадастровый номер земельного участка
- :1 - Исправляемый земельный участок
- :5 - Уточняемый земельный участок
- :181 - Кадастровый номер здания
- :70 - Кадастровый номер сооружения
- :43 - Исправляемое здание
- :70 -
- ~~:39~~ - Уточняемое здание
- :192 (1) - Обозначение контура здания
-
- Часть контура, образованного проекцией вновь образованного наземного конструктивного элемента здания, сооружения, объекта незавершенного строительства
-
- Часть границы, сведения ЕГРН о которой позволяют однозначно определить ее положение на местности
-
- Часть контура, образованного проекцией существующего в ЕГРН наземного конструктивного элемента здания, сооружения, объекта незавершенного строительства
- - Характерная точка границы земельного участка, сведения о которой отсутствуют в ЕГРН, местоположение которой определено при кадастровых работах (новая характерная точка)

Схема границ земельных участков

Выносной лист 13

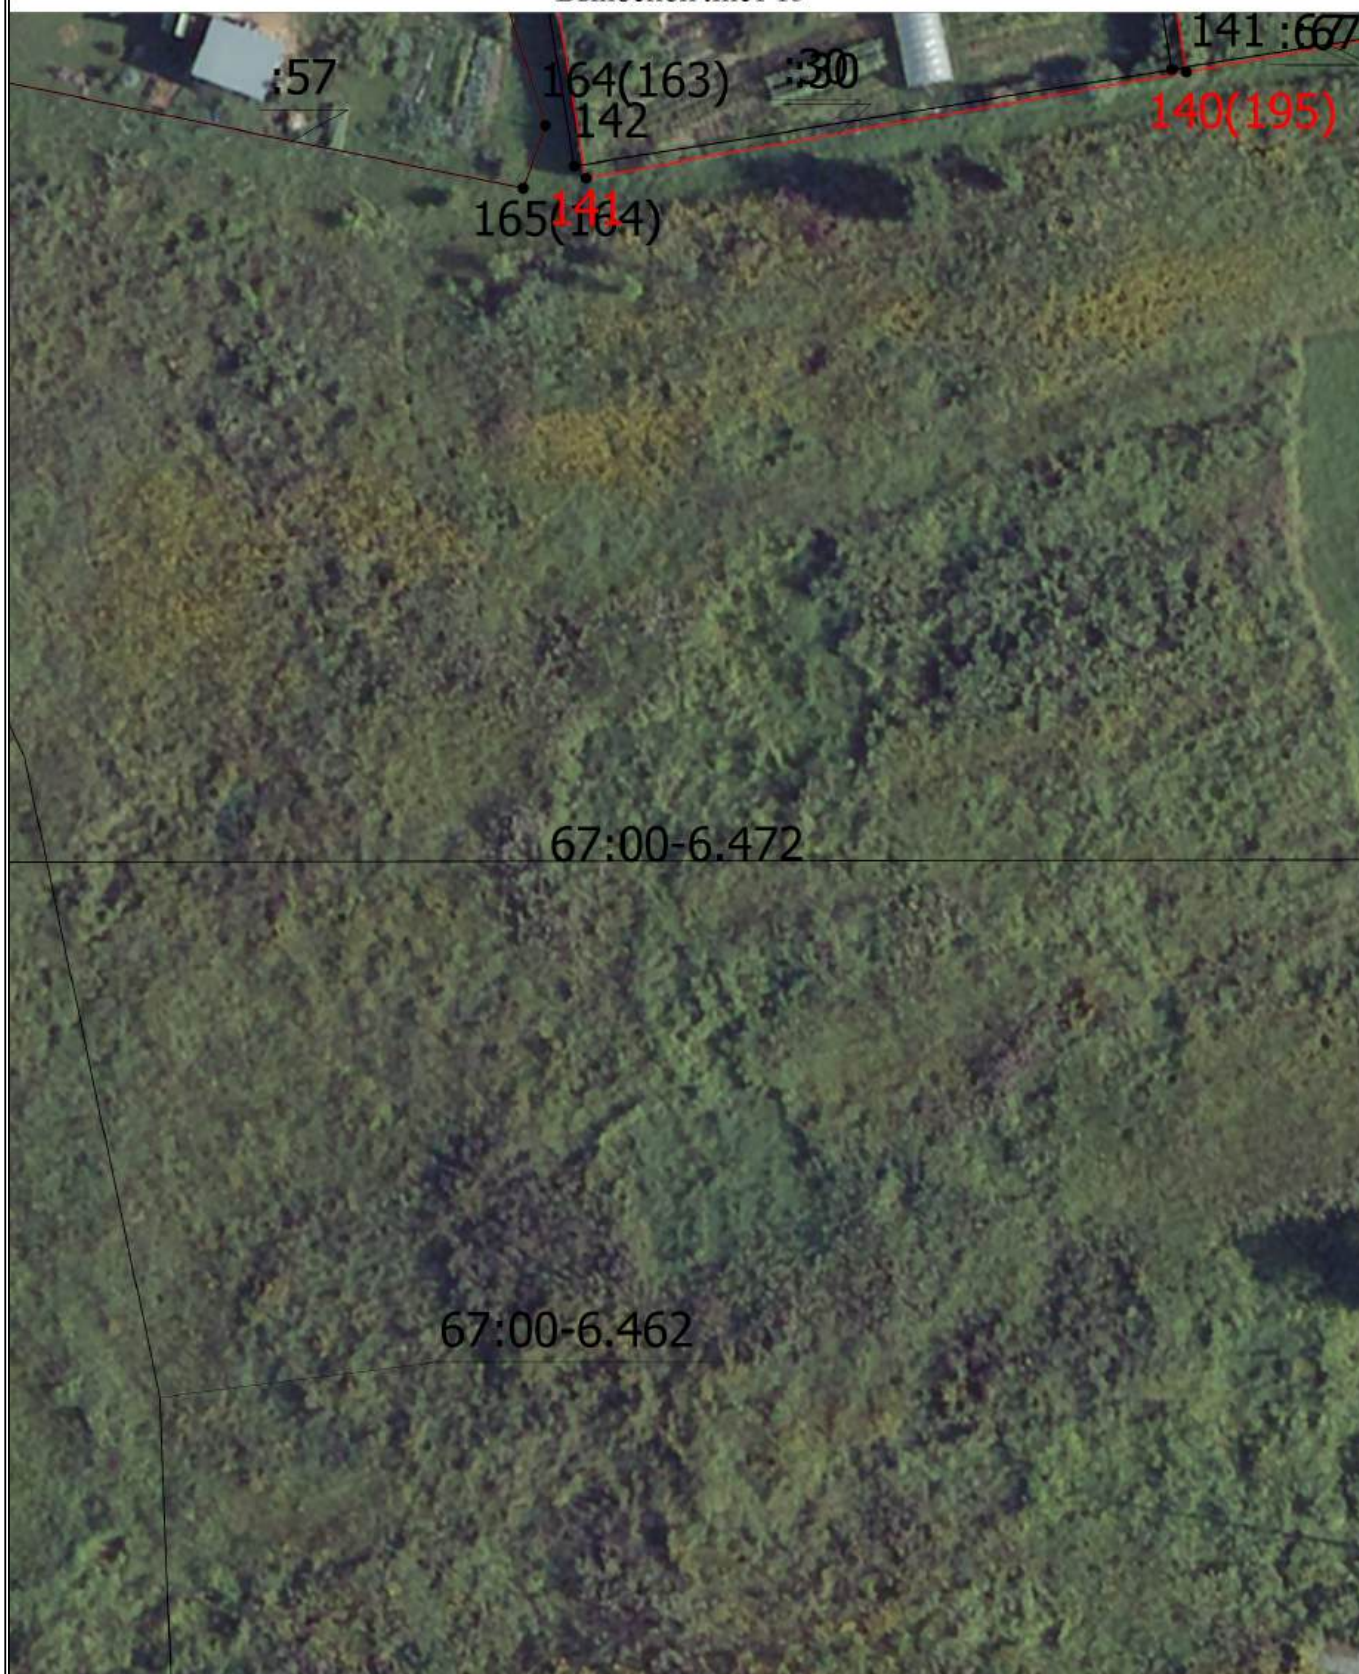

Масштаб 1:500

Условные обозначения

— - Часть границы, местоположение которой определено при выполнении кадастровых работ

Схема границ земельных участков

- - Характерная точка границы земельного участка, сведения ЕГРН о которой соответствуют требованиям, установленным в соответствии с частью 13 статьи 22 Федерального закона от 13 июля 2015 г. N 218-ФЗ "О государственной регистрации недвижимости"
 - - Характерная точка контура здания, сооружения, объекта незавершенного строительства
 - - Характерная точка границы, сведения о которой позволяют однозначно определить ее положение на местности
- 67:02-6.510 - Зона с особыми условиями использования территории 67:02-6.510 — Охранная зона инженерных коммуникаций
- 1(4) - Обозначение характерной точки, местоположение которой не изменилось или было уточнено
- 94 - Обозначение ликвидируемой характерной точки
- ~~n10~~ - Обозначение новой характерной точки
- :6E - Кадастровый номер земельного участка
- :1 - Исправляемый земельный участок
- :5 - Уточняемый земельный участок
- :181 - Кадастровый номер здания
- :70 - Кадастровый номер сооружения
- :43 - Исправляемое здание
- :70 -
- ~~:39~~ - Уточняемое здание
- :192 (1) - Обозначение контура здания
-
- Часть контура, образованного проекцией вновь образованного наземного конструктивного элемента здания, сооружения, объекта незавершенного строительства
-
- Часть границы, сведения ЕГРН о которой позволяют однозначно определить ее положение на местности
-
- Часть контура, образованного проекцией существующего в ЕГРН наземного конструктивного элемента здания, сооружения, объекта незавершенного строительства
- - Характерная точка границы земельного участка, сведения о которой отсутствуют в ЕГРН, местоположение которой определено при кадастровых работах (новая характерная точка)