


Схема границ земельных участков

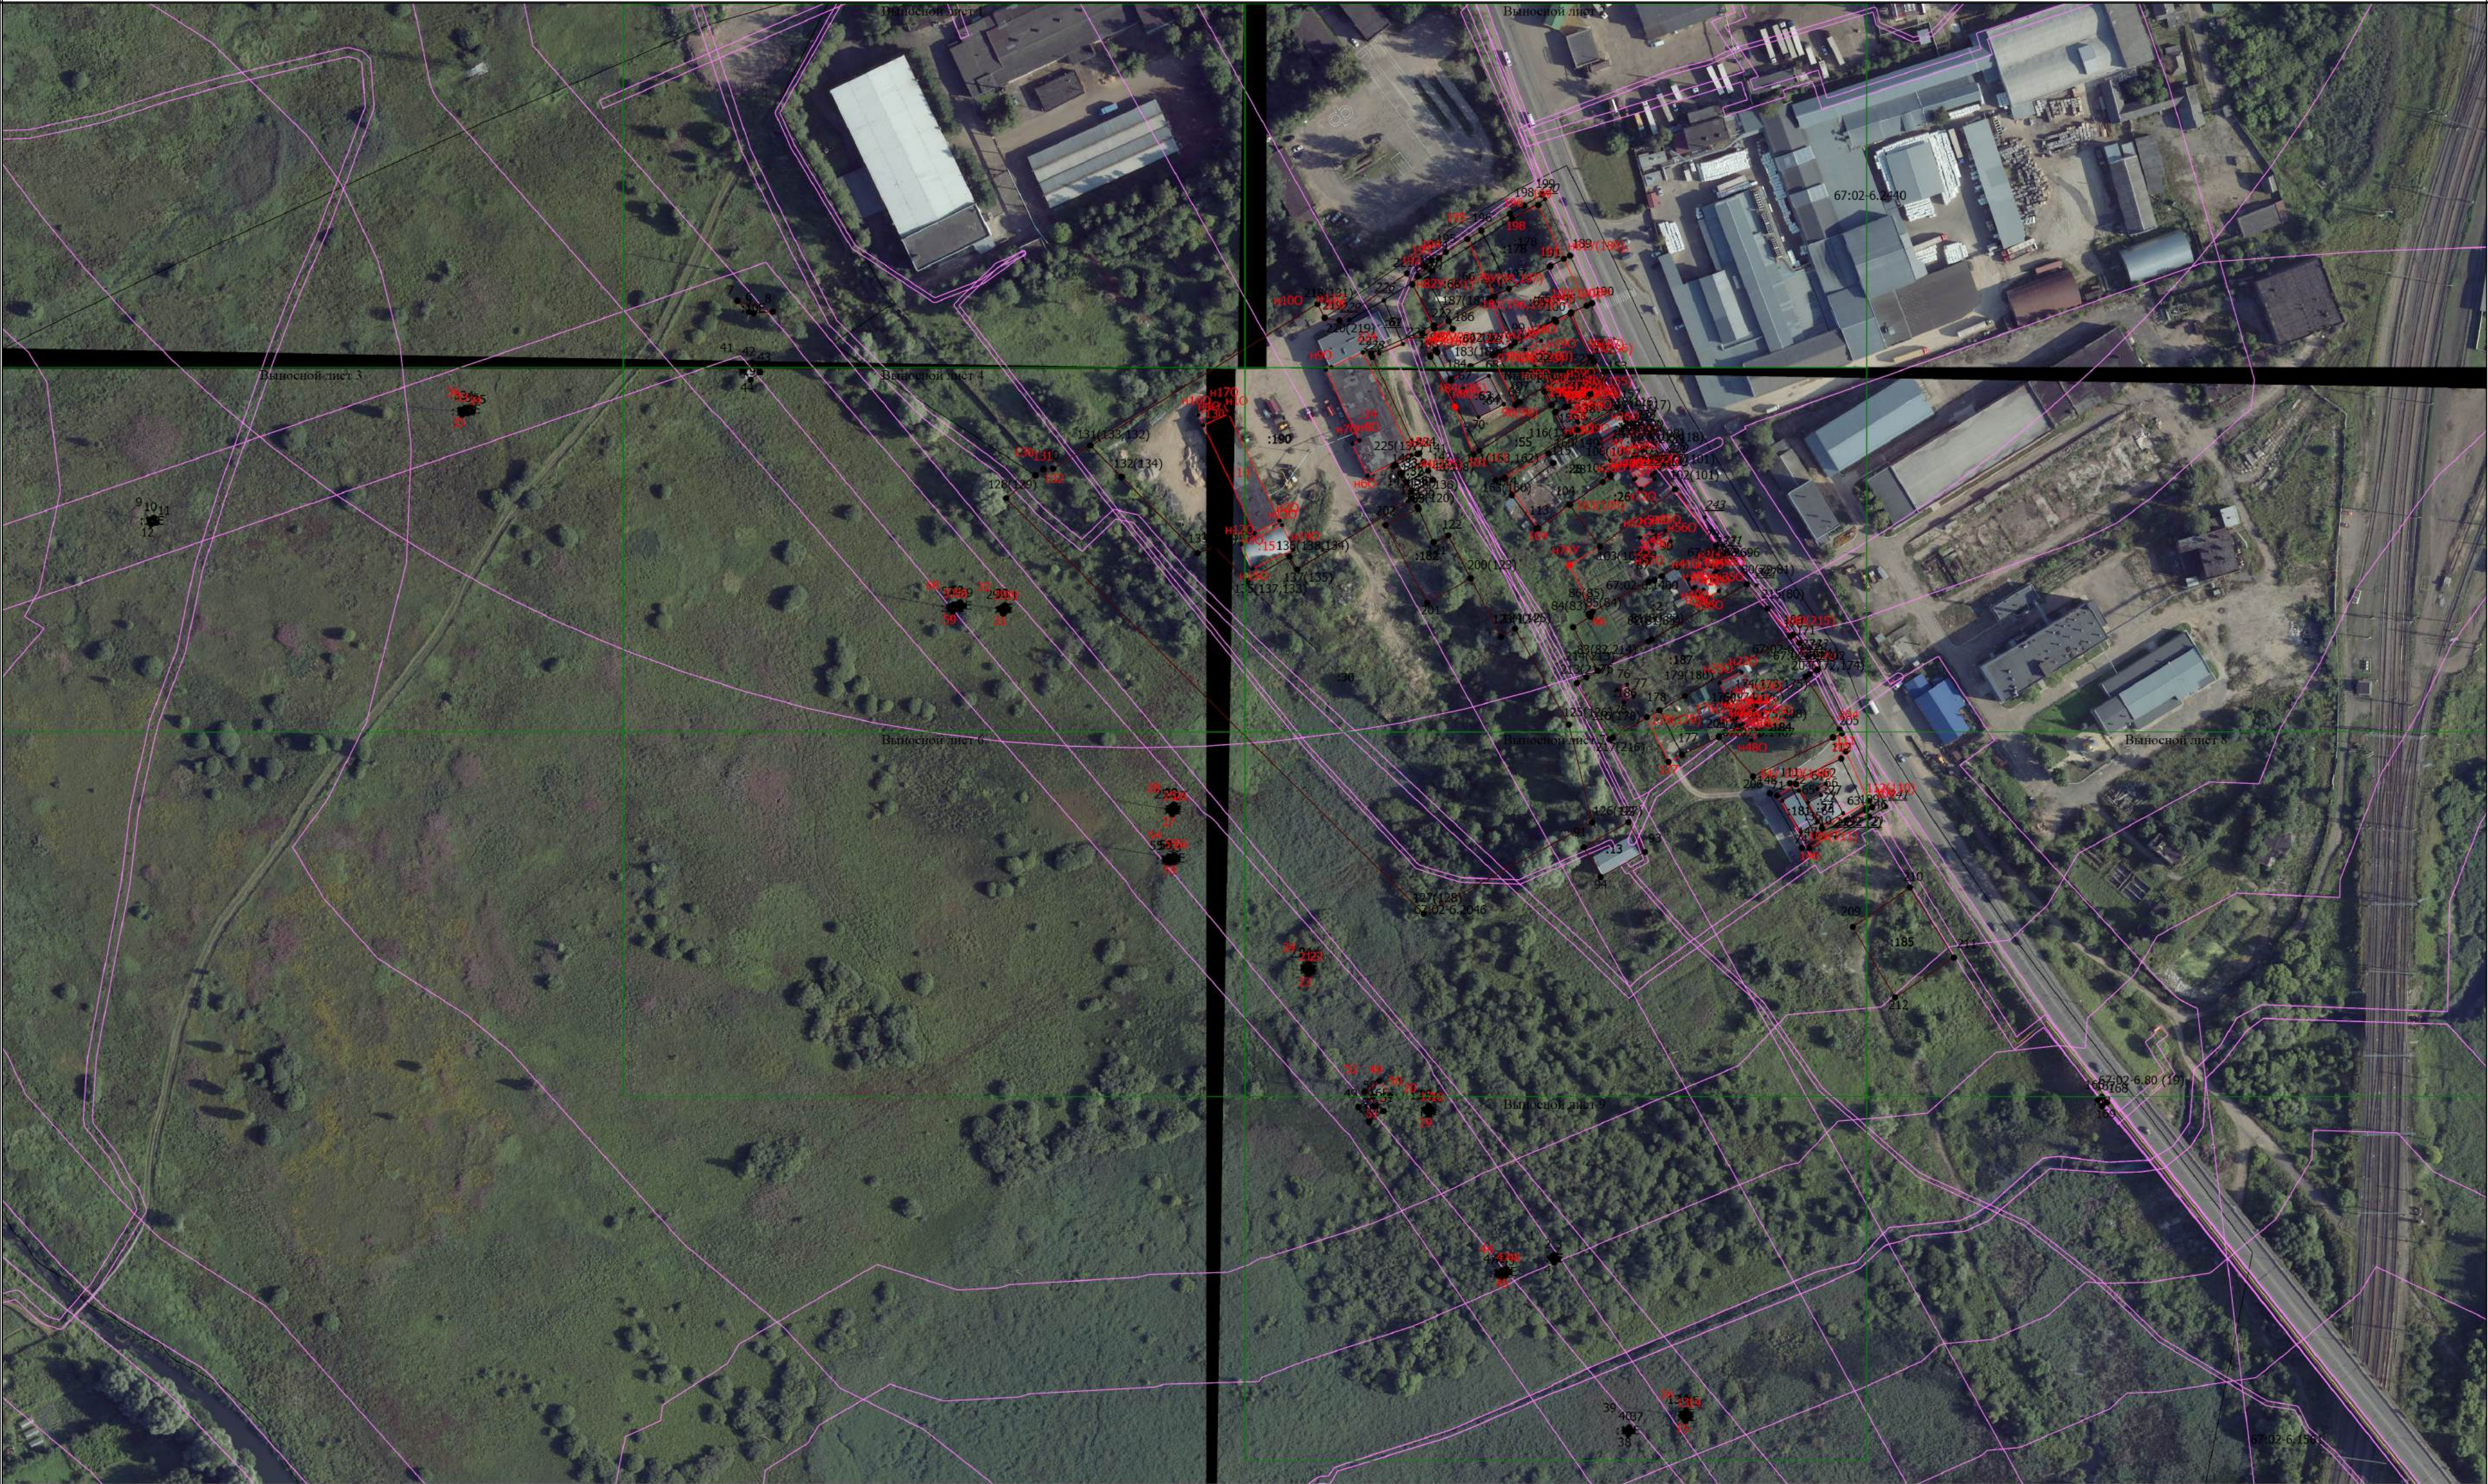

Масштаб 1:2000

Условные обозначения

- Часть границы, местоположение которой определено при выполнении кадастровых работ
- Характерная точка границы земельного участка, сведения ЕГРН о которой соответствуют требованиям, установленным в соответствии с частью 13 статьи 22 Федерального закона от 13 июля 2015 г. N 218-ФЗ "О государственной регистрации недвижимости"
- Характерная точка контура здания, сооружения, объекта незавершенного строительства
- Характерная точка границы, сведения о которой позволяют однозначно определить ее положение на местности

Схема границ земельных участков

67:02-6.80 (19)	- Зона с особыми условиями использования территории 67:02-6.80 — Охранная зона трубопроводов (газопроводов, нефтепроводов и нефтепродуктопроводов, аммиакопроводов)
1	- Обозначение характерной точки, местоположение которой не изменилось или было уточнено
39	- Обозначение ликвидируемой характерной точки
н10	- Обозначение новой характерной точки
:10E	- Кадастровый номер земельного участка
:13	-
:178	- Исправляемый земельный участок
:181	- Кадастровый номер здания
:188	- Кадастровый номер сооружения
:63	- Уточняемое здание
:53	- Исправляемое здание
:191 (1)	- Обозначение контура сооружения
	- Часть контура, образованного проекцией вновь образованного наземного конструктивного элемента здания, сооружения, объекта незавершенного строительства
	- Часть границы, сведения ЕГРН о которой позволяют однозначно определить ее положение на местности
	- Часть контура, образованного проекцией существующего в ЕГРН наземного конструктивного элемента здания, сооружения, объекта незавершенного строительства
	- Граница зоны с особыми условиями
	- Характерная точка границы земельного участка, сведения о которой отсутствуют в ЕГРН, местоположение которой определено при кадастровых работах (новая характерная точка)



Масштаб 1:500

Условные обозначения

- Часть границы, местоположение которой определено при выполнении кадастровых работ
- Характерная точка границы земельного участка, сведения ЕГРН о которой соответствуют требованиям, установленным в соответствии с частью 13 статьи 22 Федерального закона от 13 июля 2015 г. N 218-ФЗ "О государственной регистрации недвижимости"
- Характерная точка контура здания, сооружения, объекта незавершенного строительства
- Характерная точка границы, сведения о которой позволяют однозначно определить ее положение на местности

Схема границ земельных участков

- 67:02-6.80 (19) - Зона с особыми условиями использования территории 67:02-6.80 — Охранная зона трубопроводов (газопроводов, нефтепроводов и нефтепродуктопроводов, аммиакопроводов)
- 1

- Обозначение характерной точки, местоположение которой не изменилось или было уточнено
- ~~39~~

- Обозначение ликвидируемой характерной точки
- ~~н1О~~

- Обозначение новой характерной точки
- ~~:10Е~~

- Кадастровый номер земельного участка
- :13

-
- :178

- Исправляемый земельный участок
- ~~:181~~

- Кадастровый номер здания
- ~~:188~~

- Кадастровый номер сооружения
- :63

- Уточняемое здание
- ~~:53~~

- Исправляемое здание
- ~~:191 (1)~~

- Обозначение контура сооружения
- Часть контура, образованного проекцией вновь образованного наземного конструктивного элемента здания, сооружения, объекта незавершенного строительства
- Часть границы, сведения ЕГРН о которой позволяют однозначно определить ее положение на местности
- Часть контура, образованного проекцией существующего в ЕГРН наземного конструктивного элемента здания, сооружения, объекта незавершенного строительства
- Граница зоны с особыми условиями
- Характерная точка границы земельного участка, сведения о которой отсутствуют в ЕГРН, местоположение которой определено при кадастровых работах (новая характерная точка)



Условные обозначения

- Часть границы, местоположение которой определено при выполнении кадастровых работ
- Характерная точка границы земельного участка, сведения ЕГРН о которой соответствуют требованиям, установленным в соответствии с частью 13 статьи 22 Федерального закона от 13 июля 2015 г. N 218-ФЗ "О государственной регистрации недвижимости"
- Характерная точка контура здания, сооружения, объекта незавершенного строительства
- Характерная точка границы, сведения о которой позволяют однозначно определить ее положение на местности

Схема границ земельных участков

67:02-6.80 (19)	- Зона с особыми условиями использования территории 67:02-6.80 — Охранная зона трубопроводов (газопроводов, нефтепроводов и нефтепродуктопроводов, аммиакопроводов)
1	- Обозначение характерной точки, местоположение которой не изменилось или было уточнено
39	- Обозначение ликвидируемой характерной точки
н1О	- Обозначение новой характерной точки
:10Е	- Кадастровый номер земельного участка
:13	-
:178	- Исправляемый земельный участок
:181	- Кадастровый номер здания
:188	- Кадастровый номер сооружения
:63	- Уточняемое здание
:53	- Исправляемое здание
:191 (1)	- Обозначение контура сооружения
—————	- Часть контура, образованного проекцией вновь образованного наземного конструктивного элемента здания, сооружения, объекта незавершенного строительства
—————	- Часть границы, сведения ЕГРН о которой позволяют однозначно определить ее положение на местности
—————	- Часть контура, образованного проекцией существующего в ЕГРН наземного конструктивного элемента здания, сооружения, объекта незавершенного строительства
—————	- Граница зоны с особыми условиями
	- Характерная точка границы земельного участка, сведения о которой отсутствуют в ЕГРН, местоположение которой определено при кадастровых работах (новая характерная точка)



Масштаб 1:500

- Условные обозначения
- Часть границы, местоположение которой определено при выполнении кадастровых работ
 - Характерная точка границы земельного участка, сведения ЕГРН о которой соответствуют требованиям, установленным в соответствии с частью 13 статьи 22 Федерального закона от 13 июля 2015 г. N 218-ФЗ "О государственной регистрации недвижимости"
 - Характерная точка контура здания, сооружения, объекта незавершенного строительства
 - Характерная точка границы, сведения о которой позволяют однозначно определить ее положение на местности

Схема границ земельных участков

67:02-6.80 (19)	- Зона с особыми условиями использования территории 67:02-6.80 — Охранная зона трубопроводов (газопроводов, нефтепроводов и нефтепродуктопроводов, аммиакопроводов)
1	- Обозначение характерной точки, местоположение которой не изменилось или было уточнено
39	- Обозначение ликвидируемой характерной точки
н1О	- Обозначение новой характерной точки
:10Е	- Кадастровый номер земельного участка
:13	-
:178	- Исправляемый земельный участок
:181	- Кадастровый номер здания
:188	- Кадастровый номер сооружения
:63	- Уточняемое здание
:53	- Исправляемое здание
:191 (1)	- Обозначение контура сооружения
—————	- Часть контура, образованного проекцией вновь образованного наземного конструктивного элемента здания, сооружения, объекта незавершенного строительства
—————	- Часть границы, сведения ЕГРН о которой позволяют однозначно определить ее положение на местности
—————	- Часть контура, образованного проекцией существующего в ЕГРН наземного конструктивного элемента здания, сооружения, объекта незавершенного строительства
—————	- Граница зоны с особыми условиями
	- Характерная точка границы земельного участка, сведения о которой отсутствуют в ЕГРН, местоположение которой определено при кадастровых работах (новая характерная точка)



Схема границ земельных участков

67:02-6.80 (19)	- Зона с особыми условиями использования территории 67:02-6.80 — Охранная зона трубопроводов (газопроводов, нефтепроводов и нефтепродуктопроводов, аммиакопроводов)
1	- Обозначение характерной точки, местоположение которой не изменилось или было уточнено
39	- Обозначение ликвидируемой характерной точки
н1О	- Обозначение новой характерной точки
:10Е	- Кадастровый номер земельного участка
:13	-
:178	- Исправляемый земельный участок
:181	- Кадастровый номер здания
:188	- Кадастровый номер сооружения
:63	- Уточняемое здание
:53	- Исправляемое здание
:191 (1)	- Обозначение контура сооружения
—————	- Часть контура, образованного проекцией вновь образованного наземного конструктивного элемента здания, сооружения, объекта незавершенного строительства
—————	- Часть границы, сведения ЕГРН о которой позволяют однозначно определить ее положение на местности
—————	- Часть контура, образованного проекцией существующего в ЕГРН наземного конструктивного элемента здания, сооружения, объекта незавершенного строительства
—————	- Граница зоны с особыми условиями
	- Характерная точка границы земельного участка, сведения о которой отсутствуют в ЕГРН, местоположение которой определено при кадастровых работах (новая характерная точка)

Схема границ земельных участков

Выносной лист 5



Масштаб 1:500

Условные обозначения

- Часть границы, местоположение которой определено при выполнении кадастровых работ
- Характерная точка границы земельного участка, сведения ЕГРН о которой соответствуют требованиям, установленным в соответствии с частью 13 статьи 22 Федерального закона от 13 июля 2015 г. N 218-ФЗ "О государственной регистрации недвижимости"
- Характерная точка контура здания, сооружения, объекта незавершенного строительства
- Характерная точка границы, сведения о которой позволяют однозначно определить ее положение на местности

Схема границ земельных участков

67:02-6.80 (19)	- Зона с особыми условиями использования территории 67:02-6.80 — Охранная зона трубопроводов (газопроводов, нефтепроводов и нефтепродуктопроводов, аммиакопроводов)
1	- Обозначение характерной точки, местоположение которой не изменилось или было уточнено
39	- Обозначение ликвидируемой характерной точки
н1О	- Обозначение новой характерной точки
:10Е	- Кадастровый номер земельного участка
:13	-
:178	- Исправляемый земельный участок
:181	- Кадастровый номер здания
:188	- Кадастровый номер сооружения
:63	- Уточняемое здание
:53	- Исправляемое здание
:191 (1)	- Обозначение контура сооружения
	- Часть контура, образованного проекцией вновь образованного наземного конструктивного элемента здания, сооружения, объекта незавершенного строительства
	- Часть границы, сведения ЕГРН о которой позволяют однозначно определить ее положение на местности
	- Часть контура, образованного проекцией существующего в ЕГРН наземного конструктивного элемента здания, сооружения, объекта незавершенного строительства
	- Граница зоны с особыми условиями
	- Характерная точка границы земельного участка, сведения о которой отсутствуют в ЕГРН, местоположение которой определено при кадастровых работах (новая характерная точка)



Масштаб 1:500


Условные обозначения

- Часть границы, местоположение которой определено при выполнении кадастровых работ
- Характерная точка границы земельного участка, сведения ЕГРН о которой соответствуют требованиям, установленным в соответствии с частью 13 статьи 22 Федерального закона от 13 июля 2015 г. N 218-ФЗ "О государственной регистрации недвижимости"
- Характерная точка контура здания, сооружения, объекта незавершенного строительства
- Характерная точка границы, сведения о которой позволяют однозначно определить ее положение на местности

Схема границ земельных участков

67:02-6.80 (19)	- Зона с особыми условиями использования территории 67:02-6.80 — Охранная зона трубопроводов (газопроводов, нефтепроводов и нефтепродуктопроводов, аммиакопроводов)
1	- Обозначение характерной точки, местоположение которой не изменилось или было уточнено
39	- Обозначение ликвидируемой характерной точки
н1О	- Обозначение новой характерной точки
:10Е	- Кадастровый номер земельного участка
:13	-
:178	- Исправляемый земельный участок
:181	- Кадастровый номер здания
:188	- Кадастровый номер сооружения
:63	- Уточняемое здание
:53	- Исправляемое здание
:191 (1)	- Обозначение контура сооружения
—————	- Часть контура, образованного проекцией вновь образованного наземного конструктивного элемента здания, сооружения, объекта незавершенного строительства
—————	- Часть границы, сведения ЕГРН о которой позволяют однозначно определить ее положение на местности
—————	- Часть контура, образованного проекцией существующего в ЕГРН наземного конструктивного элемента здания, сооружения, объекта незавершенного строительства
—————	- Граница зоны с особыми условиями
	- Характерная точка границы земельного участка, сведения о которой отсутствуют в ЕГРН, местоположение которой определено при кадастровых работах (новая характерная точка)

Выносной лист 7

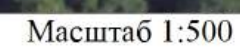

- Часть границы, местоположение которой определено при выполнении кадастровых работ
- - Характерная точка границы земельного участка, сведения ЕГРН о которой соответствуют требованиям, установленным в соответствии с частью 13 статьи 22 Федерального закона от 13 июля 2015 г. N 218-ФЗ "О государственной регистрации недвижимости"
- - Характерная точка контура здания, сооружения, объекта незавершенного строительства
- - Характерная точка границы, сведения о которой позволяют однозначно определить ее положение на местности

Схема границ земельных участков

67:02-6.80 (19)	- Зона с особыми условиями использования территории 67:02-6.80 — Охранная зона трубопроводов (газопроводов, нефтепроводов и нефтепродуктопроводов, аммиакопроводов)
1	- Обозначение характерной точки, местоположение которой не изменилось или было уточнено
39	- Обозначение ликвидируемой характерной точки
н1О	- Обозначение новой характерной точки
:10Е	- Кадастровый номер земельного участка
:13	-
:178	- Исправляемый земельный участок
:181	- Кадастровый номер здания
:188	- Кадастровый номер сооружения
:63	- Уточняемое здание
:53	- Исправляемое здание
:191 (1)	- Обозначение контура сооружения
	- Часть контура, образованного проекцией вновь образованного наземного конструктивного элемента здания, сооружения, объекта незавершенного строительства
	- Часть границы, сведения ЕГРН о которой позволяют однозначно определить ее положение на местности
	- Часть контура, образованного проекцией существующего в ЕГРН наземного конструктивного элемента здания, сооружения, объекта незавершенного строительства
	- Граница зоны с особыми условиями
	- Характерная точка границы земельного участка, сведения о которой отсутствуют в ЕГРН, местоположение которой определено при кадастровых работах (новая характерная точка)



Масштаб 1:500

Условные обозначения

- Часть границы, местоположение которой определено при выполнении кадастровых работ
- Характерная точка границы земельного участка, сведения ЕГРН о которой соответствуют требованиям, установленным в соответствии с частью 13 статьи 22 Федерального закона от 13 июля 2015 г. N 218-ФЗ "О государственной регистрации недвижимости"
- Характерная точка контура здания, сооружения, объекта незавершенного строительства
- Характерная точка границы, сведения о которой позволяют однозначно определить ее положение на местности

Схема границ земельных участков

67:02-6.80 (19)	- Зона с особыми условиями использования территории 67:02-6.80 — Охранная зона трубопроводов (газопроводов, нефтепроводов и нефтепродуктопроводов, аммиакопроводов)
1	- Обозначение характерной точки, местоположение которой не изменилось или было уточнено
39	- Обозначение ликвидируемой характерной точки
н1О	- Обозначение новой характерной точки
:10Е	- Кадастровый номер земельного участка
:13	-
:178	- Исправляемый земельный участок
:181	- Кадастровый номер здания
:188	- Кадастровый номер сооружения
:63	- Уточняемое здание
:53	- Исправляемое здание
:191 (1)	- Обозначение контура сооружения
	- Часть контура, образованного проекцией вновь образованного наземного конструктивного элемента здания, сооружения, объекта незавершенного строительства
	- Часть границы, сведения ЕГРН о которой позволяют однозначно определить ее положение на местности
	- Часть контура, образованного проекцией существующего в ЕГРН наземного конструктивного элемента здания, сооружения, объекта незавершенного строительства
	- Граница зоны с особыми условиями
	- Характерная точка границы земельного участка, сведения о которой отсутствуют в ЕГРН, местоположение которой определено при кадастровых работах (новая характерная точка)



Масштаб 1:500


Условные обозначения

- Часть границы, местоположение которой определено при выполнении кадастровых работ
- Характерная точка границы земельного участка, сведения ЕГРН о которой соответствуют требованиям, установленным в соответствии с частью 13 статьи 22 Федерального закона от 13 июля 2015 г. N 218-ФЗ "О государственной регистрации недвижимости"
- Характерная точка контура здания, сооружения, объекта незавершенного строительства
- Характерная точка границы, сведения о которой позволяют однозначно определить ее положение на местности

Схема границ земельных участков

67:02-6.80 (19)	- Зона с особыми условиями использования территории 67:02-6.80 — Охранная зона трубопроводов (газопроводов, нефтепроводов и нефтепродуктопроводов, аммиакопроводов)
1	- Обозначение характерной точки, местоположение которой не изменилось или было уточнено
39	- Обозначение ликвидируемой характерной точки
н1О	- Обозначение новой характерной точки
:10Е	- Кадастровый номер земельного участка
:13	-
:178	- Исправляемый земельный участок
:181	- Кадастровый номер здания
:188	- Кадастровый номер сооружения
:63	- Уточняемое здание
:53	- Исправляемое здание
:191 (1)	- Обозначение контура сооружения
	- Часть контура, образованного проекцией вновь образованного наземного конструктивного элемента здания, сооружения, объекта незавершенного строительства
	- Часть границы, сведения ЕГРН о которой позволяют однозначно определить ее положение на местности
	- Часть контура, образованного проекцией существующего в ЕГРН наземного конструктивного элемента здания, сооружения, объекта незавершенного строительства
	- Граница зоны с особыми условиями
	- Характерная точка границы земельного участка, сведения о которой отсутствуют в ЕГРН, местоположение которой определено при кадастровых работах (новая характерная точка)

Схема границ земельных участков	
--	--

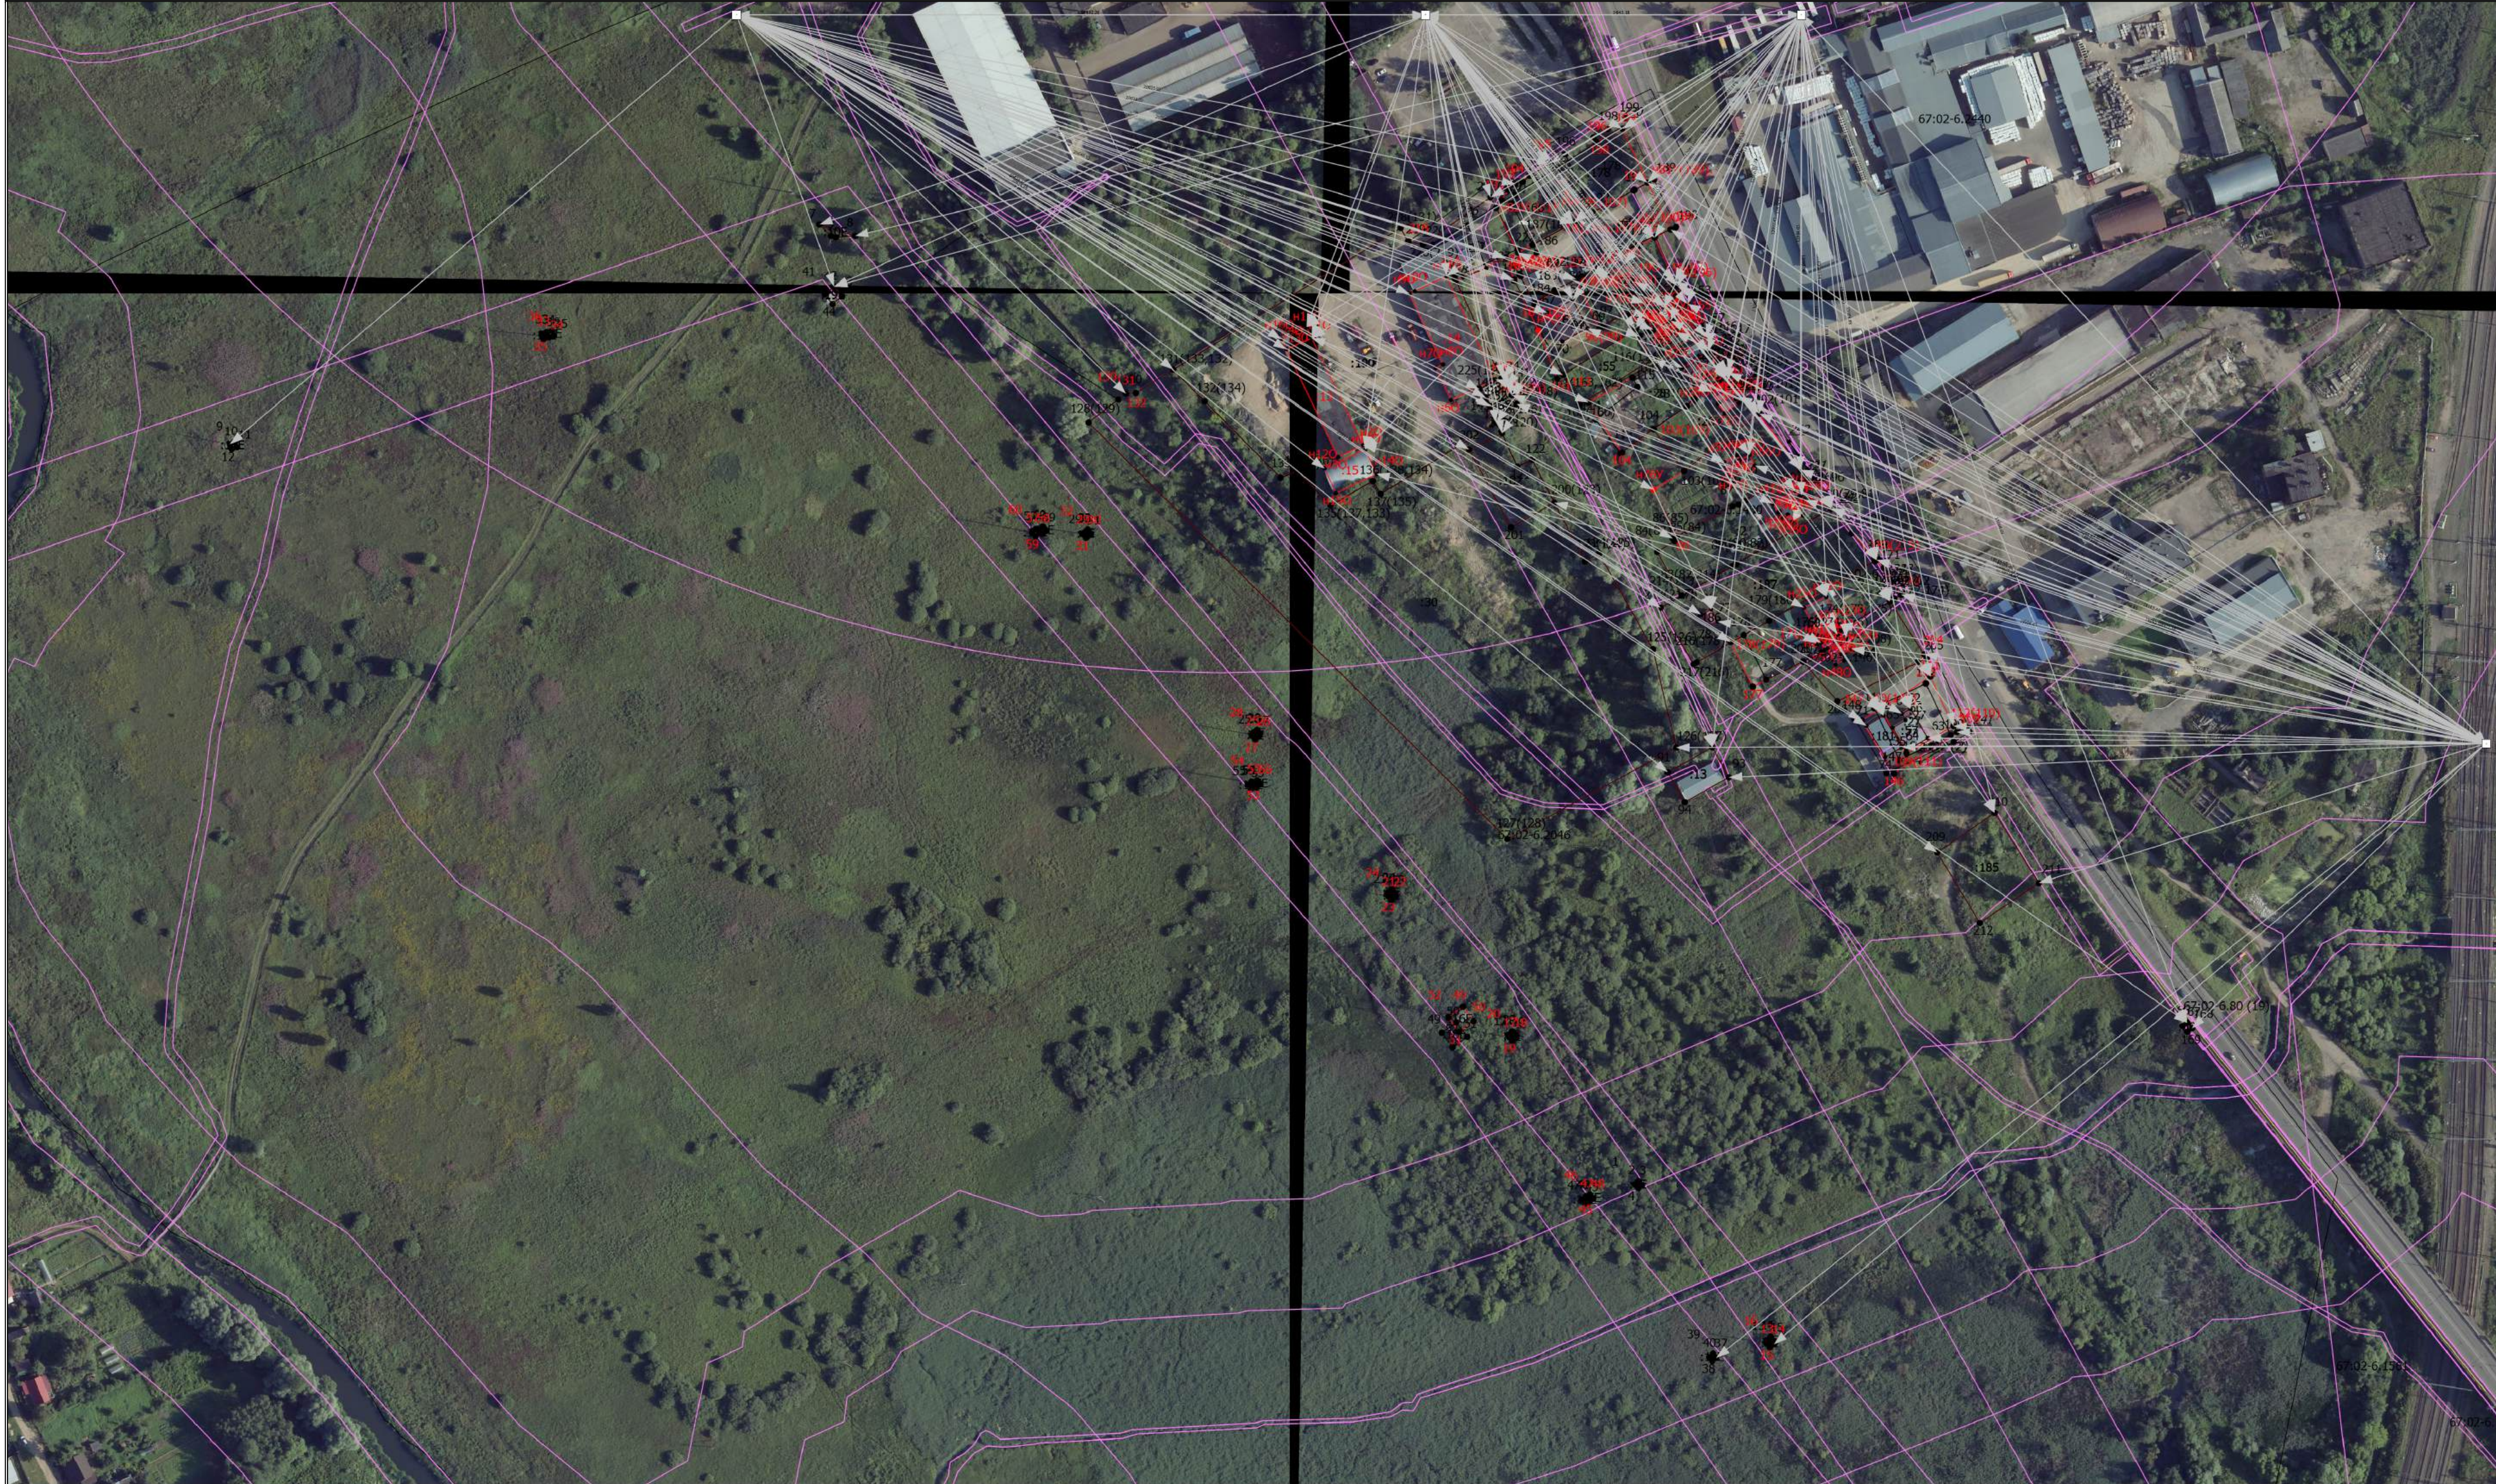

Масштаб 1:2000

Условные обозначения

- Часть границы, местоположение которой определено при выполнении кадастровых работ
- - Характерная точка границы земельного участка, сведения ЕГРН о которой соответствуют требованиям, установленным в соответствии с частью 13 статьи 22 Федерального закона от 13 июля 2015 г. N 218-ФЗ "О государственной регистрации недвижимости"
- - Характерная точка контура здания, сооружения, объекта незавершенного строительства
- - Характерная точка границы, сведения о которой позволяют однозначно определить ее положение на местности

Схема границ земельных участков

67:02-6.80 (19)	- Зона с особыми условиями использования территории 67:02-6.80 — Охранная зона трубопроводов (газопроводов, нефтепроводов и нефтепродуктопроводов, аммиакопроводов)
1	- Обозначение характерной точки, местоположение которой не изменилось или было уточнено
39	- Обозначение ликвидируемой характерной точки
н1У(67)	- Обозначение новой характерной точки
:10Е	- Кадастровый номер земельного участка
:13	-
:178	- Исправляемый земельный участок
:181	- Кадастровый номер здания
:188	- Кадастровый номер сооружения
:63	- Уточняемое здание
:53	- Исправляемое здание
:191 (1)	- Обозначение контура сооружения
_____	- Часть границы, сведения ЕГРН о которой позволяют однозначно определить ее положение на местности
_____	- Часть контура, образованного проекцией существующего в ЕГРН наземного конструктивного элемента здания, сооружения, объекта незавершенного строительства
_____	- Часть контура, образованного проекцией вновь образованного наземного конструктивного элемента здания, сооружения, объекта незавершенного строительства
□	- Пункт геодезической сети специального назначения, созданной в соответствии с законодательством Российской Федерации о геодезии и картографии
_____	- Граница зоны с особыми условиями
●	- Характерная точка границы земельного участка, сведения о которой отсутствуют в ЕГРН, местоположение которой определено при кадастровых работах (новая характерная точка)