


Схема границ земельных участков

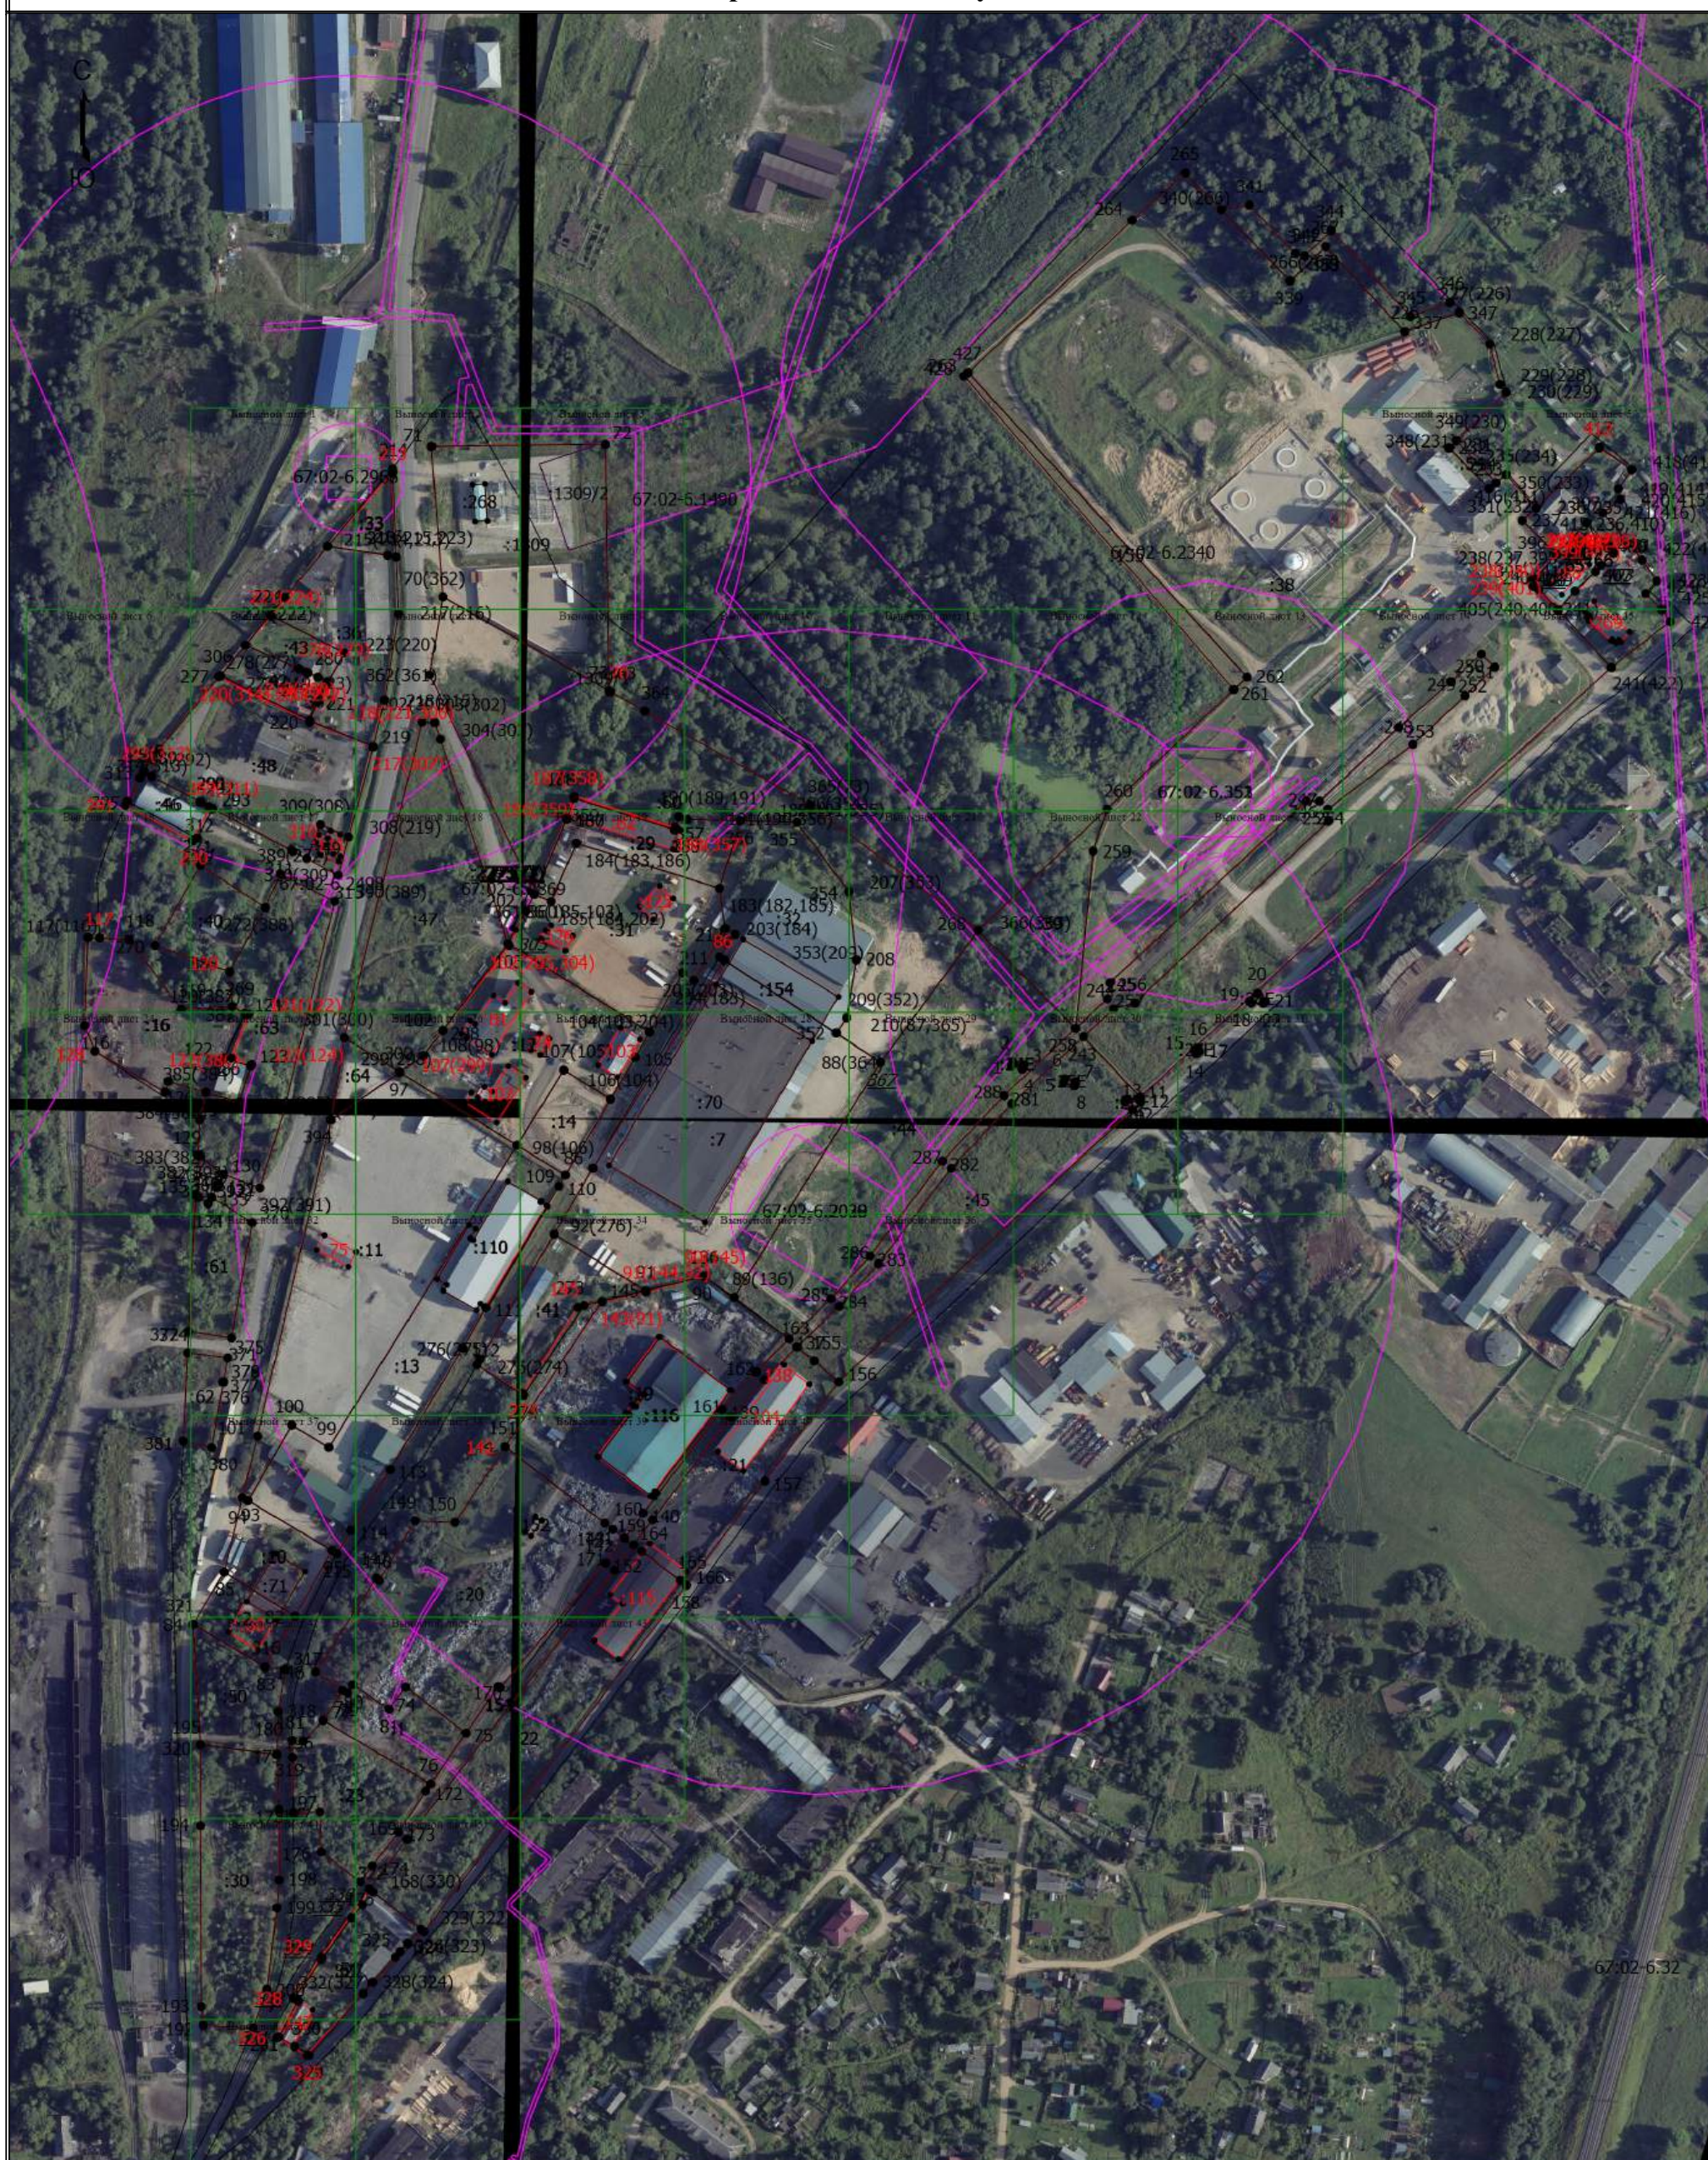

Масштаб 1:3500

Условные обозначения

- Часть границы, местоположение которой определено при выполнении кадастровых работ
- - Характерная точка границы земельного участка, сведения ЕГРН о которой соответствуют требованиям, установленным в соответствии с частью 13 статьи 22 Федерального закона от 13 июля 2015 г. N 218-ФЗ "О государственной регистрации недвижимости"

Схема границ земельных участков

- - Характерная точка контура здания, сооружения, объекта незавершенного строительства
- - Характерная точка границы, сведения о которой позволяют однозначно определить ее положение на местности
- 67:02-6.2030 - Зона с особыми условиями использования территории 67:02-6.2030 — Зона санитарной охраны источников водоснабжения и водопроводов питьевого назначения
- 1 - Обозначение характерной точки, местоположение которой не изменилось или было уточнено
- ~~294~~ - Обозначение ликвидируемой характерной точки
- ~~n10~~ - Обозначение новой характерной точки
- ~~:24E~~ - Кадастровый номер земельного участка
- :24E -
- :7 - Исправляемый земельный участок
- :152 - Кадастровый номер здания
- :110 - Исправляемое здание
- :74 - Уточняемое здание
- :1309/1 - Кадастровый номер части земельного участка
- :275 (1) - Обозначение контура сооружения
- - Часть границы, сведения ЕГРН о которой позволяют однозначно определить ее положение на местности
- - Часть контура, образованного проекцией существующего в ЕГРН наземного конструктивного элемента здания, сооружения, объекта незавершенного строительства
- - Часть контура, образованного проекцией вновь образованного наземного конструктивного элемента здания, сооружения, объекта незавершенного строительства
- - Пункт геодезической сети специального назначения, созданной в соответствии с законодательством Российской Федерации о геодезии и картографии
- - Граница зоны с особыми условиями

Схема границ земельных участков

Выносной лист 1



Масштаб 1:500

Условные обозначения

— - Часть границы, местоположение которой определено при выполнении кадастровых работ

Схема границ земельных участков

- - Характерная точка границы земельного участка, сведения ЕГРН о которой соответствуют требованиям, установленным в соответствии с частью 13 статьи 22 Федерального закона от 13 июля 2015 г. N 218-ФЗ "О государственной регистрации недвижимости"
- - Характерная точка контура здания, сооружения, объекта незавершенного строительства
- - Характерная точка границы, сведения о которой позволяют однозначно определить ее положение на местности

67:02-6.2030 - Зона с особыми условиями использования территории 67:02-6.2030 — Зона санитарной охраны источников водоснабжения и водопроводов питьевого назначения

- 1 - Обозначение характерной точки, местоположение которой не изменилось или было уточнено

294 - Обозначение ликвидируемой характерной точки

n10 - Обозначение новой характерной точки

:24E - Кадастровый номер земельного участка

:24E -

:7 - Исправляемый земельный участок

:152 - Кадастровый номер здания

:110 - Исправляемое здание

:74 - Уточняемое здание

:1309/1 - Кадастровый номер части земельного участка

:275 (1) - Обозначение контура сооружения

— - Часть границы, сведения ЕГРН о которой позволяют однозначно определить ее положение на местности

— - Часть контура, образованного проекцией существующего в ЕГРН наземного конструктивного элемента здания, сооружения, объекта незавершенного строительства


— - Часть контура, образованного проекцией вновь образованного наземного конструктивного элемента здания, сооружения, объекта незавершенного строительства

□ - Пункт геодезической сети специального назначения, созданной в соответствии с законодательством Российской Федерации о геодезии и картографии

— - Граница зоны с особыми условиями

Схема границ земельных участков

Выносной лист 2

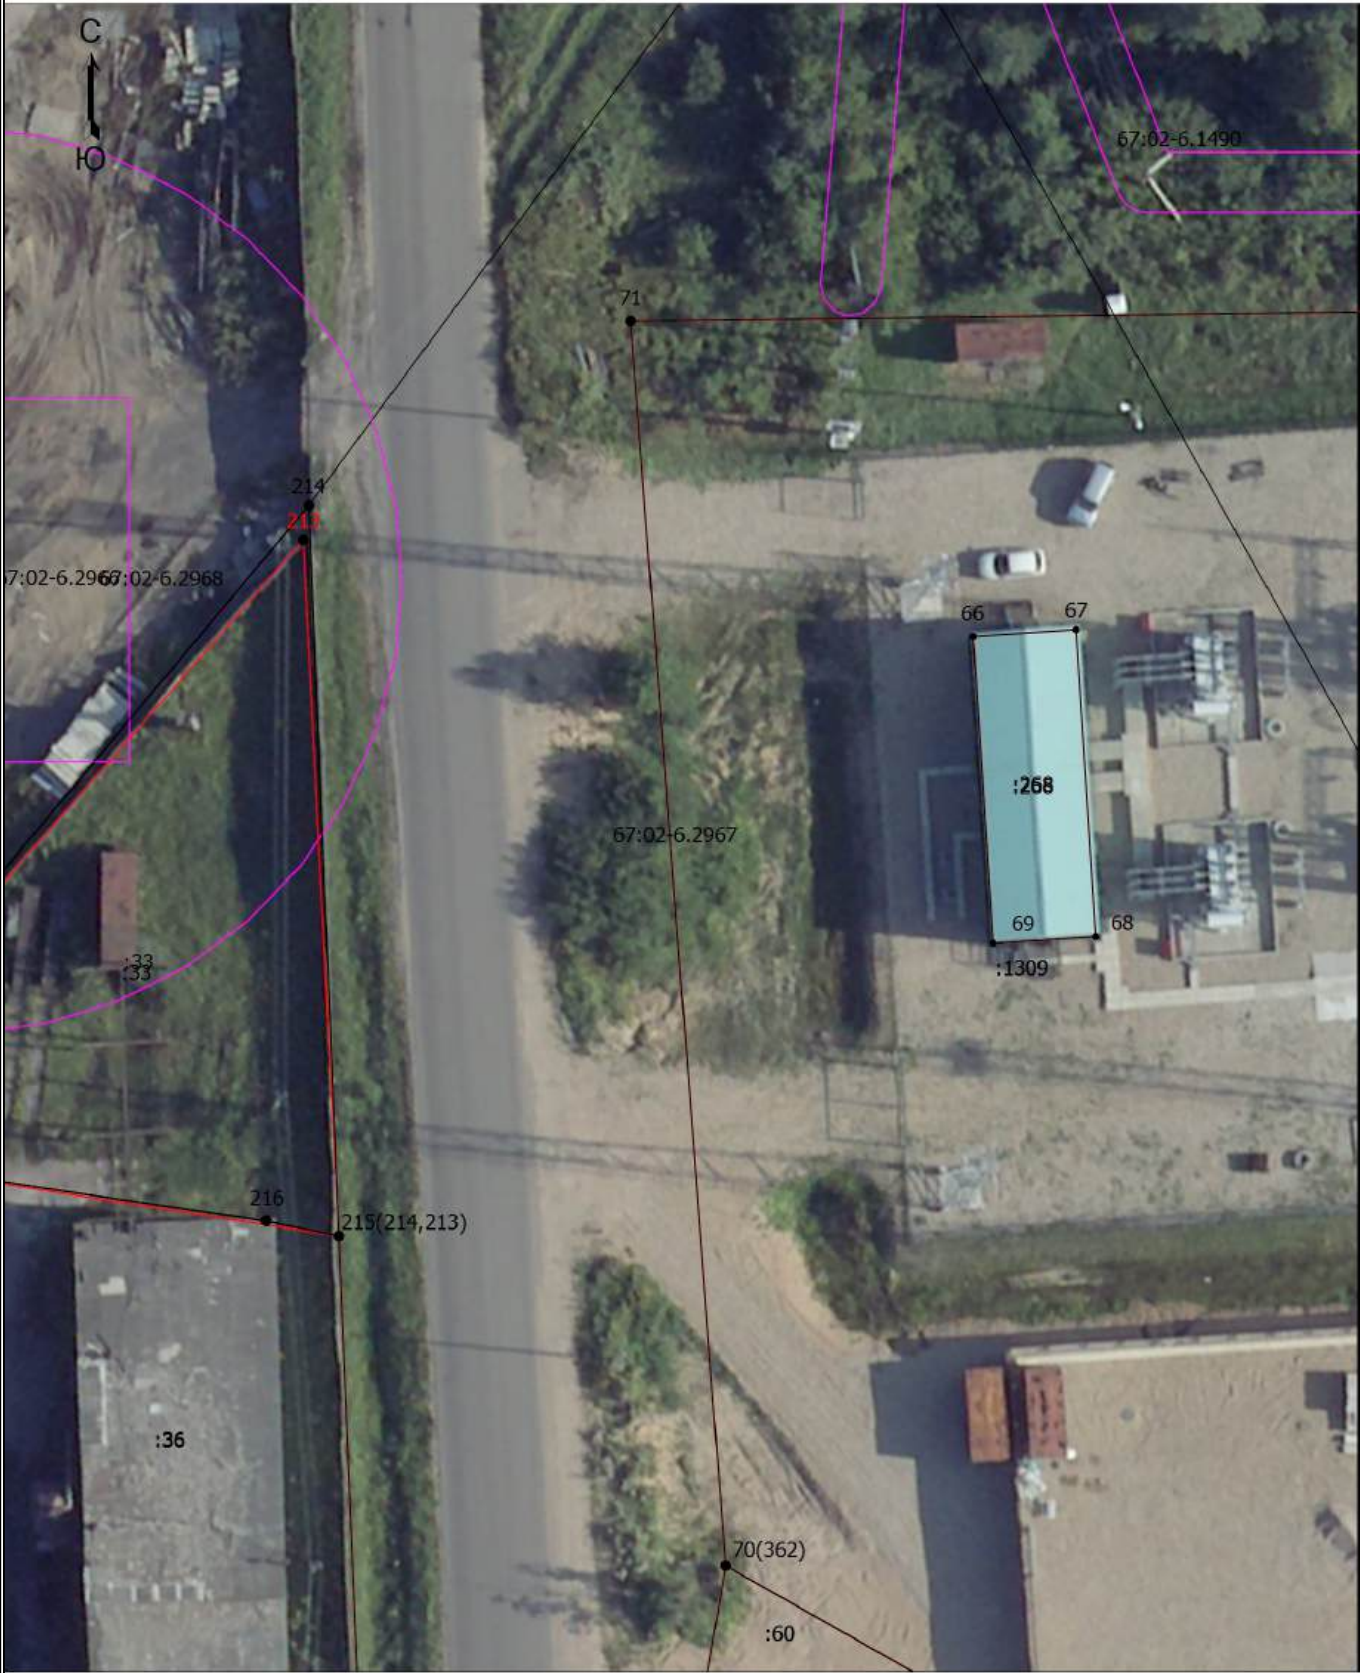

Масштаб 1:500

Условные обозначения

— - Часть границы, местоположение которой определено при выполнении кадастровых работ

Схема границ земельных участков

- - Характерная точка границы земельного участка, сведения ЕГРН о которой соответствуют требованиям, установленным в соответствии с частью 13 статьи 22 Федерального закона от 13 июля 2015 г. N 218-ФЗ "О государственной регистрации недвижимости"
- - Характерная точка контура здания, сооружения, объекта незавершенного строительства
- - Характерная точка границы, сведения о которой позволяют однозначно определить ее положение на местности

67:02-6.2030 - Зона с особыми условиями использования территории 67:02-6.2030 — Зона санитарной охраны источников водоснабжения и водопроводов питьевого назначения

- 1 - Обозначение характерной точки, местоположение которой не изменилось или было уточнено

294 - Обозначение ликвидируемой характерной точки

n10 - Обозначение новой характерной точки

:24E - Кадастровый номер земельного участка

:24E -

:7 - Исправляемый земельный участок

:152 - Кадастровый номер здания

:110 - Исправляемое здание

:74 - Уточняемое здание

:1309/1 - Кадастровый номер части земельного участка

:275 (1) - Обозначение контура сооружения

— - Часть границы, сведения ЕГРН о которой позволяют однозначно определить ее положение на местности

— - Часть контура, образованного проекцией существующего в ЕГРН наземного конструктивного элемента здания, сооружения, объекта незавершенного строительства

— - Часть контура, образованного проекцией вновь образованного наземного конструктивного элемента здания, сооружения, объекта незавершенного строительства

□ - Пункт геодезической сети специального назначения, созданной в соответствии с законодательством Российской Федерации о геодезии и картографии

— - Граница зоны с особыми условиями

Схема границ земельных участков

Выносной лист 3



Масштаб 1:500

Условные обозначения


— - Часть границы, местоположение которой определено при выполнении кадастровых работ

Схема границ земельных участков

- - Характерная точка границы земельного участка, сведения ЕГРН о которой соответствуют требованиям, установленным в соответствии с частью 13 статьи 22 Федерального закона от 13 июля 2015 г. N 218-ФЗ "О государственной регистрации недвижимости"
- - Характерная точка контура здания, сооружения, объекта незавершенного строительства
- - Характерная точка границы, сведения о которой позволяют однозначно определить ее положение на местности
- 67:02-6.2030 - Зона с особыми условиями использования территории 67:02-6.2030 — Зона санитарной охраны источников водоснабжения и водопроводов питьевого назначения
- 1 - Обозначение характерной точки, местоположение которой не изменилось или было уточнено
- 294 - Обозначение ликвидируемой характерной точки
- n10 - Обозначение новой характерной точки
- :24E - Кадастровый номер земельного участка
- :24E -
- :7 - Исправляемый земельный участок
- :152 - Кадастровый номер здания
- :110 - Исправляемое здание
- :74 - Уточняемое здание
- :1309/1 - Кадастровый номер части земельного участка
- :275 (1) - Обозначение контура сооружения
- - Часть границы, сведения ЕГРН о которой позволяют однозначно определить ее положение на местности
- - Часть контура, образованного проекцией существующего в ЕГРН наземного конструктивного элемента здания, сооружения, объекта незавершенного строительства
- - Часть контура, образованного проекцией вновь образованного наземного конструктивного элемента здания, сооружения, объекта незавершенного строительства
- - Пункт геодезической сети специального назначения, созданной в соответствии с законодательством Российской Федерации о геодезии и картографии
- - Граница зоны с особыми условиями

Схема границ земельных участков

Выносной лист 4

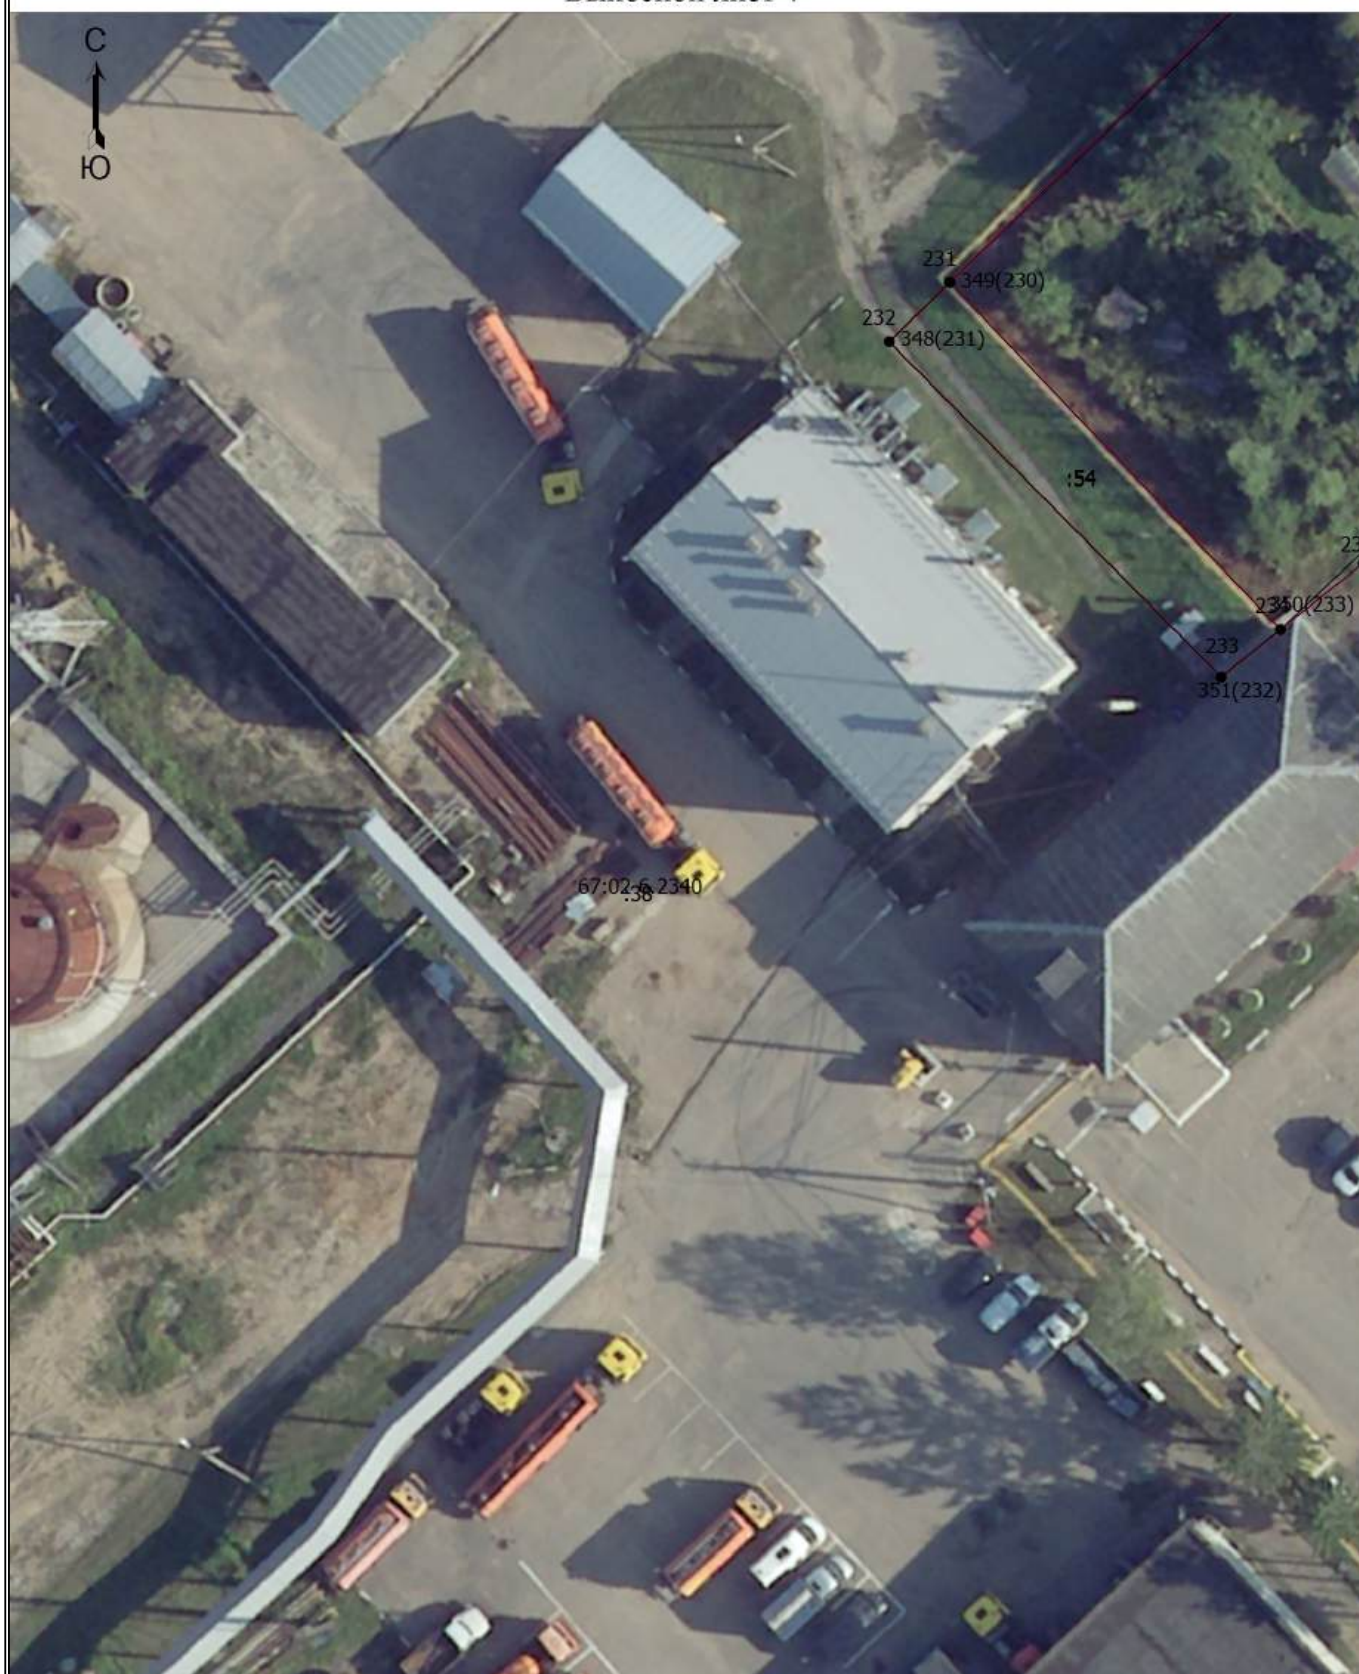

Масштаб 1:500

Условные обозначения

— - Часть границы, местоположение которой определено при выполнении кадастровых работ

Схема границ земельных участков

- - Характерная точка границы земельного участка, сведения ЕГРН о которой соответствуют требованиям, установленным в соответствии с частью 13 статьи 22 Федерального закона от 13 июля 2015 г. N 218-ФЗ "О государственной регистрации недвижимости"
- - Характерная точка контура здания, сооружения, объекта незавершенного строительства
- - Характерная точка границы, сведения о которой позволяют однозначно определить ее положение на местности

67:02-6.2030 - Зона с особыми условиями использования территории 67:02-6.2030 — Зона санитарной охраны источников водоснабжения и водопроводов питьевого назначения

- 1 - Обозначение характерной точки, местоположение которой не изменилось или было уточнено

294 - Обозначение ликвидируемой характерной точки

n10 - Обозначение новой характерной точки

:24E - Кадастровый номер земельного участка

:24E -

:7 - Исправляемый земельный участок

:152 - Кадастровый номер здания

:110 - Исправляемое здание

:74 - Уточняемое здание

:1309/1 - Кадастровый номер части земельного участка

:275 (1) - Обозначение контура сооружения

— - Часть границы, сведения ЕГРН о которой позволяют однозначно определить ее положение на местности

— - Часть контура, образованного проекцией существующего в ЕГРН наземного конструктивного элемента здания, сооружения, объекта незавершенного строительства


— - Часть контура, образованного проекцией вновь образованного наземного конструктивного элемента здания, сооружения, объекта незавершенного строительства

□ - Пункт геодезической сети специального назначения, созданной в соответствии с законодательством Российской Федерации о геодезии и картографии

— - Граница зоны с особыми условиями

Схема границ земельных участков

Выносной лист 5

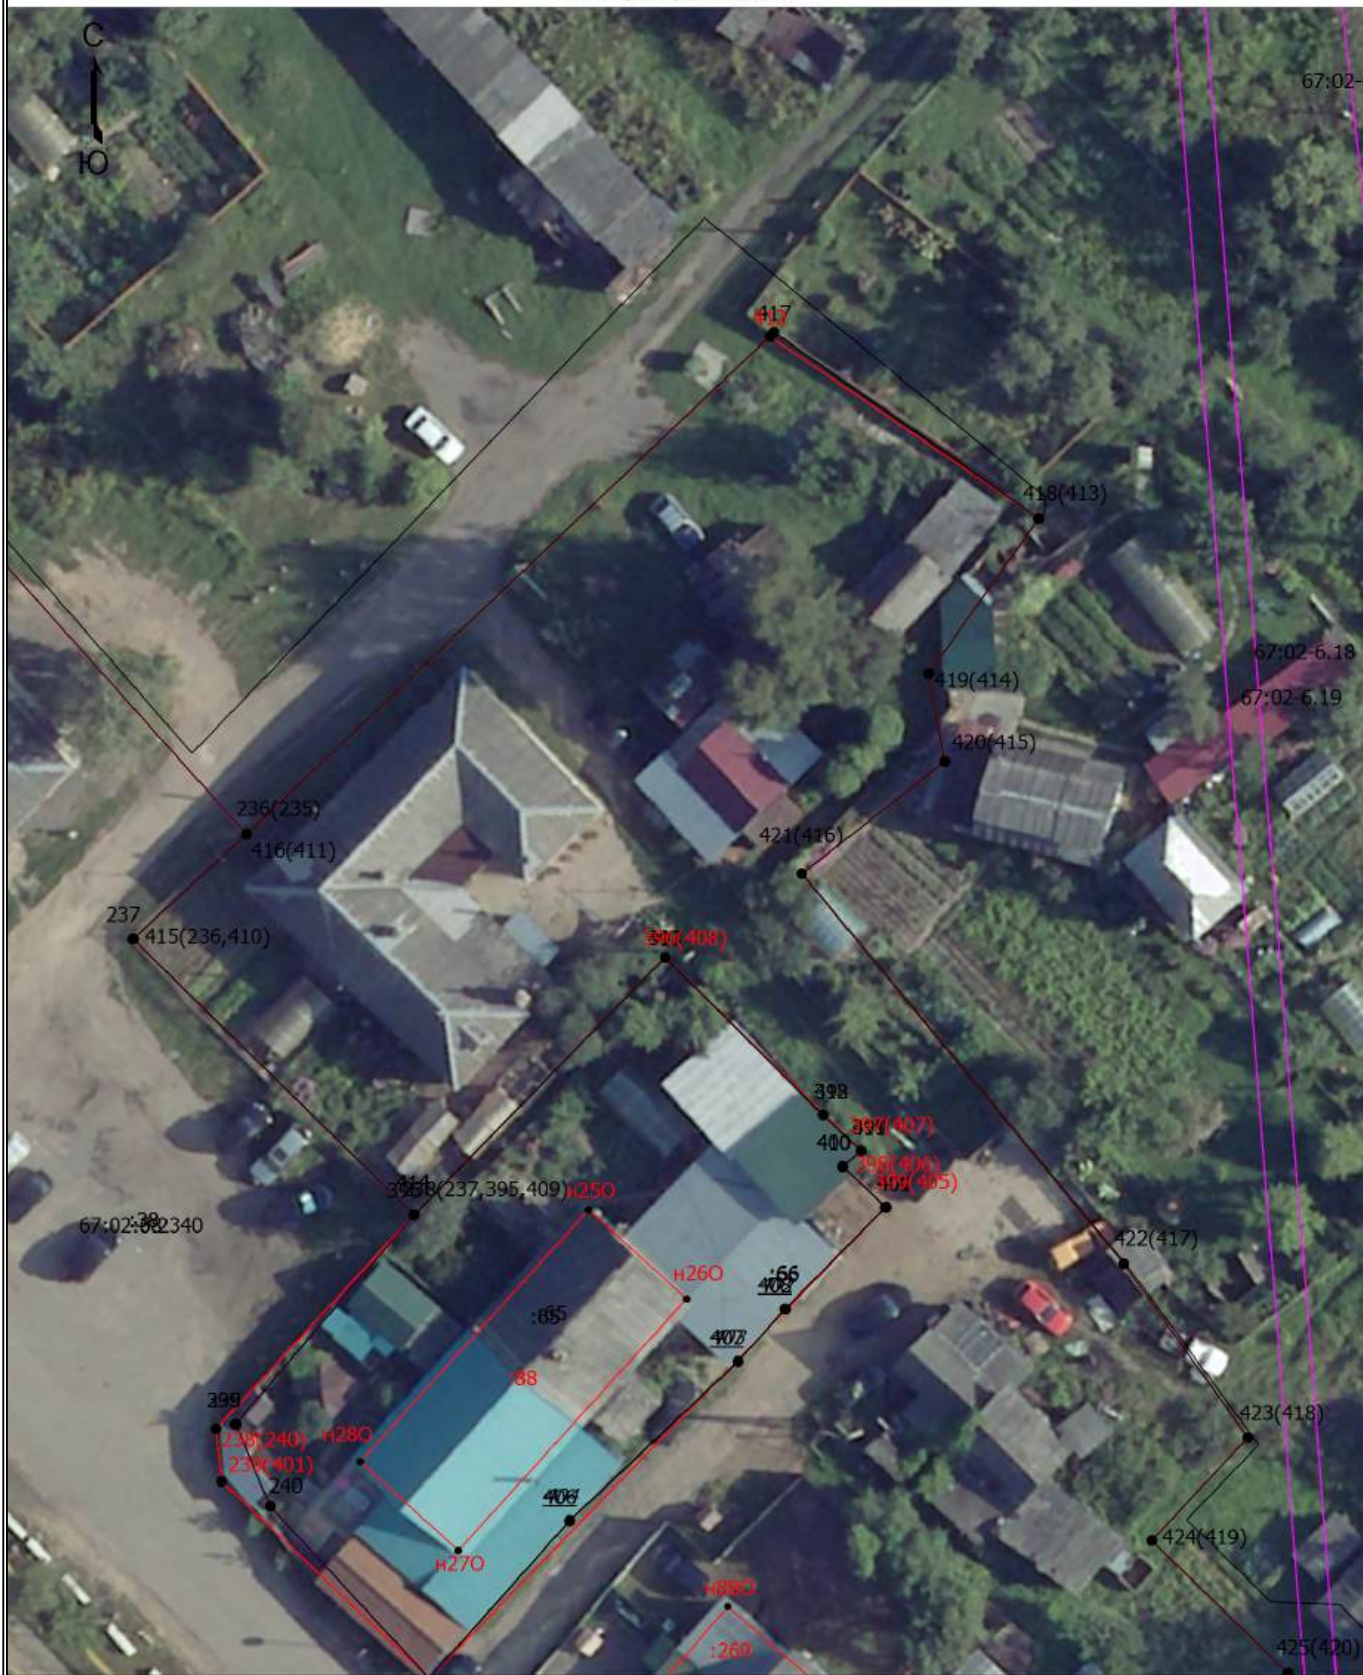

Масштаб 1:500

Условные обозначения

_____ - Часть границы, местоположение которой определено при выполнении кадастровых работ

Схема границ земельных участков

- - Характерная точка границы земельного участка, сведения ЕГРН о которой соответствуют требованиям, установленным в соответствии с частью 13 статьи 22 Федерального закона от 13 июля 2015 г. N 218-ФЗ "О государственной регистрации недвижимости"
- - Характерная точка контура здания, сооружения, объекта незавершенного строительства
- - Характерная точка границы, сведения о которой позволяют однозначно определить ее положение на местности

67:02-6.2030 - Зона с особыми условиями использования территории 67:02-6.2030 — Зона санитарной охраны источников водоснабжения и водопроводов питьевого назначения

- 1 - Обозначение характерной точки, местоположение которой не изменилось или было уточнено

294 - Обозначение ликвидируемой характерной точки

n10 - Обозначение новой характерной точки

:24E - Кадастровый номер земельного участка

:24E -

:7 - Исправляемый земельный участок

:152 - Кадастровый номер здания

:110 - Исправляемое здание

:74 - Уточняемое здание

:1309/1 - Кадастровый номер части земельного участка

:275 (1) - Обозначение контура сооружения

— - Часть границы, сведения ЕГРН о которой позволяют однозначно определить ее положение на местности

— - Часть контура, образованного проекцией существующего в ЕГРН наземного конструктивного элемента здания, сооружения, объекта незавершенного строительства


— - Часть контура, образованного проекцией вновь образованного наземного конструктивного элемента здания, сооружения, объекта незавершенного строительства

□ - Пункт геодезической сети специального назначения, созданной в соответствии с законодательством Российской Федерации о геодезии и картографии

— - Граница зоны с особыми условиями

Схема границ земельных участков

Выносной лист 6

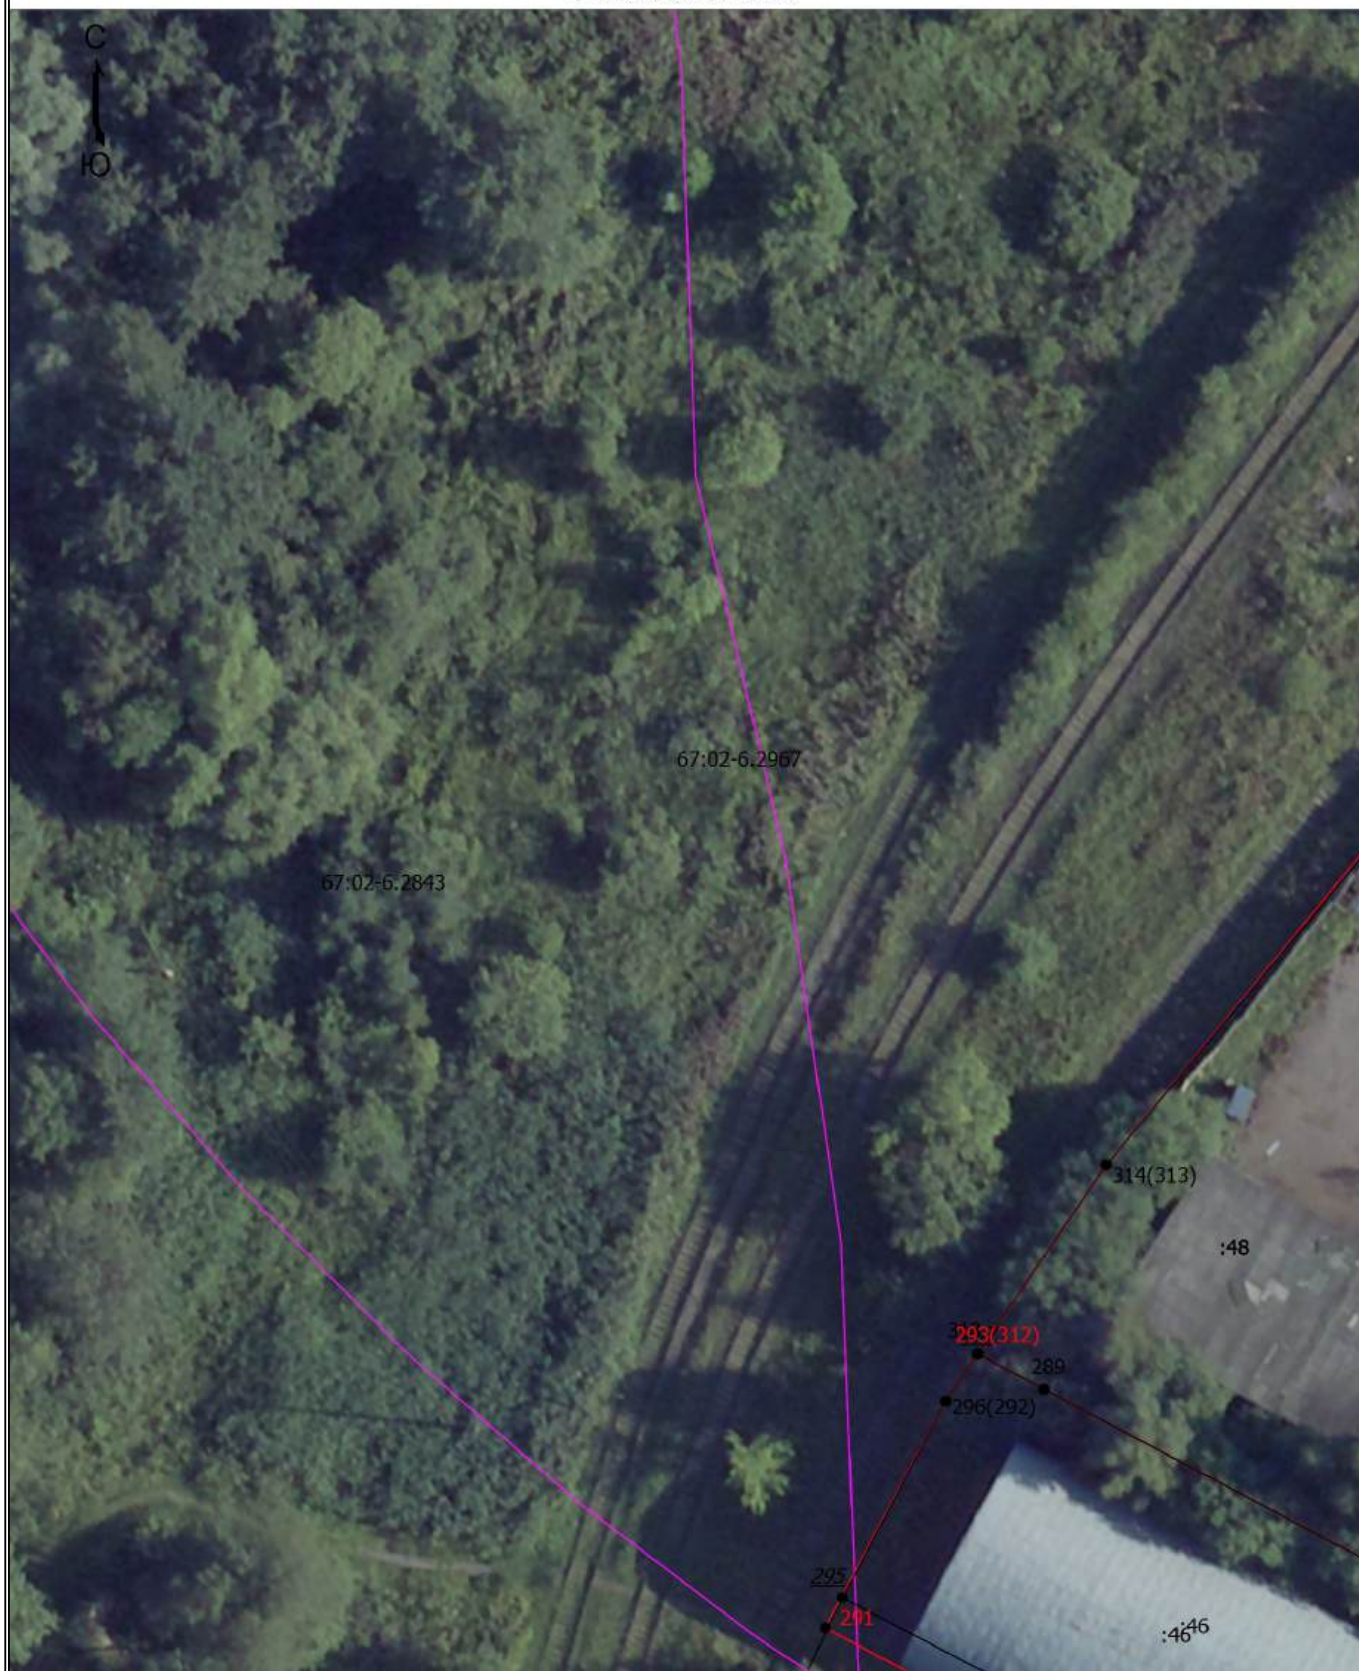

Масштаб 1:500

Условные обозначения

— - Часть границы, местоположение которой определено при выполнении кадастровых работ

Схема границ земельных участков

- - Характерная точка границы земельного участка, сведения ЕГРН о которой соответствуют требованиям, установленным в соответствии с частью 13 статьи 22 Федерального закона от 13 июля 2015 г. N 218-ФЗ "О государственной регистрации недвижимости"
- - Характерная точка контура здания, сооружения, объекта незавершенного строительства
- - Характерная точка границы, сведения о которой позволяют однозначно определить ее положение на местности

67:02-6.2030 - Зона с особыми условиями использования территории 67:02-6.2030 — Зона санитарной охраны источников водоснабжения и водопроводов питьевого назначения

- 1 - Обозначение характерной точки, местоположение которой не изменилось или было уточнено

294 - Обозначение ликвидируемой характерной точки

n10 - Обозначение новой характерной точки

:24E - Кадастровый номер земельного участка

:24E -

:7 - Исправляемый земельный участок

:152 - Кадастровый номер здания

:110 - Исправляемое здание

:74 - Уточняемое здание

:1309/1 - Кадастровый номер части земельного участка

:275 (1) - Обозначение контура сооружения

— - Часть границы, сведения ЕГРН о которой позволяют однозначно определить ее положение на местности

— - Часть контура, образованного проекцией существующего в ЕГРН наземного конструктивного элемента здания, сооружения, объекта незавершенного строительства

— - Часть контура, образованного проекцией вновь образованного наземного конструктивного элемента здания, сооружения, объекта незавершенного строительства

□ - Пункт геодезической сети специального назначения, созданной в соответствии с законодательством Российской Федерации о геодезии и картографии

— - Граница зоны с особыми условиями

Схема границ земельных участков

Выносной лист 7



Масштаб 1:500

Условные обозначения

_____ - Часть границы, местоположение которой определено при выполнении кадастровых работ

Схема границ земельных участков

- - Характерная точка границы земельного участка, сведения ЕГРН о которой соответствуют требованиям, установленным в соответствии с частью 13 статьи 22 Федерального закона от 13 июля 2015 г. N 218-ФЗ "О государственной регистрации недвижимости"
- - Характерная точка контура здания, сооружения, объекта незавершенного строительства
- - Характерная точка границы, сведения о которой позволяют однозначно определить ее положение на местности

67:02-6.2030

- Зона с особыми условиями использования территории 67:02-6.2030 — Зона санитарной охраны источников водоснабжения и водопроводов питьевого назначения

- 1 - Обозначение характерной точки, местоположение которой не изменилось или было уточнено

294

- Обозначение ликвидируемой характерной точки

n10

- Обозначение новой характерной точки

:24E

- Кадастровый номер земельного участка

:24E

-

:7

- Исправляемый земельный участок

:152

- Кадастровый номер здания

:110

- Исправляемое здание

:74

- Уточняемое здание

:1309/1

- Кадастровый номер части земельного участка

:275 (1)

- Обозначение контура сооружения

- Часть границы, сведения ЕГРН о которой позволяют однозначно определить ее положение на местности

- Часть контура, образованного проекцией существующего в ЕГРН наземного конструктивного элемента здания, сооружения, объекта незавершенного строительства

- Часть контура, образованного проекцией вновь образованного наземного конструктивного элемента здания, сооружения, объекта незавершенного строительства

□

- Пункт геодезической сети специального назначения, созданной в соответствии с законодательством Российской Федерации о геодезии и картографии

- Граница зоны с особыми условиями

Схема границ земельных участков

Выносной лист 8



Масштаб 1:500

Условные обозначения

— - Часть границы, местоположение которой определено при выполнении кадастровых работ

Схема границ земельных участков

- - Характерная точка границы земельного участка, сведения ЕГРН о которой соответствуют требованиям, установленным в соответствии с частью 13 статьи 22 Федерального закона от 13 июля 2015 г. N 218-ФЗ "О государственной регистрации недвижимости"
- - Характерная точка контура здания, сооружения, объекта незавершенного строительства
- - Характерная точка границы, сведения о которой позволяют однозначно определить ее положение на местности

67:02-6.2030 - Зона с особыми условиями использования территории 67:02-6.2030 — Зона санитарной охраны источников водоснабжения и водопроводов питьевого назначения

- 1 - Обозначение характерной точки, местоположение которой не изменилось или было уточнено

294 - Обозначение ликвидируемой характерной точки

n10 - Обозначение новой характерной точки

:24E - Кадастровый номер земельного участка

:24E -

:7 - Исправляемый земельный участок

:152 - Кадастровый номер здания

:110 - Исправляемое здание

:74 - Уточняемое здание

:1309/1 - Кадастровый номер части земельного участка

:275 (1) - Обозначение контура сооружения

— - Часть границы, сведения ЕГРН о которой позволяют однозначно определить ее положение на местности

— - Часть контура, образованного проекцией существующего в ЕГРН наземного конструктивного элемента здания, сооружения, объекта незавершенного строительства

— - Часть контура, образованного проекцией вновь образованного наземного конструктивного элемента здания, сооружения, объекта незавершенного строительства

□ - Пункт геодезической сети специального назначения, созданной в соответствии с законодательством Российской Федерации о геодезии и картографии

— - Граница зоны с особыми условиями

Схема границ земельных участков

Выносной лист 9



Масштаб 1:500

Условные обозначения

— - Часть границы, местоположение которой определено при выполнении кадастровых работ

Схема границ земельных участков

- - Характерная точка границы земельного участка, сведения ЕГРН о которой соответствуют требованиям, установленным в соответствии с частью 13 статьи 22 Федерального закона от 13 июля 2015 г. N 218-ФЗ "О государственной регистрации недвижимости"
- - Характерная точка контура здания, сооружения, объекта незавершенного строительства
- - Характерная точка границы, сведения о которой позволяют однозначно определить ее положение на местности
- 67:02-6.2030 - Зона с особыми условиями использования территории 67:02-6.2030 — Зона санитарной охраны источников водоснабжения и водопроводов питьевого назначения
- 1 - Обозначение характерной точки, местоположение которой не изменилось или было уточнено
- 294 - Обозначение ликвидируемой характерной точки
- n10 - Обозначение новой характерной точки
- :24E - Кадастровый номер земельного участка
- :24E -
- :7 - Исправляемый земельный участок
- :152 - Кадастровый номер здания
- :110 - Исправляемое здание
- :74 - Уточняемое здание
- :1309/1 - Кадастровый номер части земельного участка
- :275 (1) - Обозначение контура сооружения
- - Часть границы, сведения ЕГРН о которой позволяют однозначно определить ее положение на местности
- - Часть контура, образованного проекцией существующего в ЕГРН наземного конструктивного элемента здания, сооружения, объекта незавершенного строительства
- - Часть контура, образованного проекцией вновь образованного наземного конструктивного элемента здания, сооружения, объекта незавершенного строительства
- - Пункт геодезической сети специального назначения, созданной в соответствии с законодательством Российской Федерации о геодезии и картографии
- - Граница зоны с особыми условиями

Схема границ земельных участков

Выносной лист 10



Масштаб 1:500

Условные обозначения

— - Часть границы, местоположение которой определено при выполнении кадастровых работ

Схема границ земельных участков

- - Характерная точка границы земельного участка, сведения ЕГРН о которой соответствуют требованиям, установленным в соответствии с частью 13 статьи 22 Федерального закона от 13 июля 2015 г. N 218-ФЗ "О государственной регистрации недвижимости"
- - Характерная точка контура здания, сооружения, объекта незавершенного строительства
- - Характерная точка границы, сведения о которой позволяют однозначно определить ее положение на местности
- 67:02-6.2030 - Зона с особыми условиями использования территории 67:02-6.2030 — Зона санитарной охраны источников водоснабжения и водопроводов питьевого назначения
- 1 - Обозначение характерной точки, местоположение которой не изменилось или было уточнено
- 294 - Обозначение ликвидируемой характерной точки
- n10 - Обозначение новой характерной точки
- :24E - Кадастровый номер земельного участка
- :24E -
- :7 - Исправляемый земельный участок
- :152 - Кадастровый номер здания
- :110 - Исправляемое здание
- :74 - Уточняемое здание
- :1309/1 - Кадастровый номер части земельного участка
- :275 (1) - Обозначение контура сооружения
- - Часть границы, сведения ЕГРН о которой позволяют однозначно определить ее положение на местности
- - Часть контура, образованного проекцией существующего в ЕГРН наземного конструктивного элемента здания, сооружения, объекта незавершенного строительства
- - Часть контура, образованного проекцией вновь образованного наземного конструктивного элемента здания, сооружения, объекта незавершенного строительства
- - Пункт геодезической сети специального назначения, созданной в соответствии с законодательством Российской Федерации о геодезии и картографии
- - Граница зоны с особыми условиями

Схема границ земельных участков

Выносной лист 11



Масштаб 1:500

Условные обозначения


— - Часть границы, местоположение которой определено при выполнении кадастровых работ

Схема границ земельных участков

- - Характерная точка границы земельного участка, сведения ЕГРН о которой соответствуют требованиям, установленным в соответствии с частью 13 статьи 22 Федерального закона от 13 июля 2015 г. N 218-ФЗ "О государственной регистрации недвижимости"
- - Характерная точка контура здания, сооружения, объекта незавершенного строительства
- - Характерная точка границы, сведения о которой позволяют однозначно определить ее положение на местности
- 67:02-6.2030 - Зона с особыми условиями использования территории 67:02-6.2030 — Зона санитарной охраны источников водоснабжения и водопроводов питьевого назначения
- 1 - Обозначение характерной точки, местоположение которой не изменилось или было уточнено
- 294 - Обозначение ликвидируемой характерной точки
- n10 - Обозначение новой характерной точки
- :24E - Кадастровый номер земельного участка
- :24E -
- :7 - Исправляемый земельный участок
- :152 - Кадастровый номер здания
- :110 - Исправляемое здание
- :74 - Уточняемое здание
- :1309/1 - Кадастровый номер части земельного участка
- :275 (1) - Обозначение контура сооружения
- - Часть границы, сведения ЕГРН о которой позволяют однозначно определить ее положение на местности
- - Часть контура, образованного проекцией существующего в ЕГРН наземного конструктивного элемента здания, сооружения, объекта незавершенного строительства
- - Часть контура, образованного проекцией вновь образованного наземного конструктивного элемента здания, сооружения, объекта незавершенного строительства
- - Пункт геодезической сети специального назначения, созданной в соответствии с законодательством Российской Федерации о геодезии и картографии
- - Граница зоны с особыми условиями

Схема границ земельных участков

Выносной лист 12

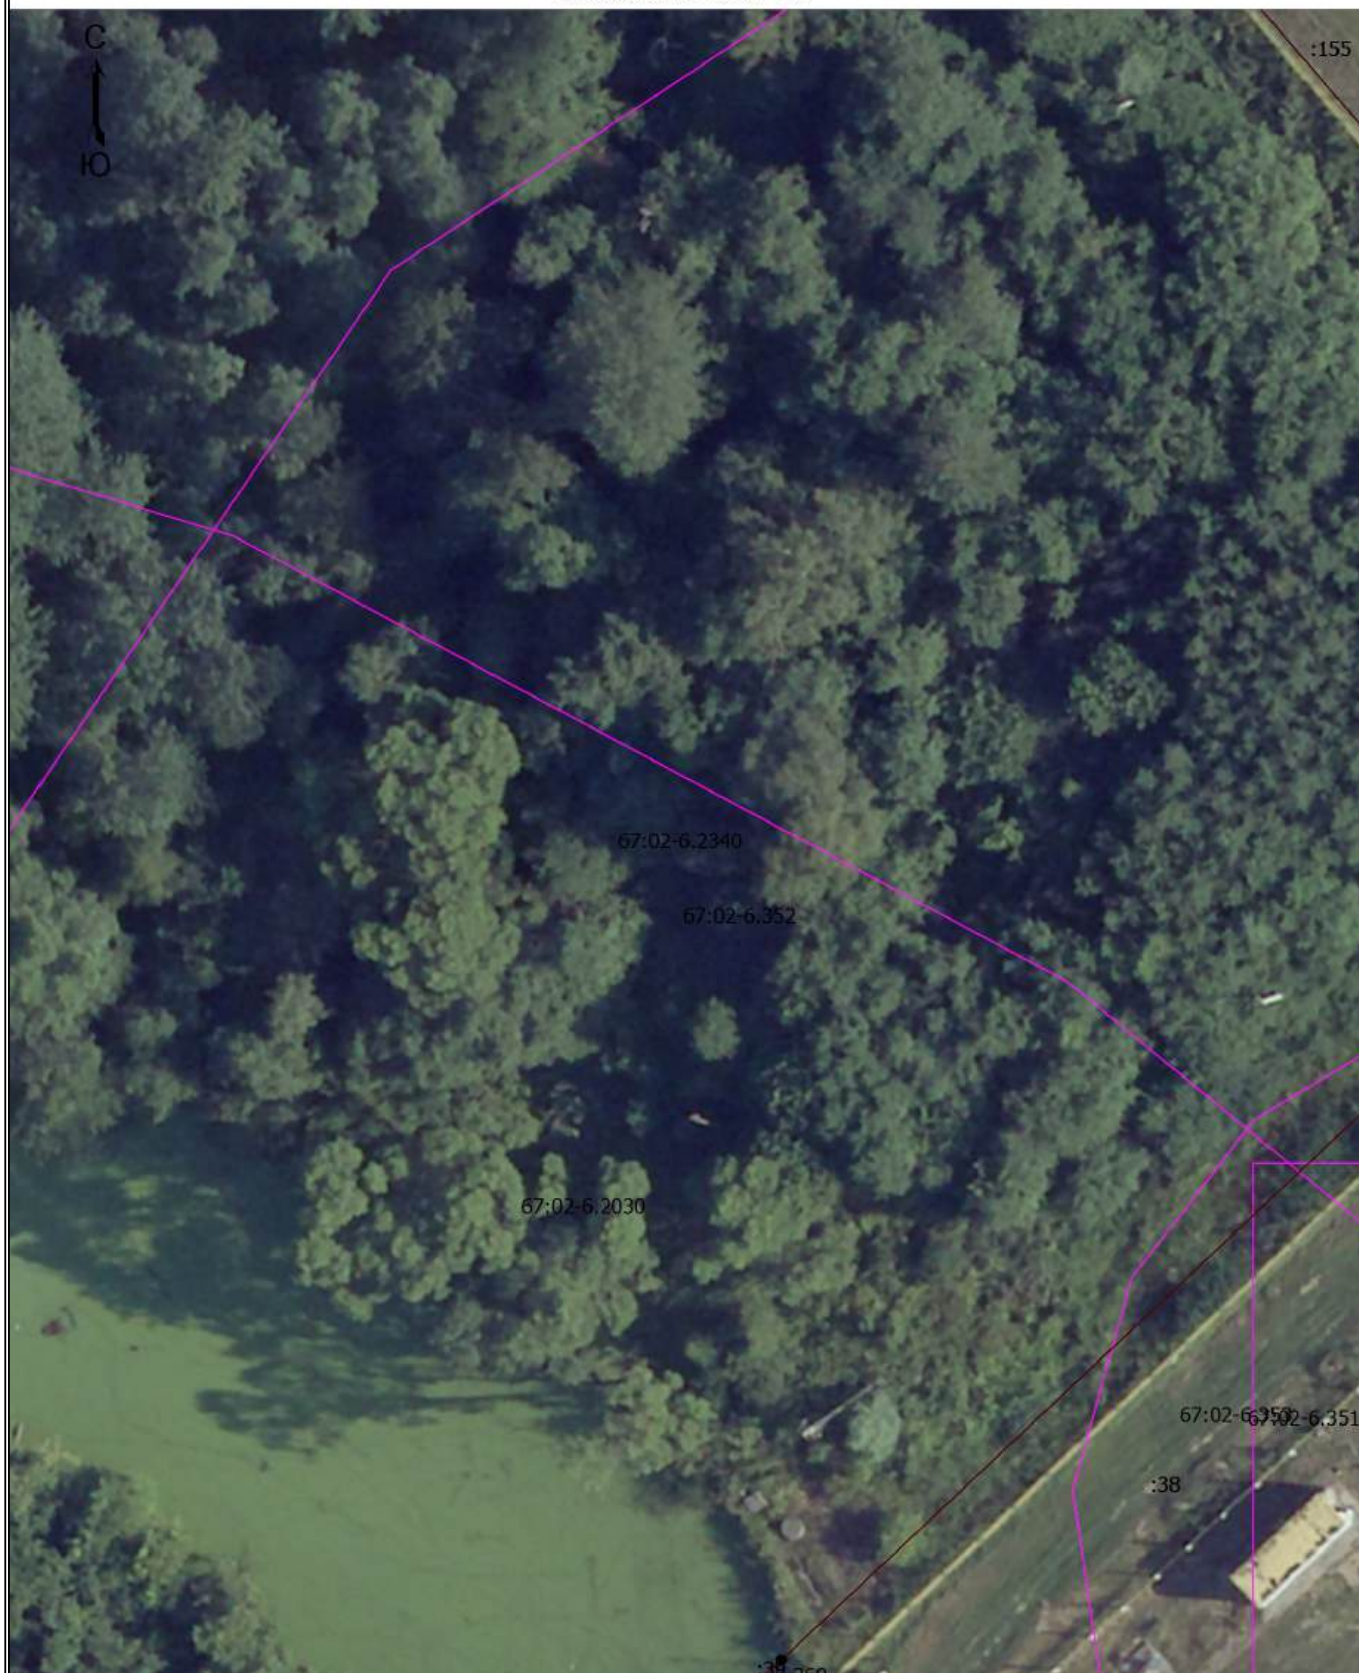

Условные обозначения


— - Часть границы, местоположение которой определено при выполнении кадастровых работ

Схема границ земельных участков

- - Характерная точка границы земельного участка, сведения ЕГРН о которой соответствуют требованиям, установленным в соответствии с частью 13 статьи 22 Федерального закона от 13 июля 2015 г. N 218-ФЗ "О государственной регистрации недвижимости"
- - Характерная точка контура здания, сооружения, объекта незавершенного строительства
- - Характерная точка границы, сведения о которой позволяют однозначно определить ее положение на местности
- 67:02-6.2030 - Зона с особыми условиями использования территории 67:02-6.2030 — Зона санитарной охраны источников водоснабжения и водопроводов питьевого назначения
- 1 - Обозначение характерной точки, местоположение которой не изменилось или было уточнено
- 294 - Обозначение ликвидируемой характерной точки
- n10 - Обозначение новой характерной точки
- :24E - Кадастровый номер земельного участка
- :24E -
- :7 - Исправляемый земельный участок
- :152 - Кадастровый номер здания
- :110 - Исправляемое здание
- :74 - Уточняемое здание
- :1309/1 - Кадастровый номер части земельного участка
- :275 (1) - Обозначение контура сооружения
- - Часть границы, сведения ЕГРН о которой позволяют однозначно определить ее положение на местности
- - Часть контура, образованного проекцией существующего в ЕГРН наземного конструктивного элемента здания, сооружения, объекта незавершенного строительства
- - Часть контура, образованного проекцией вновь образованного наземного конструктивного элемента здания, сооружения, объекта незавершенного строительства
- - Пункт геодезической сети специального назначения, созданной в соответствии с законодательством Российской Федерации о геодезии и картографии
- - Граница зоны с особыми условиями

Схема границ земельных участков

Выносной лист 13

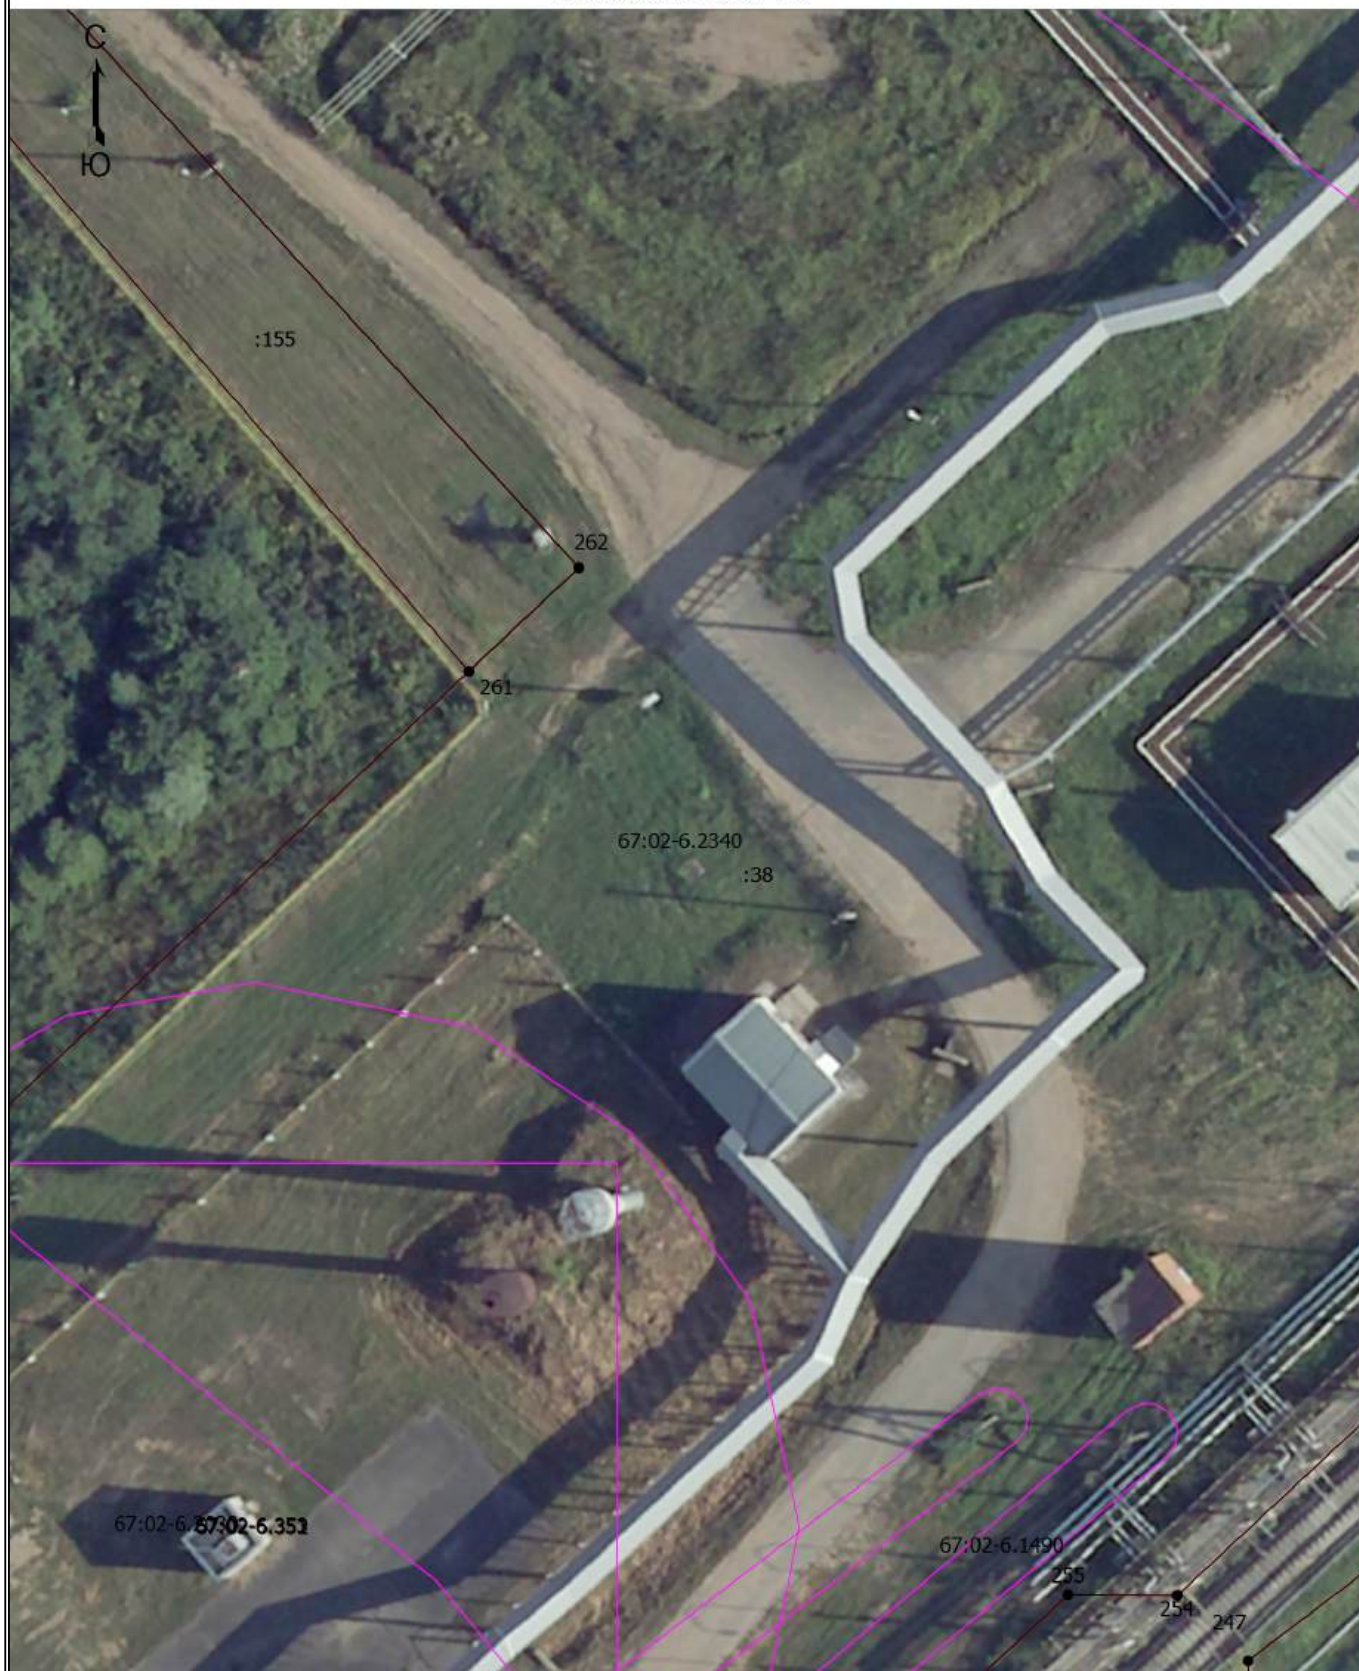

Масштаб 1:500

Условные обозначения

— - Часть границы, местоположение которой определено при выполнении кадастровых работ

Схема границ земельных участков

- - Характерная точка границы земельного участка, сведения ЕГРН о которой соответствуют требованиям, установленным в соответствии с частью 13 статьи 22 Федерального закона от 13 июля 2015 г. N 218-ФЗ "О государственной регистрации недвижимости"
- - Характерная точка контура здания, сооружения, объекта незавершенного строительства
- - Характерная точка границы, сведения о которой позволяют однозначно определить ее положение на местности

67:02-6.2030 - Зона с особыми условиями использования территории 67:02-6.2030 — Зона санитарной охраны источников водоснабжения и водопроводов питьевого назначения

- 1 - Обозначение характерной точки, местоположение которой не изменилось или было уточнено

294 - Обозначение ликвидируемой характерной точки

n10 - Обозначение новой характерной точки

:24E - Кадастровый номер земельного участка

:24E -

:7 - Исправляемый земельный участок

:152 - Кадастровый номер здания

:110 - Исправляемое здание

:74 - Уточняемое здание

:1309/1 - Кадастровый номер части земельного участка

:275 (1) - Обозначение контура сооружения

— - Часть границы, сведения ЕГРН о которой позволяют однозначно определить ее положение на местности

— - Часть контура, образованного проекцией существующего в ЕГРН наземного конструктивного элемента здания, сооружения, объекта незавершенного строительства

— - Часть контура, образованного проекцией вновь образованного наземного конструктивного элемента здания, сооружения, объекта незавершенного строительства

□ - Пункт геодезической сети специального назначения, созданной в соответствии с законодательством Российской Федерации о геодезии и картографии

— - Граница зоны с особыми условиями

Схема границ земельных участков

Выносной лист 14



Масштаб 1:500

Условные обозначения

— - Часть границы, местоположение которой определено при выполнении кадастровых работ

Схема границ земельных участков

- - Характерная точка границы земельного участка, сведения ЕГРН о которой соответствуют требованиям, установленным в соответствии с частью 13 статьи 22 Федерального закона от 13 июля 2015 г. N 218-ФЗ "О государственной регистрации недвижимости"
- - Характерная точка контура здания, сооружения, объекта незавершенного строительства
- - Характерная точка границы, сведения о которой позволяют однозначно определить ее положение на местности

67:02-6.2030 - Зона с особыми условиями использования территории 67:02-6.2030 — Зона санитарной охраны источников водоснабжения и водопроводов питьевого назначения

- 1 - Обозначение характерной точки, местоположение которой не изменилось или было уточнено

294 - Обозначение ликвидируемой характерной точки

n10 - Обозначение новой характерной точки

:24E - Кадастровый номер земельного участка

:24E -

:7 - Исправляемый земельный участок

:152 - Кадастровый номер здания

:110 - Исправляемое здание

:74 - Уточняемое здание

:1309/1 - Кадастровый номер части земельного участка

:275 (1) - Обозначение контура сооружения

— - Часть границы, сведения ЕГРН о которой позволяют однозначно определить ее положение на местности

— - Часть контура, образованного проекцией существующего в ЕГРН наземного конструктивного элемента здания, сооружения, объекта незавершенного строительства


— - Часть контура, образованного проекцией вновь образованного наземного конструктивного элемента здания, сооружения, объекта незавершенного строительства

□ - Пункт геодезической сети специального назначения, созданной в соответствии с законодательством Российской Федерации о геодезии и картографии

— - Граница зоны с особыми условиями

Схема границ земельных участков

Выносной лист 15

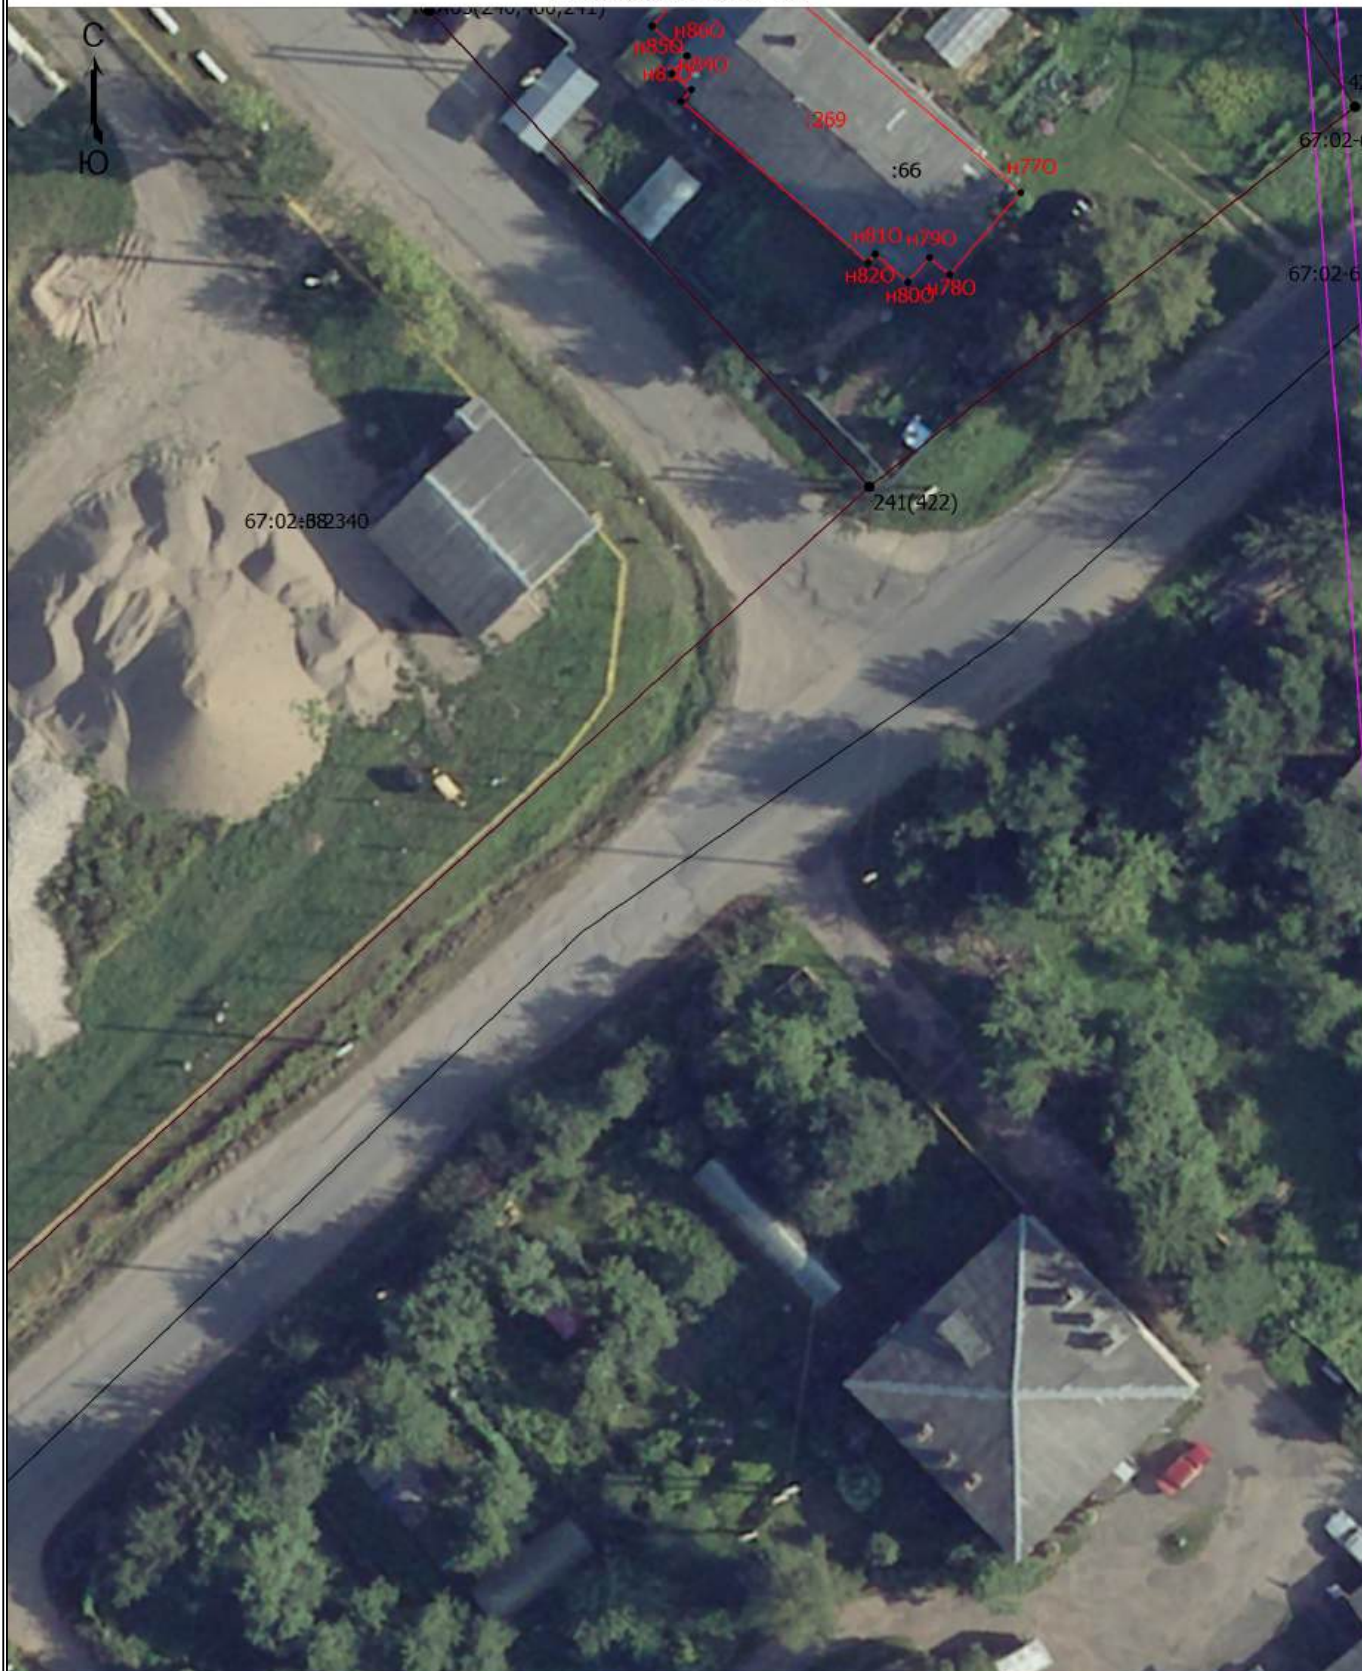

Масштаб 1:500

Условные обозначения

Условные обозначения

———— - Часть границы, местоположение которой определено при выполнении кадастровых работ

Схема границ земельных участков

- - Характерная точка границы земельного участка, сведения ЕГРН о которой соответствуют требованиям, установленным в соответствии с частью 13 статьи 22 Федерального закона от 13 июля 2015 г. N 218-ФЗ "О государственной регистрации недвижимости"
 - - Характерная точка контура здания, сооружения, объекта незавершенного строительства
 - - Характерная точка границы, сведения о которой позволяют однозначно определить ее положение на местности
- 67:02-6.2030 - Зона с особыми условиями использования территории 67:02-6.2030 — Зона санитарной охраны источников водоснабжения и водопроводов питьевого назначения
- 1 - Обозначение характерной точки, местоположение которой не изменилось или было уточнено
- 294 - Обозначение ликвидируемой характерной точки
- n10 - Обозначение новой характерной точки
- :24E - Кадастровый номер земельного участка
- :24E -
- :7 - Исправляемый земельный участок
- :152 - Кадастровый номер здания
- :110 - Исправляемое здание
- :74 - Уточняемое здание
- :1309/1 - Кадастровый номер части земельного участка
- :275 (1) - Обозначение контура сооружения
-
- Часть границы, сведения ЕГРН о которой позволяют однозначно определить ее положение на местности
-
- Часть контура, образованного проекцией существующего в ЕГРН наземного конструктивного элемента здания, сооружения, объекта незавершенного строительства
-
- Часть контура, образованного проекцией вновь образованного наземного конструктивного элемента здания, сооружения, объекта незавершенного строительства
- - Пункт геодезической сети специального назначения, созданной в соответствии с законодательством Российской Федерации о геодезии и картографии
-
- Граница зоны с особыми условиями

Схема границ земельных участков

Выносной лист 16



Масштаб 1:500

Условные обозначения

— - Часть границы, местоположение которой определено при выполнении кадастровых работ

Схема границ земельных участков

- - Характерная точка границы земельного участка, сведения ЕГРН о которой соответствуют требованиям, установленным в соответствии с частью 13 статьи 22 Федерального закона от 13 июля 2015 г. N 218-ФЗ "О государственной регистрации недвижимости"
 - - Характерная точка контура здания, сооружения, объекта незавершенного строительства
 - - Характерная точка границы, сведения о которой позволяют однозначно определить ее положение на местности
- 67:02-6.2030 - Зона с особыми условиями использования территории 67:02-6.2030 — Зона санитарной охраны источников водоснабжения и водопроводов питьевого назначения
- 1 - Обозначение характерной точки, местоположение которой не изменилось или было уточнено
- 294 - Обозначение ликвидируемой характерной точки
- n10 - Обозначение новой характерной точки
- :24E - Кадастровый номер земельного участка
- :24E -
- :7 - Исправляемый земельный участок
- :152 - Кадастровый номер здания
- :110 - Исправляемое здание
- :74 - Уточняемое здание
- :1309/1 - Кадастровый номер части земельного участка
- :275 (1) - Обозначение контура сооружения
-
- Часть границы, сведения ЕГРН о которой позволяют однозначно определить ее положение на местности
-
- Часть контура, образованного проекцией существующего в ЕГРН наземного конструктивного элемента здания, сооружения, объекта незавершенного строительства
-
- Часть контура, образованного проекцией вновь образованного наземного конструктивного элемента здания, сооружения, объекта незавершенного строительства
- - Пункт геодезической сети специального назначения, созданной в соответствии с законодательством Российской Федерации о геодезии и картографии
-
- Граница зоны с особыми условиями

Схема границ земельных участков

Выносной лист 17



Масштаб 1:500

Условные обозначения

_____ - Часть границы, местоположение которой определено при выполнении кадастровых работ

Схема границ земельных участков

- - Характерная точка границы земельного участка, сведения ЕГРН о которой соответствуют требованиям, установленным в соответствии с частью 13 статьи 22 Федерального закона от 13 июля 2015 г. N 218-ФЗ "О государственной регистрации недвижимости"
 - - Характерная точка контура здания, сооружения, объекта незавершенного строительства
 - - Характерная точка границы, сведения о которой позволяют однозначно определить ее положение на местности
- 67:02-6.2030 - Зона с особыми условиями использования территории 67:02-6.2030 — Зона санитарной охраны источников водоснабжения и водопроводов питьевого назначения
- 1 - Обозначение характерной точки, местоположение которой не изменилось или было уточнено
- 294 - Обозначение ликвидируемой характерной точки
- n10 - Обозначение новой характерной точки
- :24E - Кадастровый номер земельного участка
- :24E -
- :7 - Исправляемый земельный участок
- :152 - Кадастровый номер здания
- :110 - Исправляемое здание
- :74 - Уточняемое здание
- :1309/1 - Кадастровый номер части земельного участка
- :275 (1) - Обозначение контура сооружения
-
- Часть границы, сведения ЕГРН о которой позволяют однозначно определить ее положение на местности
-
- Часть контура, образованного проекцией существующего в ЕГРН наземного конструктивного элемента здания, сооружения, объекта незавершенного строительства
-
- Часть контура, образованного проекцией вновь образованного наземного конструктивного элемента здания, сооружения, объекта незавершенного строительства
- - Пункт геодезической сети специального назначения, созданной в соответствии с законодательством Российской Федерации о геодезии и картографии
-
- Граница зоны с особыми условиями

Схема границ земельных участков

Выносной лист 18



Масштаб 1:500

Условные обозначения

— - Часть границы, местоположение которой определено при выполнении кадастровых работ

Схема границ земельных участков

- - Характерная точка границы земельного участка, сведения ЕГРН о которой соответствуют требованиям, установленным в соответствии с частью 13 статьи 22 Федерального закона от 13 июля 2015 г. N 218-ФЗ "О государственной регистрации недвижимости"
 - - Характерная точка контура здания, сооружения, объекта незавершенного строительства
 - - Характерная точка границы, сведения о которой позволяют однозначно определить ее положение на местности
- 67:02-6.2030 - Зона с особыми условиями использования территории 67:02-6.2030 — Зона санитарной охраны источников водоснабжения и водопроводов питьевого назначения
- 1 - Обозначение характерной точки, местоположение которой не изменилось или было уточнено
- 294 - Обозначение ликвидируемой характерной точки
- n10 - Обозначение новой характерной точки
- :24E - Кадастровый номер земельного участка
- :24E -
- :7 - Исправляемый земельный участок
- :152 - Кадастровый номер здания
- :110 - Исправляемое здание
- :74 - Уточняемое здание
- :1309/1 - Кадастровый номер части земельного участка
- :275 (1) - Обозначение контура сооружения
-
- Часть границы, сведения ЕГРН о которой позволяют однозначно определить ее положение на местности
-
- Часть контура, образованного проекцией существующего в ЕГРН наземного конструктивного элемента здания, сооружения, объекта незавершенного строительства
-
- Часть контура, образованного проекцией вновь образованного наземного конструктивного элемента здания, сооружения, объекта незавершенного строительства
- - Пункт геодезической сети специального назначения, созданной в соответствии с законодательством Российской Федерации о геодезии и картографии
-
- Граница зоны с особыми условиями

Схема границ земельных участков

Выносной лист 19



Масштаб 1:500

Условные обозначения

— - Часть границы, местоположение которой определено при выполнении кадастровых работ

Схема границ земельных участков

- - Характерная точка границы земельного участка, сведения ЕГРН о которой соответствуют требованиям, установленным в соответствии с частью 13 статьи 22 Федерального закона от 13 июля 2015 г. N 218-ФЗ "О государственной регистрации недвижимости"
 - - Характерная точка контура здания, сооружения, объекта незавершенного строительства
 - - Характерная точка границы, сведения о которой позволяют однозначно определить ее положение на местности
- 67:02-6.2030 - Зона с особыми условиями использования территории 67:02-6.2030 — Зона санитарной охраны источников водоснабжения и водопроводов питьевого назначения
- 1 - Обозначение характерной точки, местоположение которой не изменилось или было уточнено
- 294 - Обозначение ликвидируемой характерной точки
- n10 - Обозначение новой характерной точки
- :24E - Кадастровый номер земельного участка
- :24E -
- :7 - Исправляемый земельный участок
- :152 - Кадастровый номер здания
- :110 - Исправляемое здание
- :74 - Уточняемое здание
- :1309/1 - Кадастровый номер части земельного участка
- :275 (1) - Обозначение контура сооружения
-
- Часть границы, сведения ЕГРН о которой позволяют однозначно определить ее положение на местности
-
- Часть контура, образованного проекцией существующего в ЕГРН наземного конструктивного элемента здания, сооружения, объекта незавершенного строительства
-
- Часть контура, образованного проекцией вновь образованного наземного конструктивного элемента здания, сооружения, объекта незавершенного строительства
- - Пункт геодезической сети специального назначения, созданной в соответствии с законодательством Российской Федерации о геодезии и картографии
-
- Граница зоны с особыми условиями

Схема границ земельных участков

Выносной лист 20



Масштаб 1:500

Условные обозначения


— - Часть границы, местоположение которой определено при выполнении кадастровых работ

Схема границ земельных участков

- - Характерная точка границы земельного участка, сведения ЕГРН о которой соответствуют требованиям, установленным в соответствии с частью 13 статьи 22 Федерального закона от 13 июля 2015 г. N 218-ФЗ "О государственной регистрации недвижимости"
 - - Характерная точка контура здания, сооружения, объекта незавершенного строительства
 - - Характерная точка границы, сведения о которой позволяют однозначно определить ее положение на местности
- 67:02-6.2030 - Зона с особыми условиями использования территории 67:02-6.2030 — Зона санитарной охраны источников водоснабжения и водопроводов питьевого назначения
- 1 - Обозначение характерной точки, местоположение которой не изменилось или было уточнено
- 294 - Обозначение ликвидируемой характерной точки
- n10 - Обозначение новой характерной точки
- :24E - Кадастровый номер земельного участка
- :24E -
- :7 - Исправляемый земельный участок
- :152 - Кадастровый номер здания
- :110 - Исправляемое здание
- :74 - Уточняемое здание
- :1309/1 - Кадастровый номер части земельного участка
- :275 (1) - Обозначение контура сооружения
-
- Часть границы, сведения ЕГРН о которой позволяют однозначно определить ее положение на местности
-
- Часть контура, образованного проекцией существующего в ЕГРН наземного конструктивного элемента здания, сооружения, объекта незавершенного строительства
-
- Часть контура, образованного проекцией вновь образованного наземного конструктивного элемента здания, сооружения, объекта незавершенного строительства
- - Пункт геодезической сети специального назначения, созданной в соответствии с законодательством Российской Федерации о геодезии и картографии
-
- Граница зоны с особыми условиями

Схема границ земельных участков

Выносной лист 21

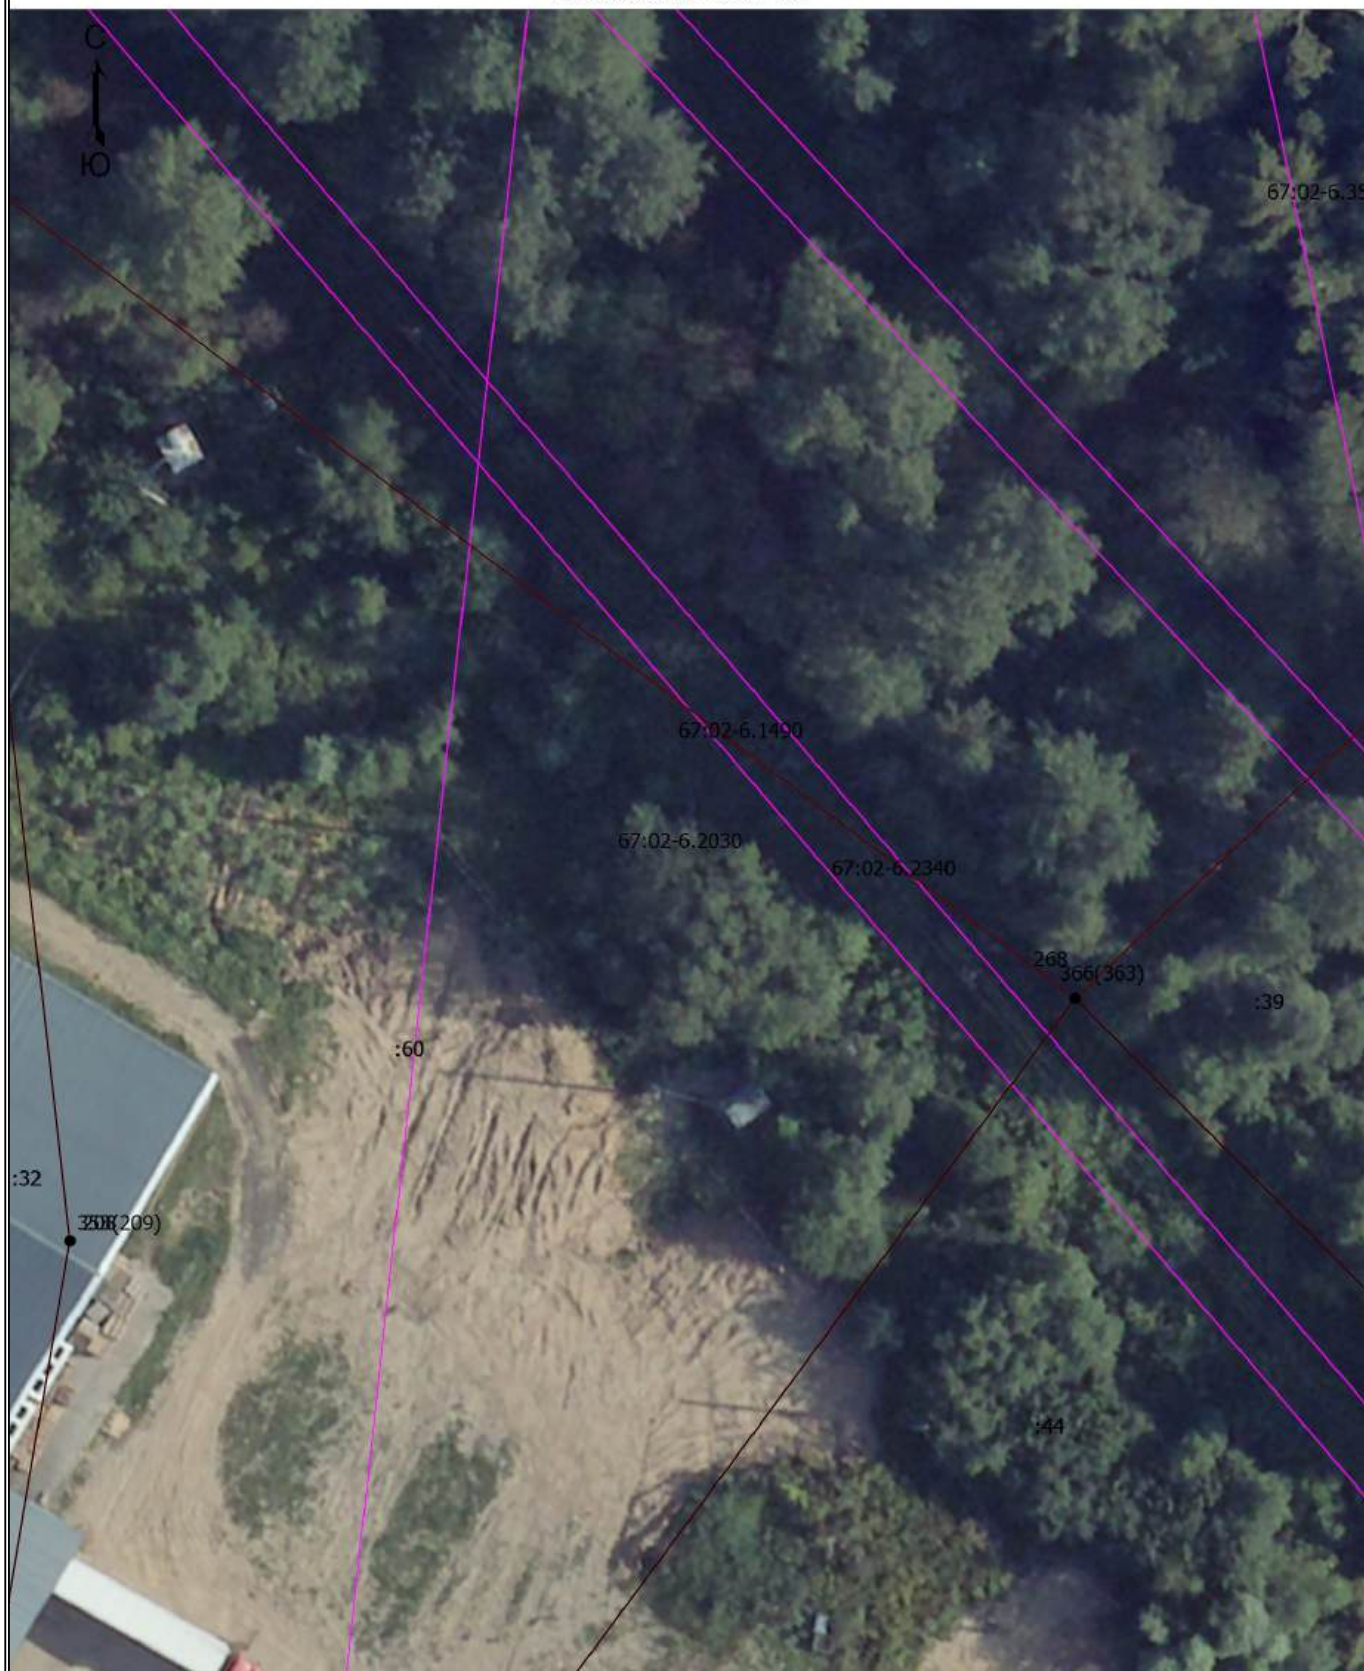

Масштаб 1:500

Условные обозначения

-  - Часть границы, местоположение которой определено при выполнении кадастровых работ

Схема границ земельных участков

- - Характерная точка границы земельного участка, сведения ЕГРН о которой соответствуют требованиям, установленным в соответствии с частью 13 статьи 22 Федерального закона от 13 июля 2015 г. N 218-ФЗ "О государственной регистрации недвижимости"
 - - Характерная точка контура здания, сооружения, объекта незавершенного строительства
 - - Характерная точка границы, сведения о которой позволяют однозначно определить ее положение на местности
- 67:02-6.2030 - Зона с особыми условиями использования территории 67:02-6.2030 — Зона санитарной охраны источников водоснабжения и водопроводов питьевого назначения
- 1 - Обозначение характерной точки, местоположение которой не изменилось или было уточнено
- 294 - Обозначение ликвидируемой характерной точки
- n10 - Обозначение новой характерной точки
- :24E - Кадастровый номер земельного участка
- :24E -
- :7 - Исправляемый земельный участок
- :152 - Кадастровый номер здания
- :110 - Исправляемое здание
- :74 - Уточняемое здание
- :1309/1 - Кадастровый номер части земельного участка
- :275 (1) - Обозначение контура сооружения
-
- Часть границы, сведения ЕГРН о которой позволяют однозначно определить ее положение на местности
-
- Часть контура, образованного проекцией существующего в ЕГРН наземного конструктивного элемента здания, сооружения, объекта незавершенного строительства
-
- Часть контура, образованного проекцией вновь образованного наземного конструктивного элемента здания, сооружения, объекта незавершенного строительства
- - Пункт геодезической сети специального назначения, созданной в соответствии с законодательством Российской Федерации о геодезии и картографии
-
- Граница зоны с особыми условиями

Схема границ земельных участков

Выносной лист 22



Масштаб 1:500

Условные обозначения

— - Часть границы, местоположение которой определено при выполнении кадастровых работ

Схема границ земельных участков

- - Характерная точка границы земельного участка, сведения ЕГРН о которой соответствуют требованиям, установленным в соответствии с частью 13 статьи 22 Федерального закона от 13 июля 2015 г. N 218-ФЗ "О государственной регистрации недвижимости"
 - - Характерная точка контура здания, сооружения, объекта незавершенного строительства
 - - Характерная точка границы, сведения о которой позволяют однозначно определить ее положение на местности
- 67:02-6.2030 - Зона с особыми условиями использования территории 67:02-6.2030 — Зона санитарной охраны источников водоснабжения и водопроводов питьевого назначения
- 1 - Обозначение характерной точки, местоположение которой не изменилось или было уточнено
- 294 - Обозначение ликвидируемой характерной точки
- n10 - Обозначение новой характерной точки
- :24E - Кадастровый номер земельного участка
- :24E -
- :7 - Исправляемый земельный участок
- :152 - Кадастровый номер здания
- :110 - Исправляемое здание
- :74 - Уточняемое здание
- :1309/1 - Кадастровый номер части земельного участка
- :275 (1) - Обозначение контура сооружения
-
- Часть границы, сведения ЕГРН о которой позволяют однозначно определить ее положение на местности
-
- Часть контура, образованного проекцией существующего в ЕГРН наземного конструктивного элемента здания, сооружения, объекта незавершенного строительства
-
- Часть контура, образованного проекцией вновь образованного наземного конструктивного элемента здания, сооружения, объекта незавершенного строительства
- - Пункт геодезической сети специального назначения, созданной в соответствии с законодательством Российской Федерации о геодезии и картографии
-
- Граница зоны с особыми условиями

Схема границ земельных участков

Выносной лист 23



Масштаб 1:500

Условные обозначения

— - Часть границы, местоположение которой определено при выполнении кадастровых работ

Схема границ земельных участков

- - Характерная точка границы земельного участка, сведения ЕГРН о которой соответствуют требованиям, установленным в соответствии с частью 13 статьи 22 Федерального закона от 13 июля 2015 г. N 218-ФЗ "О государственной регистрации недвижимости"
 - - Характерная точка контура здания, сооружения, объекта незавершенного строительства
 - - Характерная точка границы, сведения о которой позволяют однозначно определить ее положение на местности
- 67:02-6.2030 - Зона с особыми условиями использования территории 67:02-6.2030 — Зона санитарной охраны источников водоснабжения и водопроводов питьевого назначения
- 1 - Обозначение характерной точки, местоположение которой не изменилось или было уточнено
- 294 - Обозначение ликвидируемой характерной точки
- n10 - Обозначение новой характерной точки
- :24E - Кадастровый номер земельного участка
- :24E -
- :7 - Исправляемый земельный участок
- :152 - Кадастровый номер здания
- :110 - Исправляемое здание
- :74 - Уточняемое здание
- :1309/1 - Кадастровый номер части земельного участка
- :275 (1) - Обозначение контура сооружения
-
- Часть границы, сведения ЕГРН о которой позволяют однозначно определить ее положение на местности
-
- Часть контура, образованного проекцией существующего в ЕГРН наземного конструктивного элемента здания, сооружения, объекта незавершенного строительства
-
- Часть контура, образованного проекцией вновь образованного наземного конструктивного элемента здания, сооружения, объекта незавершенного строительства
- - Пункт геодезической сети специального назначения, созданной в соответствии с законодательством Российской Федерации о геодезии и картографии
-
- Граница зоны с особыми условиями

Схема границ земельных участков

Выносной лист 24



Масштаб 1:500

Условные обозначения


— - Часть границы, местоположение которой определено при выполнении кадастровых работ

Схема границ земельных участков

- - Характерная точка границы земельного участка, сведения ЕГРН о которой соответствуют требованиям, установленным в соответствии с частью 13 статьи 22 Федерального закона от 13 июля 2015 г. N 218-ФЗ "О государственной регистрации недвижимости"
 - - Характерная точка контура здания, сооружения, объекта незавершенного строительства
 - - Характерная точка границы, сведения о которой позволяют однозначно определить ее положение на местности
- 67:02-6.2030 - Зона с особыми условиями использования территории 67:02-6.2030 — Зона санитарной охраны источников водоснабжения и водопроводов питьевого назначения
- 1 - Обозначение характерной точки, местоположение которой не изменилось или было уточнено
- 294 - Обозначение ликвидируемой характерной точки
- n10 - Обозначение новой характерной точки
- :24E - Кадастровый номер земельного участка
- :24E -
- :7 - Исправляемый земельный участок
- :152 - Кадастровый номер здания
- :110 - Исправляемое здание
- :74 - Уточняемое здание
- :1309/1 - Кадастровый номер части земельного участка
- :275 (1) - Обозначение контура сооружения
-
- Часть границы, сведения ЕГРН о которой позволяют однозначно определить ее положение на местности
-
- Часть контура, образованного проекцией существующего в ЕГРН наземного конструктивного элемента здания, сооружения, объекта незавершенного строительства
-
- Часть контура, образованного проекцией вновь образованного наземного конструктивного элемента здания, сооружения, объекта незавершенного строительства
- - Пункт геодезической сети специального назначения, созданной в соответствии с законодательством Российской Федерации о геодезии и картографии
-
- Граница зоны с особыми условиями

Схема границ земельных участков

Выносной лист 25

 

Масштаб 1:500

Условные обозначения


— - Часть границы, местоположение которой определено при выполнении кадастровых работ

Схема границ земельных участков

- - Характерная точка границы земельного участка, сведения ЕГРН о которой соответствуют требованиям, установленным в соответствии с частью 13 статьи 22 Федерального закона от 13 июля 2015 г. N 218-ФЗ "О государственной регистрации недвижимости"
 - - Характерная точка контура здания, сооружения, объекта незавершенного строительства
 - - Характерная точка границы, сведения о которой позволяют однозначно определить ее положение на местности
- 67:02-6.2030 - Зона с особыми условиями использования территории 67:02-6.2030 — Зона санитарной охраны источников водоснабжения и водопроводов питьевого назначения
- 1 - Обозначение характерной точки, местоположение которой не изменилось или было уточнено
- 294 - Обозначение ликвидируемой характерной точки
- n10 - Обозначение новой характерной точки
- :24E - Кадастровый номер земельного участка
- :24E -
- :7 - Исправляемый земельный участок
- :152 - Кадастровый номер здания
- :110 - Исправляемое здание
- :74 - Уточняемое здание
- :1309/1 - Кадастровый номер части земельного участка
- :275 (1) - Обозначение контура сооружения
-
- Часть границы, сведения ЕГРН о которой позволяют однозначно определить ее положение на местности
-
- Часть контура, образованного проекцией существующего в ЕГРН наземного конструктивного элемента здания, сооружения, объекта незавершенного строительства
-
- Часть контура, образованного проекцией вновь образованного наземного конструктивного элемента здания, сооружения, объекта незавершенного строительства
- - Пункт геодезической сети специального назначения, созданной в соответствии с законодательством Российской Федерации о геодезии и картографии
-
- Граница зоны с особыми условиями

Схема границ земельных участков

Выносной лист 26

 

Масштаб 1:500

Условные обозначения


— - Часть границы, местоположение которой определено при выполнении кадастровых работ

Схема границ земельных участков

- - Характерная точка границы земельного участка, сведения ЕГРН о которой соответствуют требованиям, установленным в соответствии с частью 13 статьи 22 Федерального закона от 13 июля 2015 г. N 218-ФЗ "О государственной регистрации недвижимости"
 - - Характерная точка контура здания, сооружения, объекта незавершенного строительства
 - - Характерная точка границы, сведения о которой позволяют однозначно определить ее положение на местности
- 67:02-6.2030 - Зона с особыми условиями использования территории 67:02-6.2030 — Зона санитарной охраны источников водоснабжения и водопроводов питьевого назначения
- 1 - Обозначение характерной точки, местоположение которой не изменилось или было уточнено
- 294 - Обозначение ликвидируемой характерной точки
- n10 - Обозначение новой характерной точки
- :24E - Кадастровый номер земельного участка
- :24E -
- :7 - Исправляемый земельный участок
- :152 - Кадастровый номер здания
- :110 - Исправляемое здание
- :74 - Уточняемое здание
- :1309/1 - Кадастровый номер части земельного участка
- :275 (1) - Обозначение контура сооружения
-
- Часть границы, сведения ЕГРН о которой позволяют однозначно определить ее положение на местности
-
- Часть контура, образованного проекцией существующего в ЕГРН наземного конструктивного элемента здания, сооружения, объекта незавершенного строительства
-
- Часть контура, образованного проекцией вновь образованного наземного конструктивного элемента здания, сооружения, объекта незавершенного строительства
- - Пункт геодезической сети специального назначения, созданной в соответствии с законодательством Российской Федерации о геодезии и картографии
-
- Граница зоны с особыми условиями

Схема границ земельных участков

Выносной лист 27

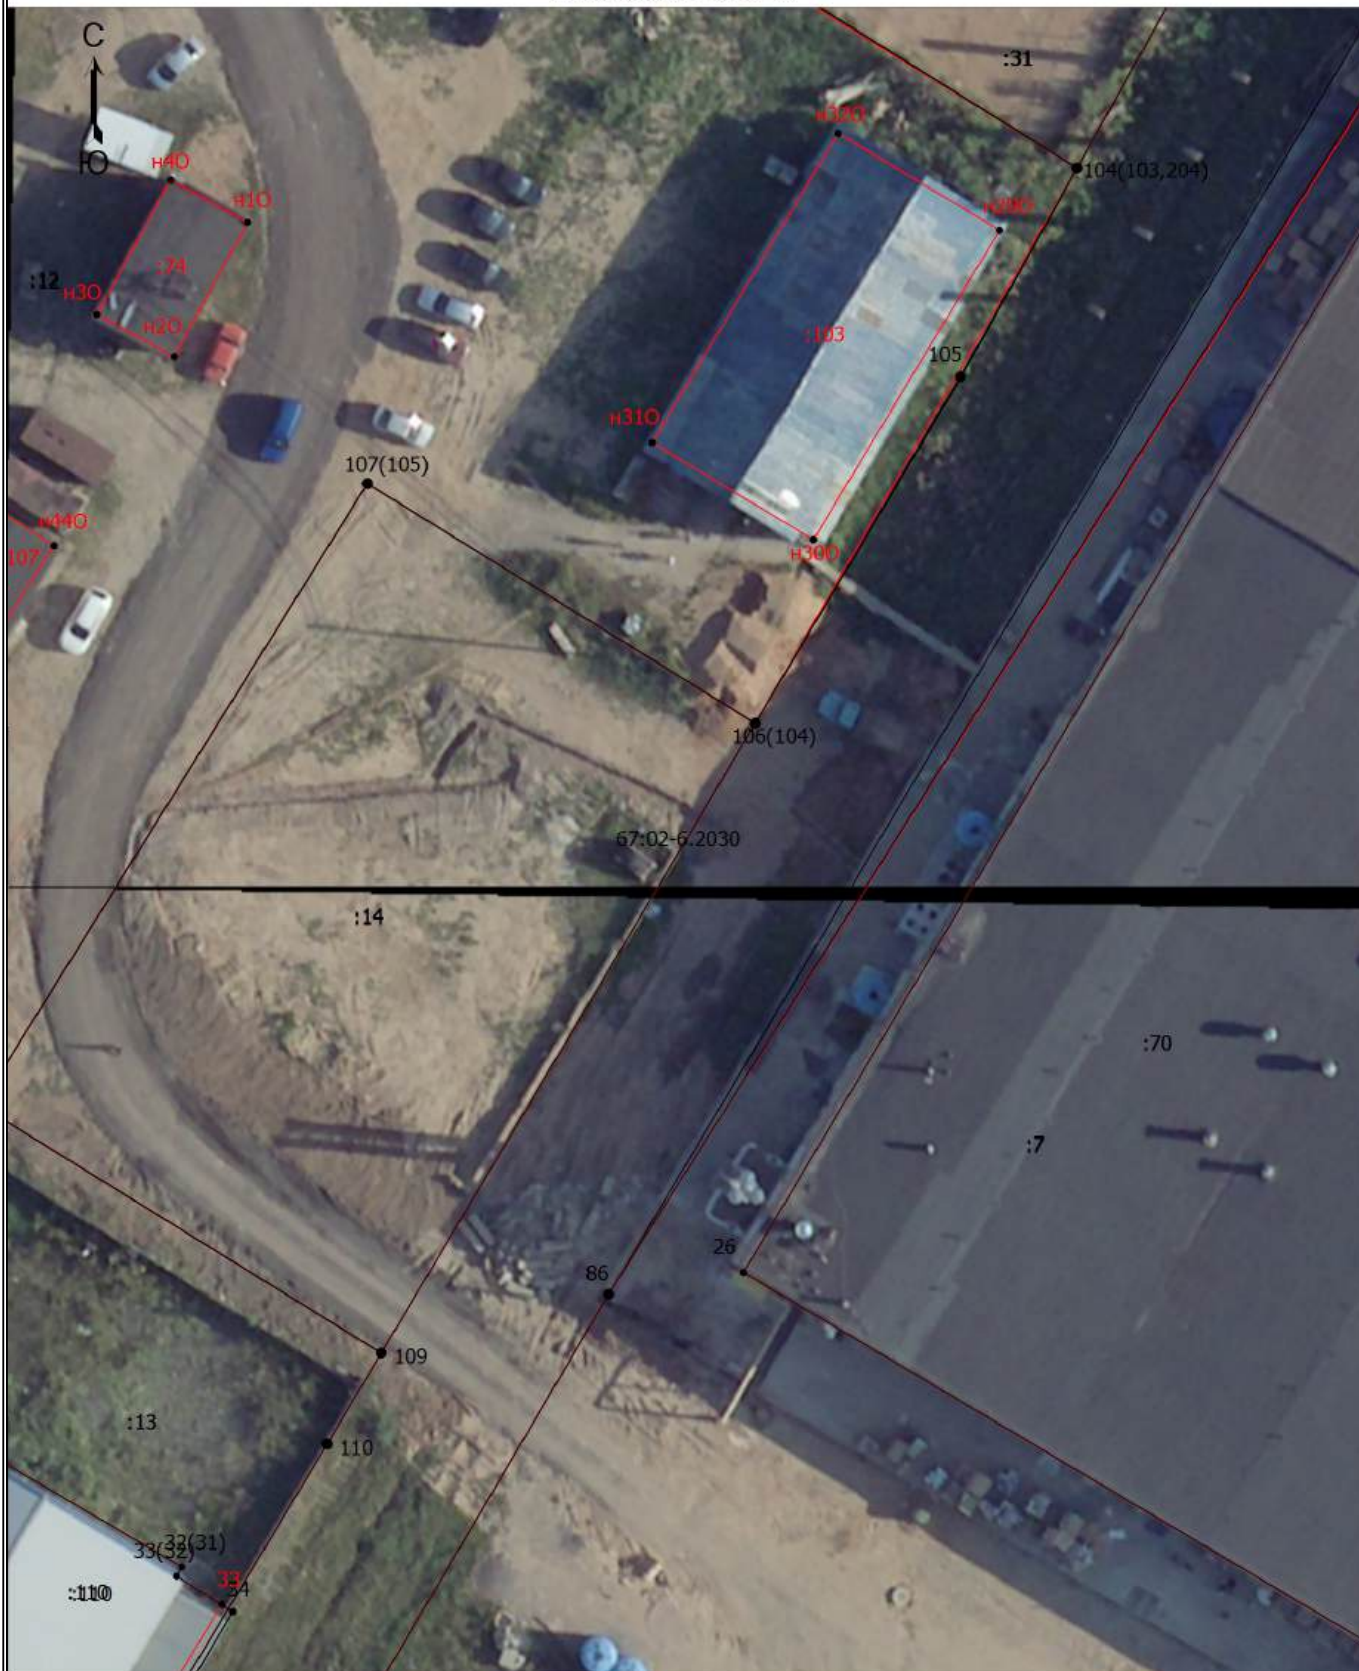

Масштаб 1:500

Условные обозначения

_____ - Часть границы, местоположение которой определено при выполнении кадастровых работ

Схема границ земельных участков

- - Характерная точка границы земельного участка, сведения ЕГРН о которой соответствуют требованиям, установленным в соответствии с частью 13 статьи 22 Федерального закона от 13 июля 2015 г. N 218-ФЗ "О государственной регистрации недвижимости"
- - Характерная точка контура здания, сооружения, объекта незавершенного строительства
- - Характерная точка границы, сведения о которой позволяют однозначно определить ее положение на местности

67:02-6.2030 - Зона с особыми условиями использования территории 67:02-6.2030 — Зона санитарной охраны источников водоснабжения и водопроводов питьевого назначения

- 1 - Обозначение характерной точки, местоположение которой не изменилось или было уточнено

294 - Обозначение ликвидируемой характерной точки

n10 - Обозначение новой характерной точки

:24E - Кадастровый номер земельного участка

:24E -

:7 - Исправляемый земельный участок

:152 - Кадастровый номер здания

:110 - Исправляемое здание

:74 - Уточняемое здание

:1309/1 - Кадастровый номер части земельного участка

:275 (1) - Обозначение контура сооружения

— - Часть границы, сведения ЕГРН о которой позволяют однозначно определить ее положение на местности

— - Часть контура, образованного проекцией существующего в ЕГРН наземного конструктивного элемента здания, сооружения, объекта незавершенного строительства

— - Часть контура, образованного проекцией вновь образованного наземного конструктивного элемента здания, сооружения, объекта незавершенного строительства

□ - Пункт геодезической сети специального назначения, созданной в соответствии с законодательством Российской Федерации о геодезии и картографии

— - Граница зоны с особыми условиями

Схема границ земельных участков

Выносной лист 28



Масштаб 1:500

Условные обозначения

— - Часть границы, местоположение которой определено при выполнении кадастровых работ

Схема границ земельных участков

- - Характерная точка границы земельного участка, сведения ЕГРН о которой соответствуют требованиям, установленным в соответствии с частью 13 статьи 22 Федерального закона от 13 июля 2015 г. N 218-ФЗ "О государственной регистрации недвижимости"
 - - Характерная точка контура здания, сооружения, объекта незавершенного строительства
 - - Характерная точка границы, сведения о которой позволяют однозначно определить ее положение на местности
- 67:02-6.2030 - Зона с особыми условиями использования территории 67:02-6.2030 — Зона санитарной охраны источников водоснабжения и водопроводов питьевого назначения
- 1 - Обозначение характерной точки, местоположение которой не изменилось или было уточнено
- 294 - Обозначение ликвидируемой характерной точки
- n10 - Обозначение новой характерной точки
- :24E - Кадастровый номер земельного участка
- :24E -
- :7 - Исправляемый земельный участок
- :152 - Кадастровый номер здания
- :110 - Исправляемое здание
- :74 - Уточняемое здание
- :1309/1 - Кадастровый номер части земельного участка
- :275 (1) - Обозначение контура сооружения
-
- Часть границы, сведения ЕГРН о которой позволяют однозначно определить ее положение на местности
-
- Часть контура, образованного проекцией существующего в ЕГРН наземного конструктивного элемента здания, сооружения, объекта незавершенного строительства
-
- Часть контура, образованного проекцией вновь образованного наземного конструктивного элемента здания, сооружения, объекта незавершенного строительства
- - Пункт геодезической сети специального назначения, созданной в соответствии с законодательством Российской Федерации о геодезии и картографии
-
- Граница зоны с особыми условиями

Схема границ земельных участков

Выносной лист 29



Масштаб 1:500

Условные обозначения

— - Часть границы, местоположение которой определено при выполнении кадастровых работ

Схема границ земельных участков

- - Характерная точка границы земельного участка, сведения ЕГРН о которой соответствуют требованиям, установленным в соответствии с частью 13 статьи 22 Федерального закона от 13 июля 2015 г. N 218-ФЗ "О государственной регистрации недвижимости"
 - - Характерная точка контура здания, сооружения, объекта незавершенного строительства
 - - Характерная точка границы, сведения о которой позволяют однозначно определить ее положение на местности
- 67:02-6.2030 - Зона с особыми условиями использования территории 67:02-6.2030 — Зона санитарной охраны источников водоснабжения и водопроводов питьевого назначения
- 1 - Обозначение характерной точки, местоположение которой не изменилось или было уточнено
- 294 - Обозначение ликвидируемой характерной точки
- n10 - Обозначение новой характерной точки
- :24E - Кадастровый номер земельного участка
- :24E -
- :7 - Исправляемый земельный участок
- :152 - Кадастровый номер здания
- :110 - Исправляемое здание
- :74 - Уточняемое здание
- :1309/1 - Кадастровый номер части земельного участка
- :275 (1) - Обозначение контура сооружения
-
- Часть границы, сведения ЕГРН о которой позволяют однозначно определить ее положение на местности
-
- Часть контура, образованного проекцией существующего в ЕГРН наземного конструктивного элемента здания, сооружения, объекта незавершенного строительства
-
- Часть контура, образованного проекцией вновь образованного наземного конструктивного элемента здания, сооружения, объекта незавершенного строительства
- - Пункт геодезической сети специального назначения, созданной в соответствии с законодательством Российской Федерации о геодезии и картографии
-
- Граница зоны с особыми условиями

Схема границ земельных участков

Выносной лист 30



Масштаб 1:500

Условные обозначения

— - Часть границы, местоположение которой определено при выполнении кадастровых работ

Схема границ земельных участков

- - Характерная точка границы земельного участка, сведения ЕГРН о которой соответствуют требованиям, установленным в соответствии с частью 13 статьи 22 Федерального закона от 13 июля 2015 г. N 218-ФЗ "О государственной регистрации недвижимости"
 - - Характерная точка контура здания, сооружения, объекта незавершенного строительства
 - - Характерная точка границы, сведения о которой позволяют однозначно определить ее положение на местности
- 67:02-6.2030 - Зона с особыми условиями использования территории 67:02-6.2030 — Зона санитарной охраны источников водоснабжения и водопроводов питьевого назначения
- 1 - Обозначение характерной точки, местоположение которой не изменилось или было уточнено
- 294 - Обозначение ликвидируемой характерной точки
- n10 - Обозначение новой характерной точки
- :24E - Кадастровый номер земельного участка
- :24E -
- :7 - Исправляемый земельный участок
- :152 - Кадастровый номер здания
- :110 - Исправляемое здание
- :74 - Уточняемое здание
- :1309/1 - Кадастровый номер части земельного участка
- :275 (1) - Обозначение контура сооружения
-
- Часть границы, сведения ЕГРН о которой позволяют однозначно определить ее положение на местности
-
- Часть контура, образованного проекцией существующего в ЕГРН наземного конструктивного элемента здания, сооружения, объекта незавершенного строительства
-
- Часть контура, образованного проекцией вновь образованного наземного конструктивного элемента здания, сооружения, объекта незавершенного строительства
- - Пункт геодезической сети специального назначения, созданной в соответствии с законодательством Российской Федерации о геодезии и картографии
-
- Граница зоны с особыми условиями

Схема границ земельных участков

Выносной лист 31



Масштаб 1:500

Условные обозначения

— - Часть границы, местоположение которой определено при выполнении кадастровых работ

Схема границ земельных участков

- - Характерная точка границы земельного участка, сведения ЕГРН о которой соответствуют требованиям, установленным в соответствии с частью 13 статьи 22 Федерального закона от 13 июля 2015 г. N 218-ФЗ "О государственной регистрации недвижимости"
 - - Характерная точка контура здания, сооружения, объекта незавершенного строительства
 - - Характерная точка границы, сведения о которой позволяют однозначно определить ее положение на местности
- 67:02-6.2030 - Зона с особыми условиями использования территории 67:02-6.2030 — Зона санитарной охраны источников водоснабжения и водопроводов питьевого назначения
- 1 - Обозначение характерной точки, местоположение которой не изменилось или было уточнено
- 294 - Обозначение ликвидируемой характерной точки
- n10 - Обозначение новой характерной точки
- :24E - Кадастровый номер земельного участка
- :24E -
- :7 - Исправляемый земельный участок
- :152 - Кадастровый номер здания
- :110 - Исправляемое здание
- :74 - Уточняемое здание
- :1309/1 - Кадастровый номер части земельного участка
- :275 (1) - Обозначение контура сооружения
-
- Часть границы, сведения ЕГРН о которой позволяют однозначно определить ее положение на местности
-
- Часть контура, образованного проекцией существующего в ЕГРН наземного конструктивного элемента здания, сооружения, объекта незавершенного строительства
-
- Часть контура, образованного проекцией вновь образованного наземного конструктивного элемента здания, сооружения, объекта незавершенного строительства
- - Пункт геодезической сети специального назначения, созданной в соответствии с законодательством Российской Федерации о геодезии и картографии
-
- Граница зоны с особыми условиями

Схема границ земельных участков

Выносной лист 32



Масштаб 1:500

Условные обозначения
— - Часть границы, местоположение которой определено при выполнении кадастровых работ

Схема границ земельных участков

- - Характерная точка границы земельного участка, сведения ЕГРН о которой соответствуют требованиям, установленным в соответствии с частью 13 статьи 22 Федерального закона от 13 июля 2015 г. N 218-ФЗ "О государственной регистрации недвижимости"
- - Характерная точка контура здания, сооружения, объекта незавершенного строительства
- - Характерная точка границы, сведения о которой позволяют однозначно определить ее положение на местности

67:02-6.2030 - Зона с особыми условиями использования территории 67:02-6.2030 — Зона санитарной охраны источников водоснабжения и водопроводов питьевого назначения

- 1 - Обозначение характерной точки, местоположение которой не изменилось или было уточнено

294 - Обозначение ликвидируемой характерной точки

n10 - Обозначение новой характерной точки

:24E - Кадастровый номер земельного участка

:24E -

:7 - Исправляемый земельный участок

:152 - Кадастровый номер здания

:110 - Исправляемое здание

:74 - Уточняемое здание

:1309/1 - Кадастровый номер части земельного участка

:275 (1) - Обозначение контура сооружения

— - Часть границы, сведения ЕГРН о которой позволяют однозначно определить ее положение на местности

— - Часть контура, образованного проекцией существующего в ЕГРН наземного конструктивного элемента здания, сооружения, объекта незавершенного строительства


— - Часть контура, образованного проекцией вновь образованного наземного конструктивного элемента здания, сооружения, объекта незавершенного строительства

□ - Пункт геодезической сети специального назначения, созданной в соответствии с законодательством Российской Федерации о геодезии и картографии

— - Граница зоны с особыми условиями

Схема границ земельных участков

Выносной лист 33

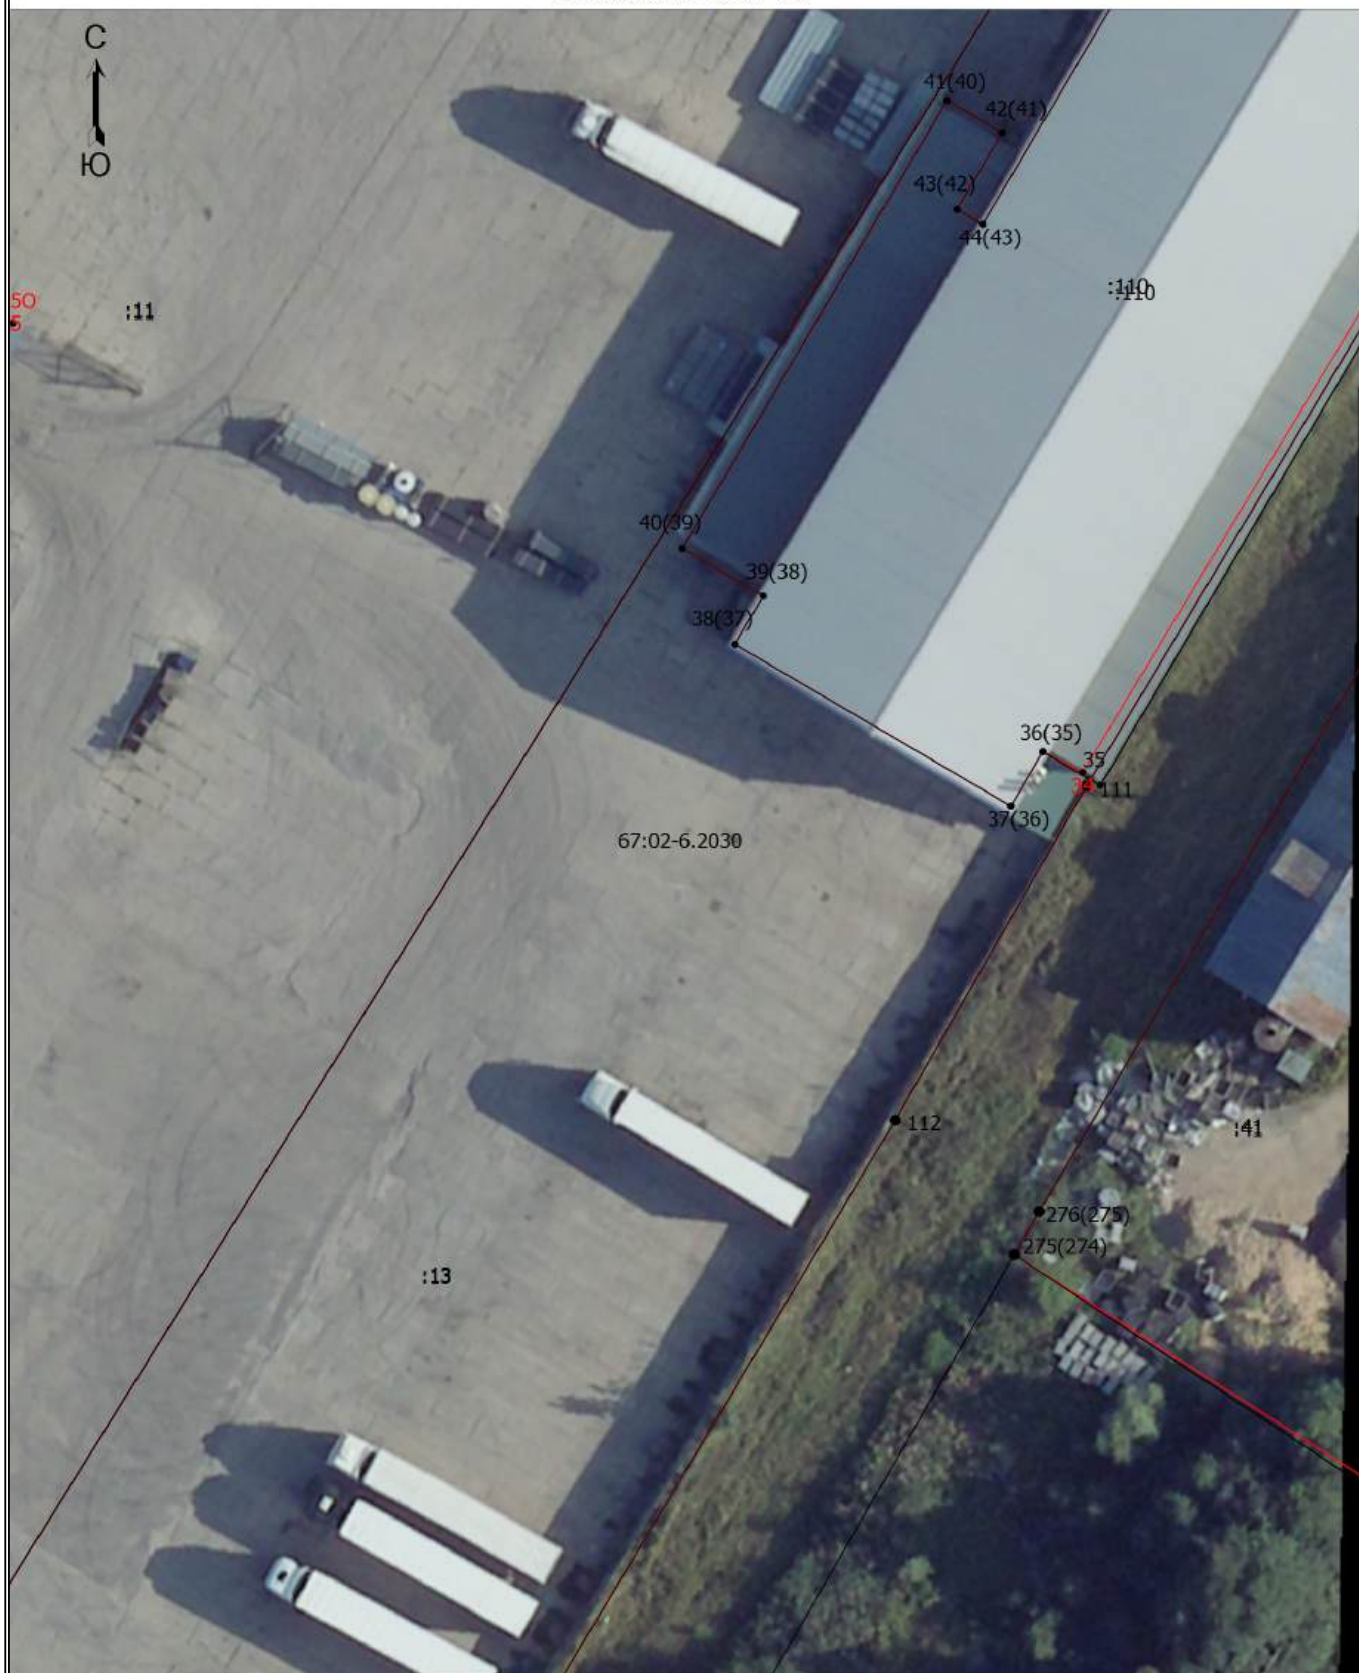

Масштаб 1:500

Условные обозначения

— - Часть границы, местоположение которой определено при выполнении кадастровых работ

Схема границ земельных участков

- - Характерная точка границы земельного участка, сведения ЕГРН о которой соответствуют требованиям, установленным в соответствии с частью 13 статьи 22 Федерального закона от 13 июля 2015 г. N 218-ФЗ "О государственной регистрации недвижимости"
 - - Характерная точка контура здания, сооружения, объекта незавершенного строительства
 - - Характерная точка границы, сведения о которой позволяют однозначно определить ее положение на местности
- 67:02-6.2030 - Зона с особыми условиями использования территории 67:02-6.2030 — Зона санитарной охраны источников водоснабжения и водопроводов питьевого назначения
- 1 - Обозначение характерной точки, местоположение которой не изменилось или было уточнено
- 294 - Обозначение ликвидируемой характерной точки
- n10 - Обозначение новой характерной точки
- :24E - Кадастровый номер земельного участка
- :24E -
- :7 - Исправляемый земельный участок
- :152 - Кадастровый номер здания
- :110 - Исправляемое здание
- :74 - Уточняемое здание
- :1309/1 - Кадастровый номер части земельного участка
- :275 (1) - Обозначение контура сооружения
-
- Часть границы, сведения ЕГРН о которой позволяют однозначно определить ее положение на местности
-
- Часть контура, образованного проекцией существующего в ЕГРН наземного конструктивного элемента здания, сооружения, объекта незавершенного строительства
-
- Часть контура, образованного проекцией вновь образованного наземного конструктивного элемента здания, сооружения, объекта незавершенного строительства
- - Пункт геодезической сети специального назначения, созданной в соответствии с законодательством Российской Федерации о геодезии и картографии
-
- Граница зоны с особыми условиями

Схема границ земельных участков

Выносной лист 34



Масштаб 1:500

Условные обозначения

— - Часть границы, местоположение которой определено при выполнении кадастровых работ

Схема границ земельных участков

- - Характерная точка границы земельного участка, сведения ЕГРН о которой соответствуют требованиям, установленным в соответствии с частью 13 статьи 22 Федерального закона от 13 июля 2015 г. N 218-ФЗ "О государственной регистрации недвижимости"
- - Характерная точка контура здания, сооружения, объекта незавершенного строительства
- - Характерная точка границы, сведения о которой позволяют однозначно определить ее положение на местности
- 67:02-6.2030 - Зона с особыми условиями использования территории 67:02-6.2030 — Зона санитарной охраны источников водоснабжения и водопроводов питьевого назначения
- 1 - Обозначение характерной точки, местоположение которой не изменилось или было уточнено
- 294 - Обозначение ликвидируемой характерной точки
- n10 - Обозначение новой характерной точки
- :24E - Кадастровый номер земельного участка
- :24E -
- :7 - Исправляемый земельный участок
- :152 - Кадастровый номер здания
- :110 - Исправляемое здание
- :74 - Уточняемое здание
- :1309/1 - Кадастровый номер части земельного участка
- :275 (1) - Обозначение контура сооружения
- - Часть границы, сведения ЕГРН о которой позволяют однозначно определить ее положение на местности
- - Часть контура, образованного проекцией существующего в ЕГРН наземного конструктивного элемента здания, сооружения, объекта незавершенного строительства
- - Часть контура, образованного проекцией вновь образованного наземного конструктивного элемента здания, сооружения, объекта незавершенного строительства
- - Пункт геодезической сети специального назначения, созданной в соответствии с законодательством Российской Федерации о геодезии и картографии
- - Граница зоны с особыми условиями

Схема границ земельных участков

Выносной лист 35



Масштаб 1:500

Условные обозначения


— - Часть границы, местоположение которой определено при выполнении кадастровых работ

Схема границ земельных участков

- - Характерная точка границы земельного участка, сведения ЕГРН о которой соответствуют требованиям, установленным в соответствии с частью 13 статьи 22 Федерального закона от 13 июля 2015 г. N 218-ФЗ "О государственной регистрации недвижимости"
- - Характерная точка контура здания, сооружения, объекта незавершенного строительства
- - Характерная точка границы, сведения о которой позволяют однозначно определить ее положение на местности
- 67:02-6.2030 - Зона с особыми условиями использования территории 67:02-6.2030 — Зона санитарной охраны источников водоснабжения и водопроводов питьевого назначения
- 1 - Обозначение характерной точки, местоположение которой не изменилось или было уточнено
- 294 - Обозначение ликвидируемой характерной точки
- n10 - Обозначение новой характерной точки
- :24E - Кадастровый номер земельного участка
- :24E -
- :7 - Исправляемый земельный участок
- :152 - Кадастровый номер здания
- :110 - Исправляемое здание
- :74 - Уточняемое здание
- :1309/1 - Кадастровый номер части земельного участка
- :275 (1) - Обозначение контура сооружения
- - Часть границы, сведения ЕГРН о которой позволяют однозначно определить ее положение на местности
- - Часть контура, образованного проекцией существующего в ЕГРН наземного конструктивного элемента здания, сооружения, объекта незавершенного строительства
- - Часть контура, образованного проекцией вновь образованного наземного конструктивного элемента здания, сооружения, объекта незавершенного строительства
- - Пункт геодезической сети специального назначения, созданной в соответствии с законодательством Российской Федерации о геодезии и картографии
- - Граница зоны с особыми условиями

Схема границ земельных участков

Выносной лист 36

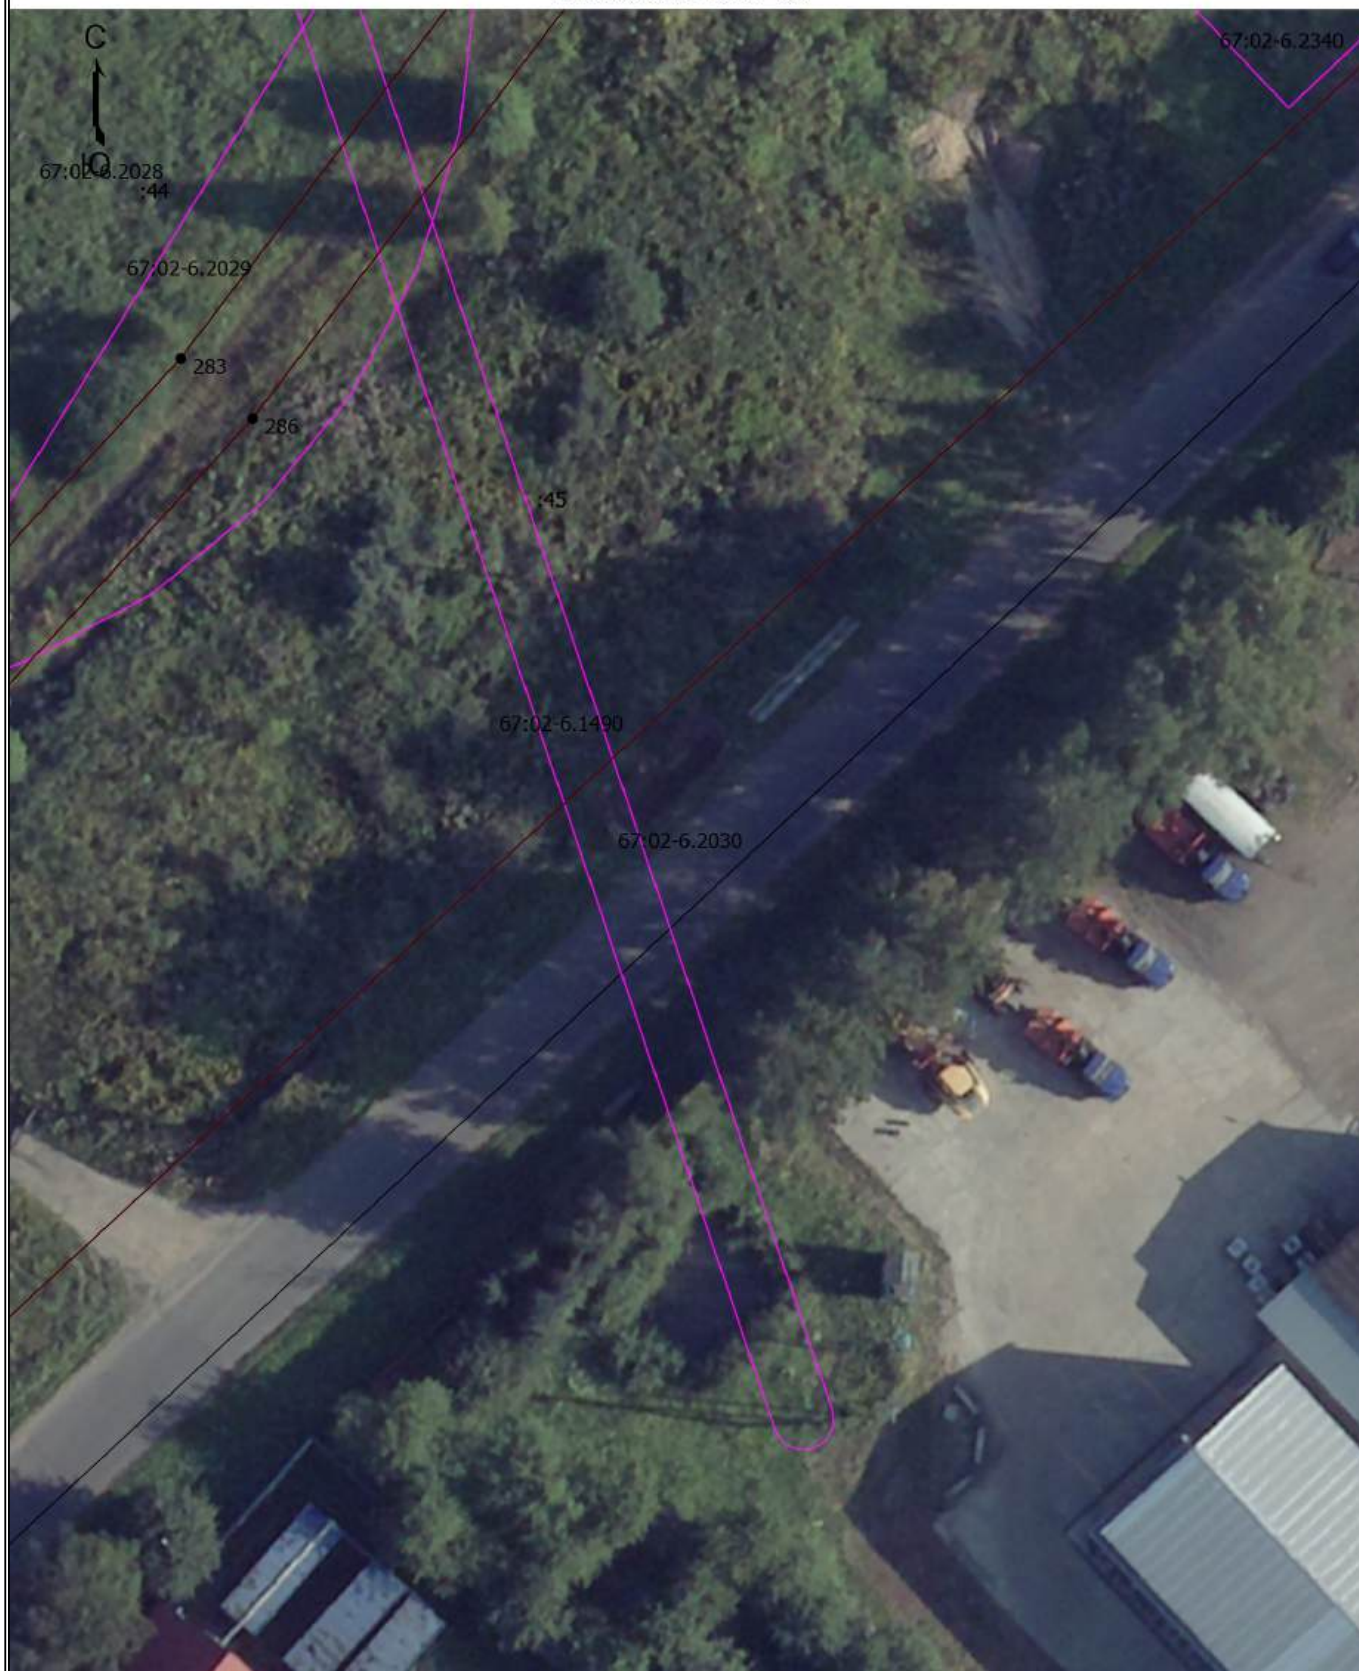

Масштаб 1:500

Условные обозначения

— - Часть границы, местоположение которой определено при выполнении кадастровых работ

Схема границ земельных участков

- - Характерная точка границы земельного участка, сведения ЕГРН о которой соответствуют требованиям, установленным в соответствии с частью 13 статьи 22 Федерального закона от 13 июля 2015 г. N 218-ФЗ "О государственной регистрации недвижимости"
 - - Характерная точка контура здания, сооружения, объекта незавершенного строительства
 - - Характерная точка границы, сведения о которой позволяют однозначно определить ее положение на местности
- 67:02-6.2030 - Зона с особыми условиями использования территории 67:02-6.2030 — Зона санитарной охраны источников водоснабжения и водопроводов питьевого назначения
- 1 - Обозначение характерной точки, местоположение которой не изменилось или было уточнено
- 294 - Обозначение ликвидируемой характерной точки
- n10 - Обозначение новой характерной точки
- :24E - Кадастровый номер земельного участка
- :24E -
- :7 - Исправляемый земельный участок
- :152 - Кадастровый номер здания
- :110 - Исправляемое здание
- :74 - Уточняемое здание
- :1309/1 - Кадастровый номер части земельного участка
- :275 (1) - Обозначение контура сооружения
-
- Часть границы, сведения ЕГРН о которой позволяют однозначно определить ее положение на местности
-
- Часть контура, образованного проекцией существующего в ЕГРН наземного конструктивного элемента здания, сооружения, объекта незавершенного строительства
-
- Часть контура, образованного проекцией вновь образованного наземного конструктивного элемента здания, сооружения, объекта незавершенного строительства
- - Пункт геодезической сети специального назначения, созданной в соответствии с законодательством Российской Федерации о геодезии и картографии
-
- Граница зоны с особыми условиями

Схема границ земельных участков

Выносной лист 37



Масштаб 1:500

Условные обозначения

— - Часть границы, местоположение которой определено при выполнении кадастровых работ

Схема границ земельных участков

- - Характерная точка границы земельного участка, сведения ЕГРН о которой соответствуют требованиям, установленным в соответствии с частью 13 статьи 22 Федерального закона от 13 июля 2015 г. N 218-ФЗ "О государственной регистрации недвижимости"
- - Характерная точка контура здания, сооружения, объекта незавершенного строительства
- - Характерная точка границы, сведения о которой позволяют однозначно определить ее положение на местности
- 67:02-6.2030 - Зона с особыми условиями использования территории 67:02-6.2030 — Зона санитарной охраны источников водоснабжения и водопроводов питьевого назначения
- 1 - Обозначение характерной точки, местоположение которой не изменилось или было уточнено
- 294 - Обозначение ликвидируемой характерной точки
- n10 - Обозначение новой характерной точки
- :24E - Кадастровый номер земельного участка
- :24E -
- :7 - Исправляемый земельный участок
- :152 - Кадастровый номер здания
- :110 - Исправляемое здание
- :74 - Уточняемое здание
- :1309/1 - Кадастровый номер части земельного участка
- :275 (1) - Обозначение контура сооружения
- - Часть границы, сведения ЕГРН о которой позволяют однозначно определить ее положение на местности
- - Часть контура, образованного проекцией существующего в ЕГРН наземного конструктивного элемента здания, сооружения, объекта незавершенного строительства
- - Часть контура, образованного проекцией вновь образованного наземного конструктивного элемента здания, сооружения, объекта незавершенного строительства
- - Пункт геодезической сети специального назначения, созданной в соответствии с законодательством Российской Федерации о геодезии и картографии
- - Граница зоны с особыми условиями

Схема границ земельных участков

Выносной лист 38



Масштаб 1:500

Условные обозначения

— - Часть границы, местоположение которой определено при выполнении кадастровых работ

Схема границ земельных участков

- - Характерная точка границы земельного участка, сведения ЕГРН о которой соответствуют требованиям, установленным в соответствии с частью 13 статьи 22 Федерального закона от 13 июля 2015 г. N 218-ФЗ "О государственной регистрации недвижимости"
 - - Характерная точка контура здания, сооружения, объекта незавершенного строительства
 - - Характерная точка границы, сведения о которой позволяют однозначно определить ее положение на местности
- 67:02-6.2030 - Зона с особыми условиями использования территории 67:02-6.2030 — Зона санитарной охраны источников водоснабжения и водопроводов питьевого назначения
- 1 - Обозначение характерной точки, местоположение которой не изменилось или было уточнено
- 294 - Обозначение ликвидируемой характерной точки
- n10 - Обозначение новой характерной точки
- :24E - Кадастровый номер земельного участка
- :24E -
- :7 - Исправляемый земельный участок
- :152 - Кадастровый номер здания
- :110 - Исправляемое здание
- :74 - Уточняемое здание
- :1309/1 - Кадастровый номер части земельного участка
- :275 (1) - Обозначение контура сооружения
-
- Часть границы, сведения ЕГРН о которой позволяют однозначно определить ее положение на местности
-
- Часть контура, образованного проекцией существующего в ЕГРН наземного конструктивного элемента здания, сооружения, объекта незавершенного строительства
-
- Часть контура, образованного проекцией вновь образованного наземного конструктивного элемента здания, сооружения, объекта незавершенного строительства
- - Пункт геодезической сети специального назначения, созданной в соответствии с законодательством Российской Федерации о геодезии и картографии
-
- Граница зоны с особыми условиями

Схема границ земельных участков

Выносной лист 39



Масштаб 1:500

Условные обозначения

— - Часть границы, местоположение которой определено при выполнении кадастровых работ

Схема границ земельных участков

- - Характерная точка границы земельного участка, сведения ЕГРН о которой соответствуют требованиям, установленным в соответствии с частью 13 статьи 22 Федерального закона от 13 июля 2015 г. N 218-ФЗ "О государственной регистрации недвижимости"
- - Характерная точка контура здания, сооружения, объекта незавершенного строительства
- - Характерная точка границы, сведения о которой позволяют однозначно определить ее положение на местности

67:02-6.2030

- Зона с особыми условиями использования территории 67:02-6.2030 — Зона санитарной охраны источников водоснабжения и водопроводов питьевого назначения

- 1 - Обозначение характерной точки, местоположение которой не изменилось или было уточнено

294

- Обозначение ликвидируемой характерной точки

n10

- Обозначение новой характерной точки

:24E

- Кадастровый номер земельного участка

:24E

-

:7

- Исправляемый земельный участок

:152

- Кадастровый номер здания

:110

- Исправляемое здание

:74

- Уточняемое здание

:1309/1

- Кадастровый номер части земельного участка

:275 (1)

- Обозначение контура сооружения

- Часть границы, сведения ЕГРН о которой позволяют однозначно определить ее положение на местности

- Часть контура, образованного проекцией существующего в ЕГРН наземного конструктивного элемента здания, сооружения, объекта незавершенного строительства

- Часть контура, образованного проекцией вновь образованного наземного конструктивного элемента здания, сооружения, объекта незавершенного строительства

□

- Пункт геодезической сети специального назначения, созданной в соответствии с законодательством Российской Федерации о геодезии и картографии

- Граница зоны с особыми условиями

Схема границ земельных участков

Выносной лист 40



Масштаб 1:500

Условные обозначения

— - Часть границы, местоположение которой определено при выполнении кадастровых работ

Схема границ земельных участков

- - Характерная точка границы земельного участка, сведения ЕГРН о которой соответствуют требованиям, установленным в соответствии с частью 13 статьи 22 Федерального закона от 13 июля 2015 г. N 218-ФЗ "О государственной регистрации недвижимости"
- - Характерная точка контура здания, сооружения, объекта незавершенного строительства
- - Характерная точка границы, сведения о которой позволяют однозначно определить ее положение на местности
- 67:02-6.2030 - Зона с особыми условиями использования территории 67:02-6.2030 — Зона санитарной охраны источников водоснабжения и водопроводов питьевого назначения
- 1 - Обозначение характерной точки, местоположение которой не изменилось или было уточнено
- 294 - Обозначение ликвидируемой характерной точки
- n10 - Обозначение новой характерной точки
- :24E - Кадастровый номер земельного участка
- :24E -
- :7 - Исправляемый земельный участок
- :152 - Кадастровый номер здания
- :110 - Исправляемое здание
- :74 - Уточняемое здание
- :1309/1 - Кадастровый номер части земельного участка
- :275 (1) - Обозначение контура сооружения
- - Часть границы, сведения ЕГРН о которой позволяют однозначно определить ее положение на местности
- - Часть контура, образованного проекцией существующего в ЕГРН наземного конструктивного элемента здания, сооружения, объекта незавершенного строительства
- - Часть контура, образованного проекцией вновь образованного наземного конструктивного элемента здания, сооружения, объекта незавершенного строительства
- - Пункт геодезической сети специального назначения, созданной в соответствии с законодательством Российской Федерации о геодезии и картографии
- - Граница зоны с особыми условиями

Схема границ земельных участков

Выносной лист 41



Масштаб 1:500

Условные обозначения

— - Часть границы, местоположение которой определено при выполнении кадастровых работ

Схема границ земельных участков

- - Характерная точка границы земельного участка, сведения ЕГРН о которой соответствуют требованиям, установленным в соответствии с частью 13 статьи 22 Федерального закона от 13 июля 2015 г. N 218-ФЗ "О государственной регистрации недвижимости"
- - Характерная точка контура здания, сооружения, объекта незавершенного строительства
- - Характерная точка границы, сведения о которой позволяют однозначно определить ее положение на местности

67:02-6.2030

- Зона с особыми условиями использования территории 67:02-6.2030 — Зона санитарной охраны источников водоснабжения и водопроводов питьевого назначения

- 1 - Обозначение характерной точки, местоположение которой не изменилось или было уточнено

294

- Обозначение ликвидируемой характерной точки

n10

- Обозначение новой характерной точки

:24E

- Кадастровый номер земельного участка

:24E

-

:7

- Исправляемый земельный участок

:152

- Кадастровый номер здания

:110

- Исправляемое здание

:74

- Уточняемое здание

:1309/1

- Кадастровый номер части земельного участка

:275 (1)

- Обозначение контура сооружения

- Часть границы, сведения ЕГРН о которой позволяют однозначно определить ее положение на местности

- Часть контура, образованного проекцией существующего в ЕГРН наземного конструктивного элемента здания, сооружения, объекта незавершенного строительства

- Часть контура, образованного проекцией вновь образованного наземного конструктивного элемента здания, сооружения, объекта незавершенного строительства

□

- Пункт геодезической сети специального назначения, созданной в соответствии с законодательством Российской Федерации о геодезии и картографии

- Граница зоны с особыми условиями

Схема границ земельных участков

Выносной лист 42



Масштаб 1:500

Условные обозначения

-  - Часть границы, местоположение которой определено при выполнении кадастровых работ

Схема границ земельных участков

- - Характерная точка границы земельного участка, сведения ЕГРН о которой соответствуют требованиям, установленным в соответствии с частью 13 статьи 22 Федерального закона от 13 июля 2015 г. N 218-ФЗ "О государственной регистрации недвижимости"
- - Характерная точка контура здания, сооружения, объекта незавершенного строительства
- - Характерная точка границы, сведения о которой позволяют однозначно определить ее положение на местности

67:02-6.2030

- Зона с особыми условиями использования территории 67:02-6.2030 — Зона санитарной охраны источников водоснабжения и водопроводов питьевого назначения

- 1 - Обозначение характерной точки, местоположение которой не изменилось или было уточнено

294

- Обозначение ликвидируемой характерной точки

n10

- Обозначение новой характерной точки

:24E

- Кадастровый номер земельного участка

:24E

-

:7

- Исправляемый земельный участок

:152

- Кадастровый номер здания

:110

- Исправляемое здание

:74

- Уточняемое здание

:1309/1

- Кадастровый номер части земельного участка

:275 (1)

- Обозначение контура сооружения

- Часть границы, сведения ЕГРН о которой позволяют однозначно определить ее положение на местности

- Часть контура, образованного проекцией существующего в ЕГРН наземного конструктивного элемента здания, сооружения, объекта незавершенного строительства

- Часть контура, образованного проекцией вновь образованного наземного конструктивного элемента здания, сооружения, объекта незавершенного строительства



- Пункт геодезической сети специального назначения, созданной в соответствии с законодательством Российской Федерации о геодезии и картографии

- Граница зоны с особыми условиями

Схема границ земельных участков

Выносной лист 43



Масштаб 1:500

Условные обозначения

— - Часть границы, местоположение которой определено при выполнении кадастровых работ

Схема границ земельных участков

- - Характерная точка границы земельного участка, сведения ЕГРН о которой соответствуют требованиям, установленным в соответствии с частью 13 статьи 22 Федерального закона от 13 июля 2015 г. N 218-ФЗ "О государственной регистрации недвижимости"
- - Характерная точка контура здания, сооружения, объекта незавершенного строительства
- - Характерная точка границы, сведения о которой позволяют однозначно определить ее положение на местности

67:02-6.2030

- Зона с особыми условиями использования территории 67:02-6.2030 — Зона санитарной охраны источников водоснабжения и водопроводов питьевого назначения

- 1 - Обозначение характерной точки, местоположение которой не изменилось или было уточнено

294

- Обозначение ликвидируемой характерной точки

n10

- Обозначение новой характерной точки

:24E

- Кадастровый номер земельного участка

:24E

-

:7

- Исправляемый земельный участок

:152

- Кадастровый номер здания

:110

- Исправляемое здание

:74

- Уточняемое здание

:1309/1

- Кадастровый номер части земельного участка

:275 (1)

- Обозначение контура сооружения

- Часть границы, сведения ЕГРН о которой позволяют однозначно определить ее положение на местности

- Часть контура, образованного проекцией существующего в ЕГРН наземного конструктивного элемента здания, сооружения, объекта незавершенного строительства

- Часть контура, образованного проекцией вновь образованного наземного конструктивного элемента здания, сооружения, объекта незавершенного строительства

□

- Пункт геодезической сети специального назначения, созданной в соответствии с законодательством Российской Федерации о геодезии и картографии

- Граница зоны с особыми условиями

Схема границ земельных участков

Выносной лист 44



Масштаб 1:500

Условные обозначения

— - Часть границы, местоположение которой определено при выполнении кадастровых работ

Схема границ земельных участков

- - Характерная точка границы земельного участка, сведения ЕГРН о которой соответствуют требованиям, установленным в соответствии с частью 13 статьи 22 Федерального закона от 13 июля 2015 г. N 218-ФЗ "О государственной регистрации недвижимости"
- - Характерная точка контура здания, сооружения, объекта незавершенного строительства
- - Характерная точка границы, сведения о которой позволяют однозначно определить ее положение на местности

67:02-6.2030

- Зона с особыми условиями использования территории 67:02-6.2030 — Зона санитарной охраны источников водоснабжения и водопроводов питьевого назначения

- 1 - Обозначение характерной точки, местоположение которой не изменилось или было уточнено

294

- Обозначение ликвидируемой характерной точки

n10

- Обозначение новой характерной точки

:24E

- Кадастровый номер земельного участка

:24E

-

:7

- Исправляемый земельный участок

:152

- Кадастровый номер здания

:110

- Исправляемое здание

:74

- Уточняемое здание

:1309/1

- Кадастровый номер части земельного участка

:275 (1)

- Обозначение контура сооружения

- Часть границы, сведения ЕГРН о которой позволяют однозначно определить ее положение на местности

- Часть контура, образованного проекцией существующего в ЕГРН наземного конструктивного элемента здания, сооружения, объекта незавершенного строительства

- Часть контура, образованного проекцией вновь образованного наземного конструктивного элемента здания, сооружения, объекта незавершенного строительства


□

- Пункт геодезической сети специального назначения, созданной в соответствии с законодательством Российской Федерации о геодезии и картографии

- Граница зоны с особыми условиями

Схема границ земельных участков

Выносной лист 45

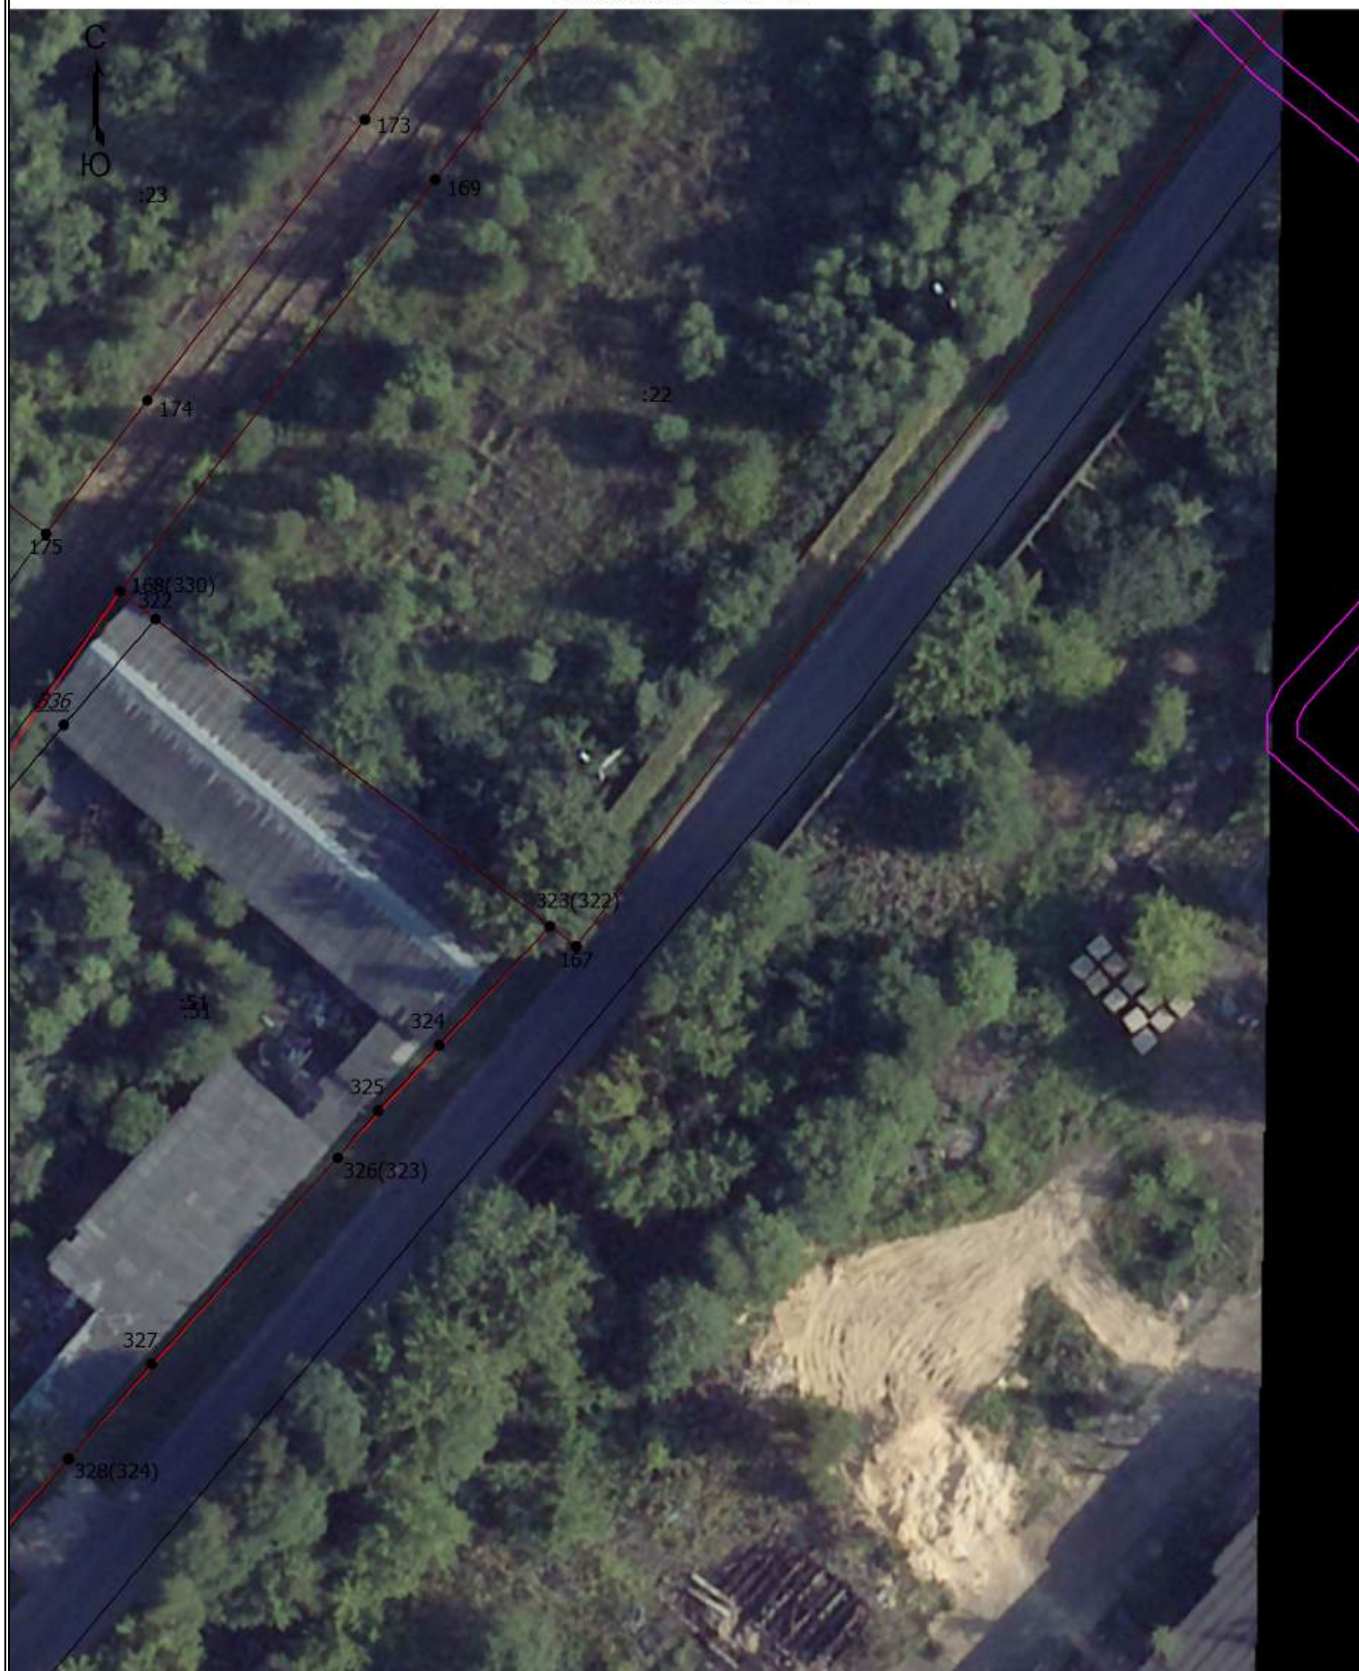

Масштаб 1:500

Условные обозначения

— - Часть границы, местоположение которой определено при выполнении кадастровых работ

Схема границ земельных участков

- - Характерная точка границы земельного участка, сведения ЕГРН о которой соответствуют требованиям, установленным в соответствии с частью 13 статьи 22 Федерального закона от 13 июля 2015 г. N 218-ФЗ "О государственной регистрации недвижимости"
- - Характерная точка контура здания, сооружения, объекта незавершенного строительства
- - Характерная точка границы, сведения о которой позволяют однозначно определить ее положение на местности

67:02-6.2030

- Зона с особыми условиями использования территории 67:02-6.2030 — Зона санитарной охраны источников водоснабжения и водопроводов питьевого назначения

- 1 - Обозначение характерной точки, местоположение которой не изменилось или было уточнено

294

- Обозначение ликвидируемой характерной точки

n10

- Обозначение новой характерной точки

:24E

- Кадастровый номер земельного участка

:24E

-

:7

- Исправляемый земельный участок

:152

- Кадастровый номер здания

:110

- Исправляемое здание

:74

- Уточняемое здание

:1309/1

- Кадастровый номер части земельного участка

:275 (1)

- Обозначение контура сооружения

- Часть границы, сведения ЕГРН о которой позволяют однозначно определить ее положение на местности

- Часть контура, образованного проекцией существующего в ЕГРН наземного конструктивного элемента здания, сооружения, объекта незавершенного строительства

- Часть контура, образованного проекцией вновь образованного наземного конструктивного элемента здания, сооружения, объекта незавершенного строительства


□

- Пункт геодезической сети специального назначения, созданной в соответствии с законодательством Российской Федерации о геодезии и картографии

- Граница зоны с особыми условиями

Схема границ земельных участков

Выносной лист 46

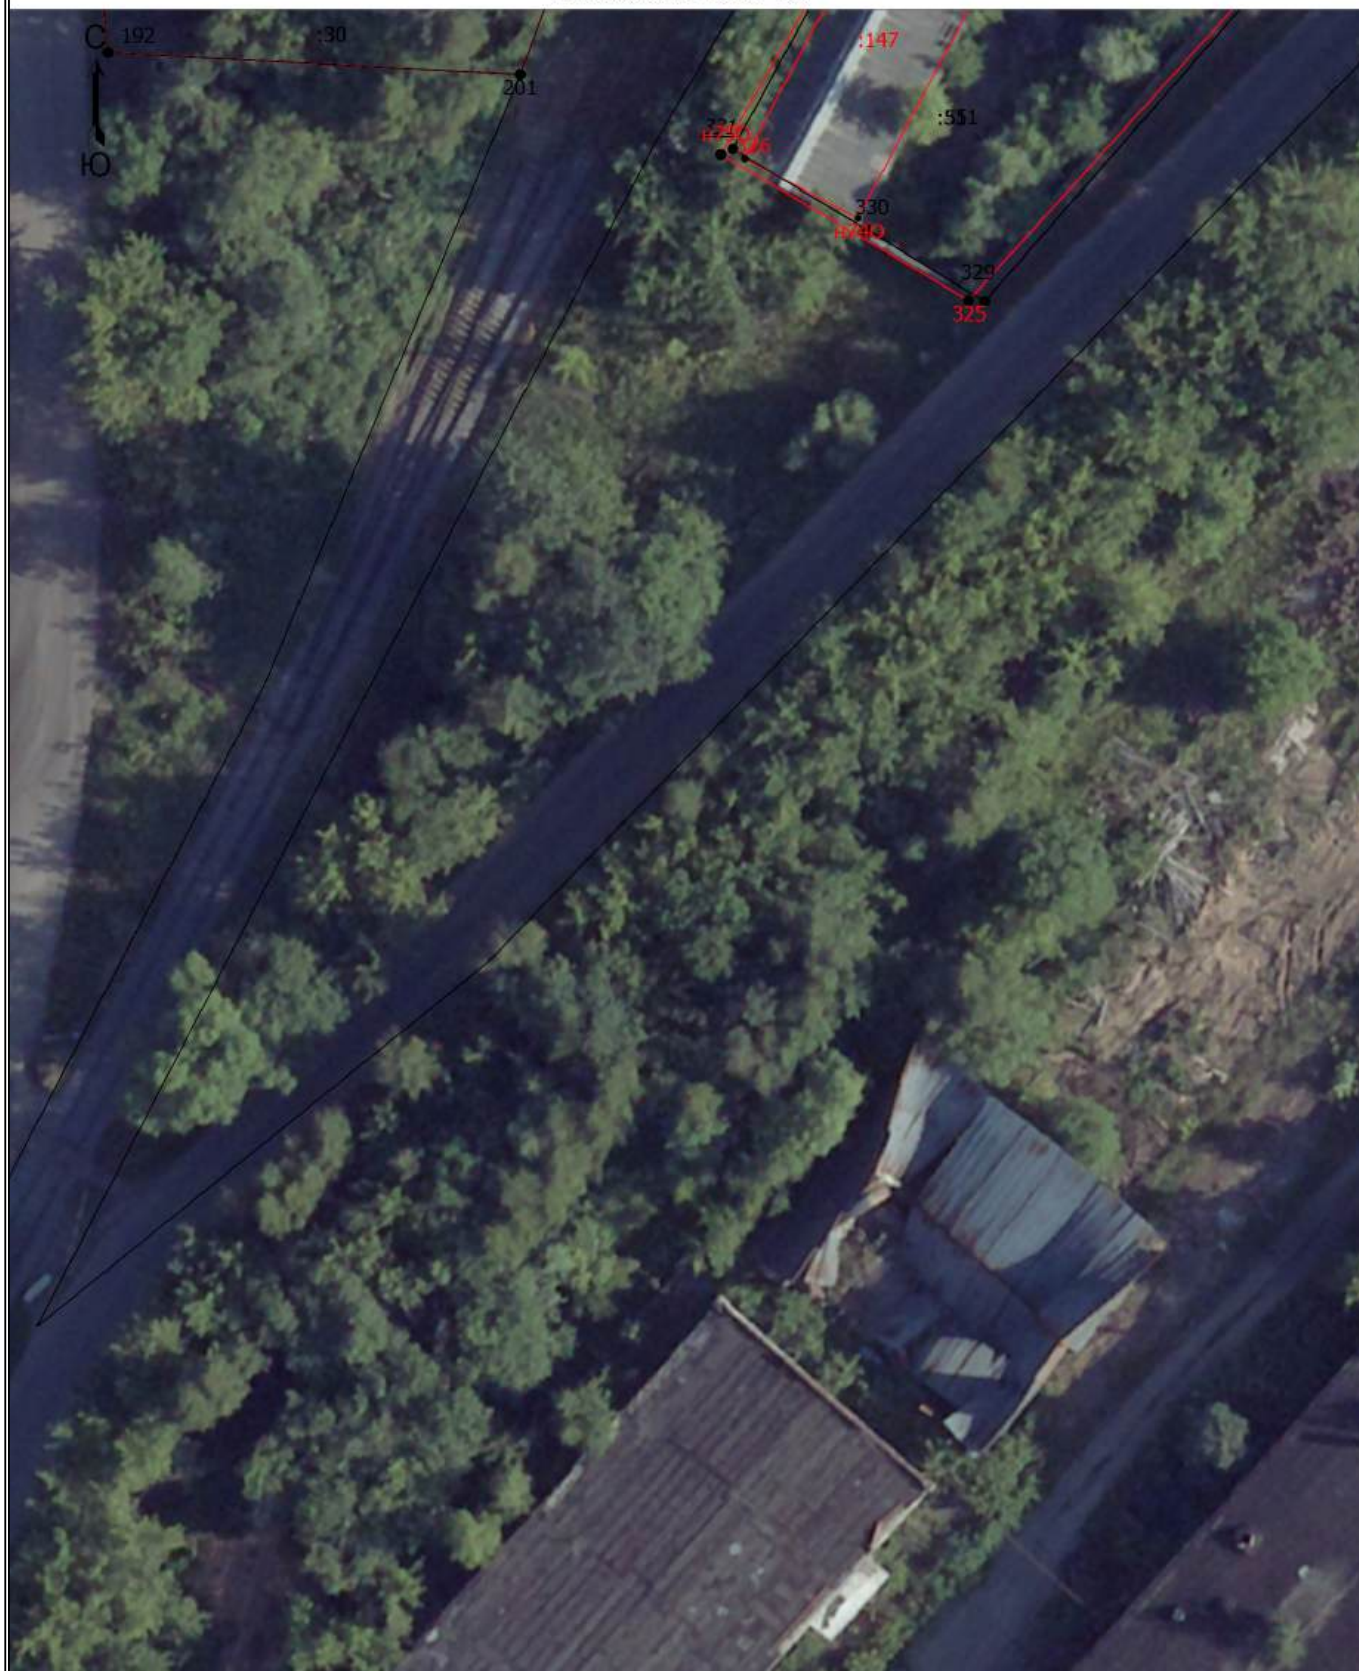

Масштаб 1:500

Условные обозначения

— - Часть границы, местоположение которой определено при выполнении кадастровых работ

Схема границ земельных участков

- - Характерная точка границы земельного участка, сведения ЕГРН о которой соответствуют требованиям, установленным в соответствии с частью 13 статьи 22 Федерального закона от 13 июля 2015 г. N 218-ФЗ "О государственной регистрации недвижимости"
- - Характерная точка контура здания, сооружения, объекта незавершенного строительства
- - Характерная точка границы, сведения о которой позволяют однозначно определить ее положение на местности

67:02-6.2030 - Зона с особыми условиями использования территории 67:02-6.2030 — Зона санитарной охраны источников водоснабжения и водопроводов питьевого назначения

- 1 - Обозначение характерной точки, местоположение которой не изменилось или было уточнено

294 - Обозначение ликвидируемой характерной точки

n10 - Обозначение новой характерной точки

:24E - Кадастровый номер земельного участка

:24E -

:7 - Исправляемый земельный участок

:152 - Кадастровый номер здания

:110 - Исправляемое здание

:74 - Уточняемое здание

:1309/1 - Кадастровый номер части земельного участка

:275 (1) - Обозначение контура сооружения

— - Часть границы, сведения ЕГРН о которой позволяют однозначно определить ее положение на местности

— - Часть контура, образованного проекцией существующего в ЕГРН наземного конструктивного элемента здания, сооружения, объекта незавершенного строительства

— - Часть контура, образованного проекцией вновь образованного наземного конструктивного элемента здания, сооружения, объекта незавершенного строительства

□ - Пункт геодезической сети специального назначения, созданной в соответствии с законодательством Российской Федерации о геодезии и картографии

— - Граница зоны с особыми условиями