


Схема границ земельных участков

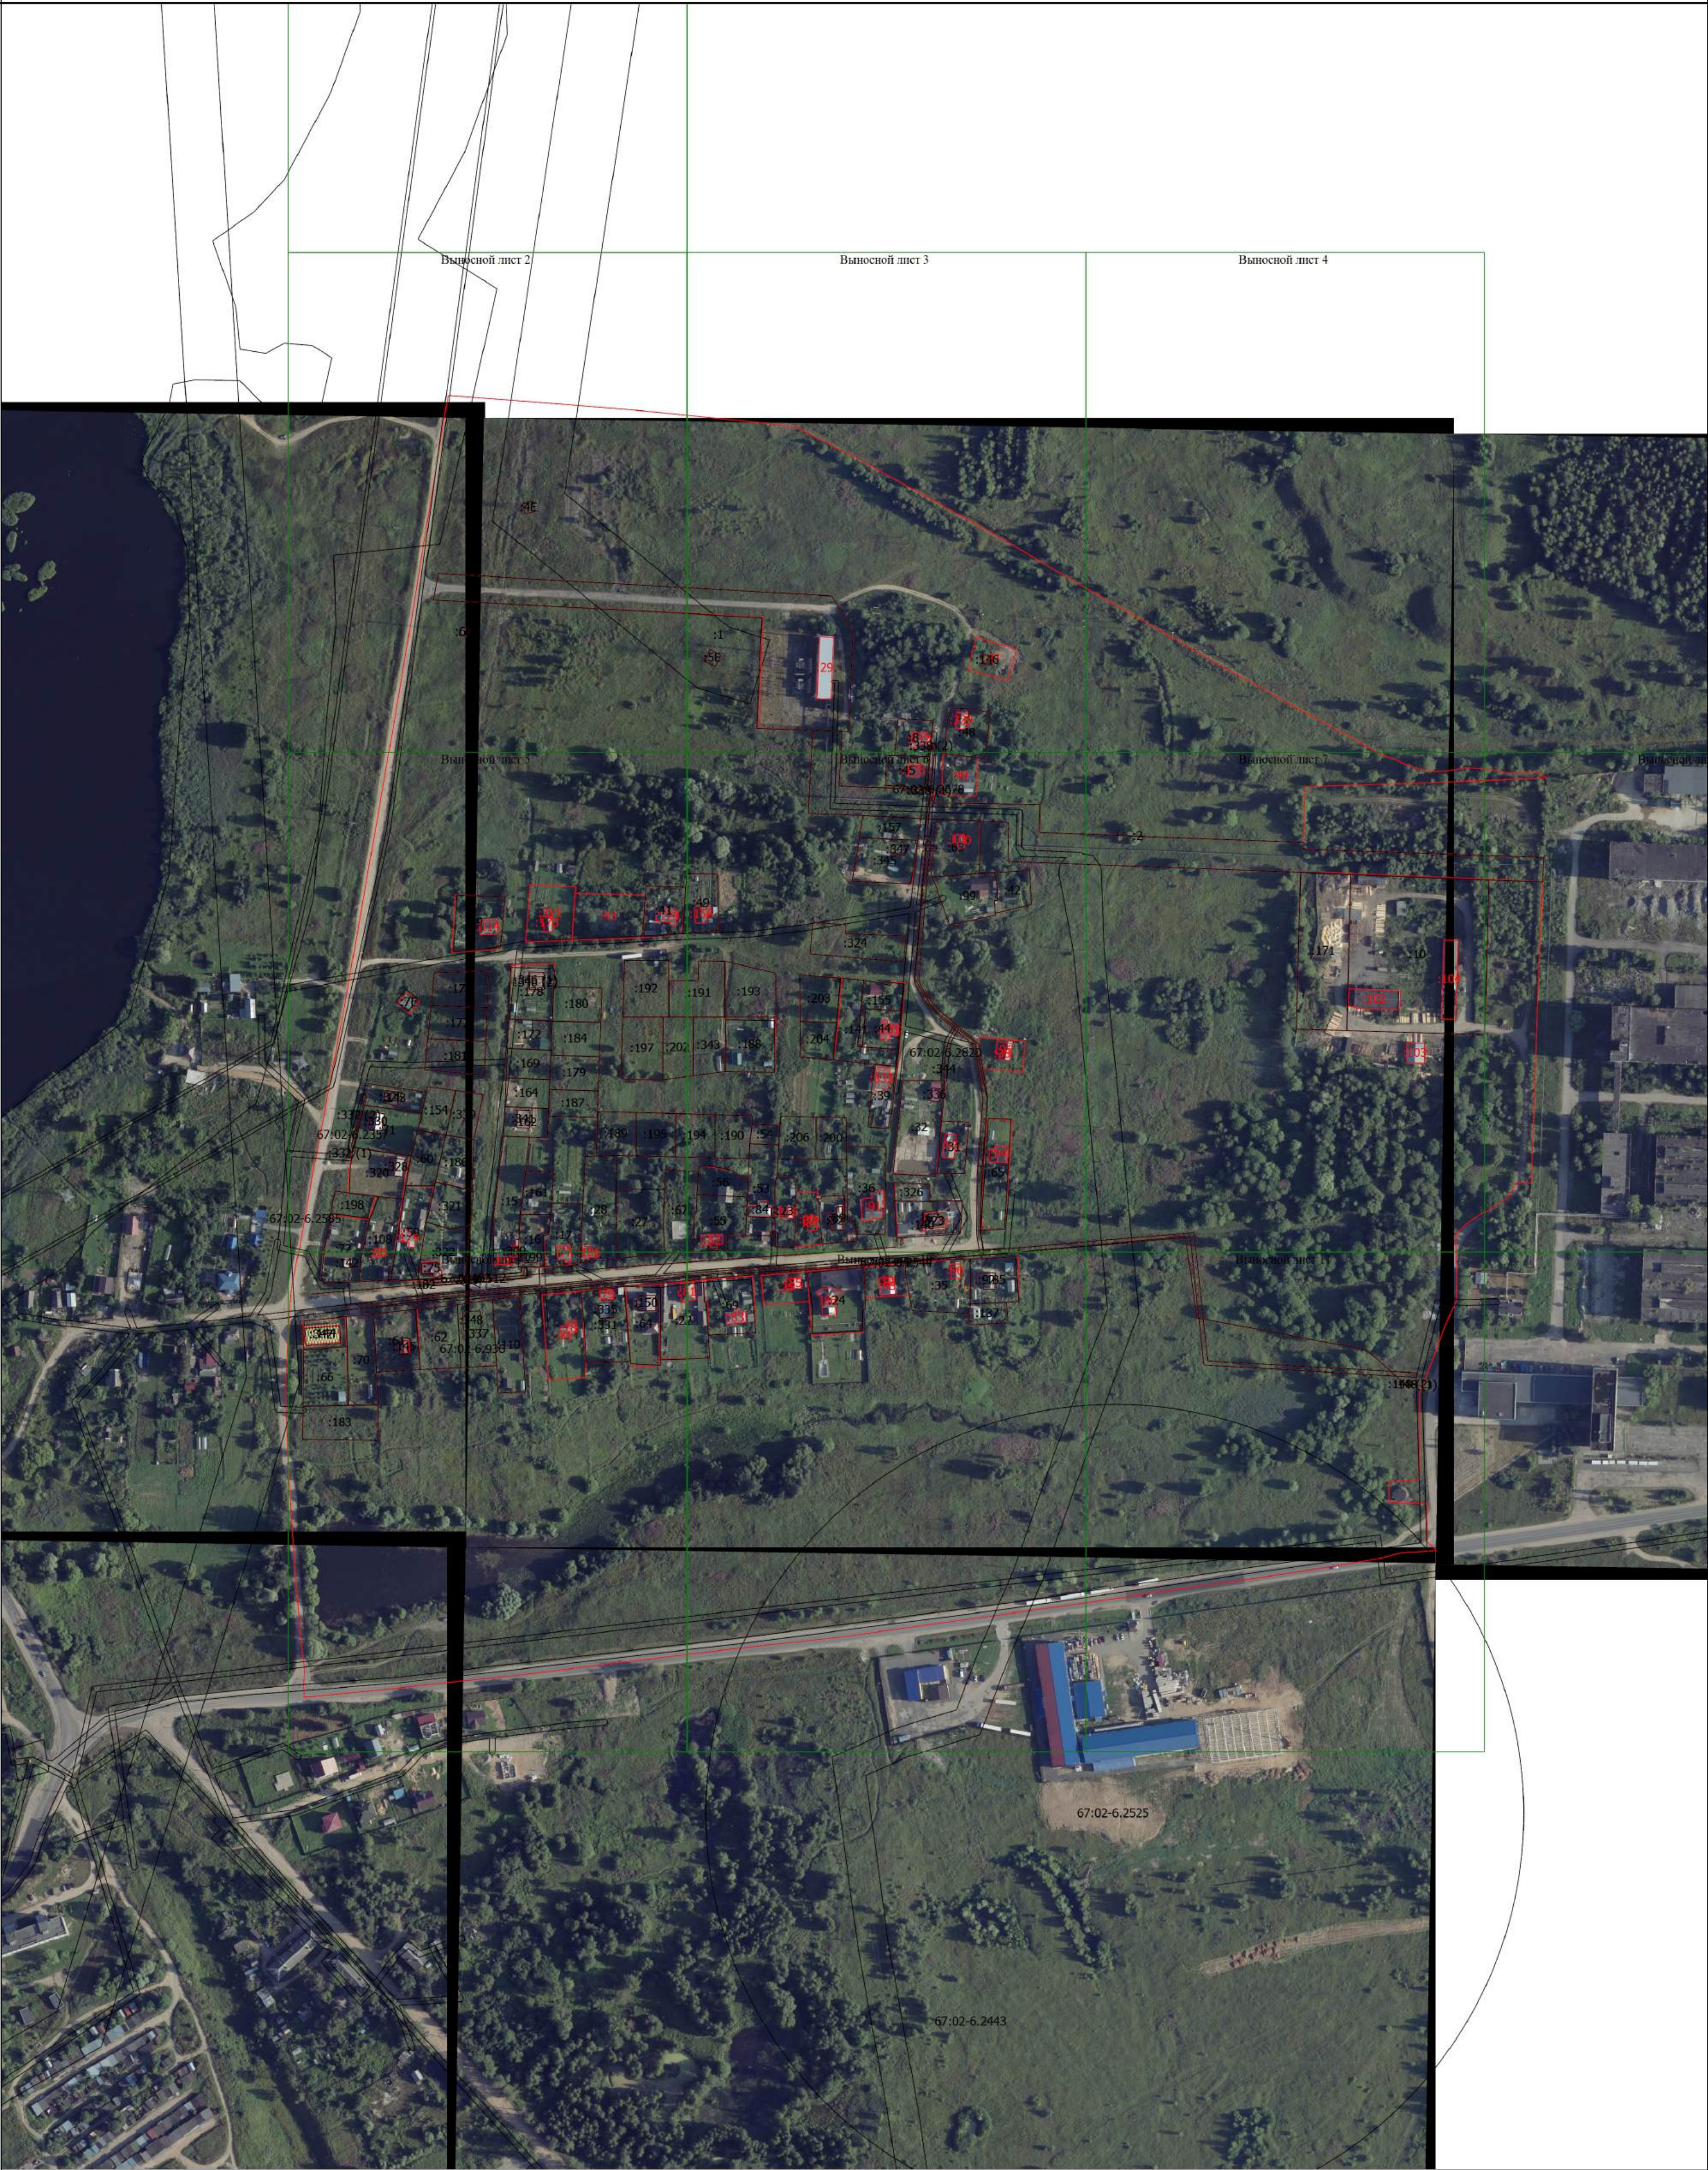

Масштаб 1:3000

Условные обозначения

- Часть границы, местоположение которой определено при выполнении кадастровых работ
- - Характерная точка границы земельного участка, сведения ЕГРН о которой соответствуют требованиям, установленным в соответствии с частью 13 статьи 22 Федерального закона от 13 июля 2015 г. N 218-ФЗ "О государственной регистрации недвижимости"
- - Характерная точка контура здания, сооружения, объекта незавершенного строительства
- - Характерная точка границы, сведения о которой позволяют однозначно определить ее положение на местности
- 67:02-6.2357 - Зона с особыми условиями использования территории 67:02-6.2357 — Охранная зона инженерных коммуникаций
- 1 - Обозначение характерной точки, местоположение которой не изменилось или было уточнено

Схема границ земельных участков

155	- Обозначение ликвидируемой характерной точки
н10	- Обозначение новой характерной точки
4E	- Кадастровый номер земельного участка
:4E	-
:5E	- Исправляемый земельный участок
:7E	- Уточняемый земельный участок
3У1	- Образуемый земельный участок
75	- Кадастровый номер здания
182	- Кадастровый номер сооружения
146	- Кадастровый номер объекта незавершенного строительства
:75	- Уточняемое здание
:84	- Исправляемое здание
346 (1)	- Обозначение контура здания
148 (1)	- Обозначение контура сооружения
	- Часть контура, образованного проекцией вновь образованного наземного конструктивного элемента здания, сооружения, объекта незавершенного строительства
	- Часть границы, сведения ЕГРН о которой позволяют однозначно определить ее положение на местности
	- Часть контура, образованного проекцией существующего в ЕГРН наземного конструктивного элемента здания, сооружения, объекта незавершенного строительства
	- Пункт государственной геодезической сети
	- Граница кадастрового квартала
	- Характерная точка границы земельного участка, сведения о которой отсутствуют в ЕГРН, местоположение которой определено при кадастровых работах (новая характерная точка)

Схема границ земельных участков

Выносной лист 1



Масштаб 1:700

Условные обозначения

- Часть границы, местоположение которой определено при выполнении кадастровых работ
- Характерная точка границы земельного участка, сведения ЕГРН о которой соответствуют требованиям, установленным в соответствии с частью 13 статьи 22 Федерального закона от 13 июля 2015 г. N 218-ФЗ "О государственной регистрации недвижимости"
- Характерная точка контура здания, сооружения, объекта незавершенного строительства
- Характерная точка границы, сведения о которой позволяют однозначно определить ее положение на местности
- Зона с особыми условиями использования территории 67:02-6.2357 — Охранная зона инженерных коммуникаций
- Обозначение характерной точки, местоположение которой не изменилось или было уточнено

Схема границ земельных участков

- ~~155~~ - Обозначение ликвидируемой характерной точки
- ~~n10~~ - Обозначение новой характерной точки
- ~~4E~~ - Кадастровый номер земельного участка
- :4E -
- :5E - Исправляемый земельный участок
- :7E - Уточняемый земельный участок
- ~~3У1~~ - Образуемый земельный участок
- ~~75~~ - Кадастровый номер здания
- ~~182~~ - Кадастровый номер сооружения
- ~~146~~ - Кадастровый номер объекта незавершенного строительства
- :75 - Уточняемое здание
- :84 - Исправляемое здание
- ~~346 (1)~~ - Обозначение контура здания
- ~~148 (1)~~ - Обозначение контура сооружения
- - Часть контура, образованного проекцией вновь образованного наземного конструктивного элемента здания, сооружения, объекта незавершенного строительства
- - Часть границы, сведения ЕГРН о которой позволяют однозначно определить ее положение на местности
- - Часть контура, образованного проекцией существующего в ЕГРН наземного конструктивного элемента здания, сооружения, объекта незавершенного строительства
- △ - Пункт государственной геодезической сети
- - Граница кадастрового квартала
- - Характерная точка границы земельного участка, сведения о которой отсутствуют в ЕГРН, местоположение которой определено при кадастровых работах (новая характерная точка)

Схема границ земельных участков

Выносной лист 2



Масштаб 1:700

Условные обозначения

- Часть границы, местоположение которой определено при выполнении кадастровых работ
- - Характерная точка границы земельного участка, сведения ЕГРН о которой соответствуют требованиям, установленным в соответствии с частью 13 статьи 22 Федерального закона от 13 июля 2015 г. N 218-ФЗ "О государственной регистрации недвижимости"
- - Характерная точка контура здания, сооружения, объекта незавершенного строительства
- - Характерная точка границы, сведения о которой позволяют однозначно определить ее положение на местности
- 67:02-6.2357 - Зона с особыми условиями использования территории 67:02-6.2357 — Охранная зона инженерных коммуникаций
- 1 - Обозначение характерной точки, местоположение которой не изменилось или было уточнено

Схема границ земельных участков

155	- Обозначение ликвидируемой характерной точки
н10	- Обозначение новой характерной точки
4E	- Кадастровый номер земельного участка
:4E	-
:5E	- Исправляемый земельный участок
:7E	- Уточняемый земельный участок
3У1	- Образуемый земельный участок
75	- Кадастровый номер здания
182	- Кадастровый номер сооружения
146	- Кадастровый номер объекта незавершенного строительства
:75	- Уточняемое здание
:84	- Исправляемое здание
346 (1)	- Обозначение контура здания
148 (1)	- Обозначение контура сооружения
	- Часть контура, образованного проекцией вновь образованного наземного конструктивного элемента здания, сооружения, объекта незавершенного строительства
	- Часть границы, сведения ЕГРН о которой позволяют однозначно определить ее положение на местности
	- Часть контура, образованного проекцией существующего в ЕГРН наземного конструктивного элемента здания, сооружения, объекта незавершенного строительства
	- Пункт государственной геодезической сети
	- Граница кадастрового квартала
	- Характерная точка границы земельного участка, сведения о которой отсутствуют в ЕГРН, местоположение которой определено при кадастровых работах (новая характерная точка)



Масштаб 1:700

Условные обозначения

- Часть границы, местоположение которой определено при выполнении кадастровых работ
- - Характерная точка границы земельного участка, сведения ЕГРН о которой соответствуют требованиям, установленным в соответствии с частью 13 статьи 22 Федерального закона от 13 июля 2015 г. N 218-ФЗ "О государственной регистрации недвижимости"
- - Характерная точка контура здания, сооружения, объекта незавершенного строительства
- - Характерная точка границы, сведения о которой позволяют однозначно определить ее положение на местности
- 67:02-6.2357 - Зона с особыми условиями использования территории 67:02-6.2357 — Охранная зона инженерных коммуникаций
- 1 - Обозначение характерной точки, местоположение которой не изменилось или было уточнено

Схема границ земельных участков

155	- Обозначение ликвидируемой характерной точки
н10	- Обозначение новой характерной точки
4E	- Кадастровый номер земельного участка
:4E	-
:5E	- Исправляемый земельный участок
:7E	- Уточняемый земельный участок
3У1	- Образуемый земельный участок
75	- Кадастровый номер здания
182	- Кадастровый номер сооружения
146	- Кадастровый номер объекта незавершенного строительства
:75	- Уточняемое здание
:84	- Исправляемое здание
346 (1)	- Обозначение контура здания
148 (1)	- Обозначение контура сооружения
	- Часть контура, образованного проекцией вновь образованного наземного конструктивного элемента здания, сооружения, объекта незавершенного строительства
	- Часть границы, сведения ЕГРН о которой позволяют однозначно определить ее положение на местности
	- Часть контура, образованного проекцией существующего в ЕГРН наземного конструктивного элемента здания, сооружения, объекта незавершенного строительства
	- Пункт государственной геодезической сети
	- Граница кадастрового квартала
	- Характерная точка границы земельного участка, сведения о которой отсутствуют в ЕГРН, местоположение которой определено при кадастровых работах (новая характерная точка)



Масштаб 1:700


Условные обозначения

- Часть границы, местоположение которой определено при выполнении кадастровых работ
- - Характерная точка границы земельного участка, сведения ЕГРН о которой соответствуют требованиям, установленным в соответствии с частью 13 статьи 22 Федерального закона от 13 июля 2015 г. N 218-ФЗ "О государственной регистрации недвижимости"
- - Характерная точка контура здания, сооружения, объекта незавершенного строительства
- - Характерная точка границы, сведения о которой позволяют однозначно определить ее положение на местности
- 67:02-6.2357 - Зона с особыми условиями использования территории 67:02-6.2357 — Охранная зона инженерных коммуникаций
- 1 - Обозначение характерной точки, местоположение которой не изменилось или было уточнено

Схема границ земельных участков

155	- Обозначение ликвидируемой характерной точки
н10	- Обозначение новой характерной точки
4E	- Кадастровый номер земельного участка
:4E	-
:5E	- Исправляемый земельный участок
:7E	- Уточняемый земельный участок
3У1	- Образуемый земельный участок
75	- Кадастровый номер здания
182	- Кадастровый номер сооружения
146	- Кадастровый номер объекта незавершенного строительства
:75	- Уточняемое здание
:84	- Исправляемое здание
346 (1)	- Обозначение контура здания
148 (1)	- Обозначение контура сооружения
	- Часть контура, образованного проекцией вновь образованного наземного конструктивного элемента здания, сооружения, объекта незавершенного строительства
	- Часть границы, сведения ЕГРН о которой позволяют однозначно определить ее положение на местности
	- Часть контура, образованного проекцией существующего в ЕГРН наземного конструктивного элемента здания, сооружения, объекта незавершенного строительства
	- Пункт государственной геодезической сети
	- Граница кадастрового квартала
	- Характерная точка границы земельного участка, сведения о которой отсутствуют в ЕГРН, местоположение которой определено при кадастровых работах (новая характерная точка)

Выносной лист 5

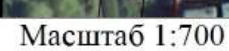

67:02-6.2357	- Часть границы, местоположение которой определено при выполнении кадастровых работ • - Характерная точка границы земельного участка, сведения ЕГРН о которой соответствуют требованиям, установленным в соответствии с частью 13 статьи 22 Федерального закона от 13 июля 2015 г. N 218-ФЗ "О государственной регистрации недвижимости" • - Характерная точка контура здания, сооружения, объекта незавершенного строительства • - Характерная точка границы, сведения о которой позволяют однозначно определить ее положение на местности
1	- Зона с особыми условиями использования территории 67:02-6.2357 — Охранная зона инженерных коммуникаций - Обозначение характерной точки, местоположение которой не изменилось или было уточнено

Схема границ земельных участков

155	- Обозначение ликвидируемой характерной точки
н10	- Обозначение новой характерной точки
4E	- Кадастровый номер земельного участка
:4E	-
:5E	- Исправляемый земельный участок
:7E	- Уточняемый земельный участок
3У1	- Образуемый земельный участок
75	- Кадастровый номер здания
182	- Кадастровый номер сооружения
146	- Кадастровый номер объекта незавершенного строительства
:75	- Уточняемое здание
:84	- Исправляемое здание
346 (1)	- Обозначение контура здания
148 (1)	- Обозначение контура сооружения
	- Часть контура, образованного проекцией вновь образованного наземного конструктивного элемента здания, сооружения, объекта незавершенного строительства
	- Часть границы, сведения ЕГРН о которой позволяют однозначно определить ее положение на местности
	- Часть контура, образованного проекцией существующего в ЕГРН наземного конструктивного элемента здания, сооружения, объекта незавершенного строительства
	- Пункт государственной геодезической сети
	- Граница кадастрового квартала
	- Характерная точка границы земельного участка, сведения о которой отсутствуют в ЕГРН, местоположение которой определено при кадастровых работах (новая характерная точка)

Схема границ земельных участков

Выносной лист 6



Масштаб 1:700

Условные обозначения

- Часть границы, местоположение которой определено при выполнении кадастровых работ
- - Характерная точка границы земельного участка, сведения ЕГРН о которой соответствуют требованиям, установленным в соответствии с частью 13 статьи 22 Федерального закона от 13 июля 2015 г. N 218-ФЗ "О государственной регистрации недвижимости"
- - Характерная точка контура здания, сооружения, объекта незавершенного строительства
- - Характерная точка границы, сведения о которой позволяют однозначно определить ее положение на местности
- 67:02-6.2357 - Зона с особыми условиями использования территории 67:02-6.2357 — Охранная зона инженерных коммуникаций
- 1 - Обозначение характерной точки, местоположение которой не изменилось или было уточнено

Схема границ земельных участков

155	- Обозначение ликвидируемой характерной точки
н10	- Обозначение новой характерной точки
4E	- Кадастровый номер земельного участка
:4E	-
:5E	- Исправляемый земельный участок
:7E	- Уточняемый земельный участок
3У1	- Образуемый земельный участок
75	- Кадастровый номер здания
182	- Кадастровый номер сооружения
146	- Кадастровый номер объекта незавершенного строительства
:75	- Уточняемое здание
:84	- Исправляемое здание
346 (1)	- Обозначение контура здания
148 (1)	- Обозначение контура сооружения
	- Часть контура, образованного проекцией вновь образованного наземного конструктивного элемента здания, сооружения, объекта незавершенного строительства
	- Часть границы, сведения ЕГРН о которой позволяют однозначно определить ее положение на местности
	- Часть контура, образованного проекцией существующего в ЕГРН наземного конструктивного элемента здания, сооружения, объекта незавершенного строительства
	- Пункт государственной геодезической сети
	- Граница кадастрового квартала
	- Характерная точка границы земельного участка, сведения о которой отсутствуют в ЕГРН, местоположение которой определено при кадастровых работах (новая характерная точка)



Масштаб 1:700

Условные обозначения

- Часть границы, местоположение которой определено при выполнении кадастровых работ
- - Характерная точка границы земельного участка, сведения ЕГРН о которой соответствуют требованиям, установленным в соответствии с частью 13 статьи 22 Федерального закона от 13 июля 2015 г. N 218-ФЗ "О государственной регистрации недвижимости"
- - Характерная точка контура здания, сооружения, объекта незавершенного строительства
- - Характерная точка границы, сведения о которой позволяют однозначно определить ее положение на местности
- 67:02-6.2357 - Зона с особыми условиями использования территории 67:02-6.2357 — Охранная зона инженерных коммуникаций
- 1 - Обозначение характерной точки, местоположение которой не изменилось или было уточнено

Схема границ земельных участков

155	- Обозначение ликвидируемой характерной точки
н10	- Обозначение новой характерной точки
4E	- Кадастровый номер земельного участка
:4E	-
:5E	- Исправляемый земельный участок
:7E	- Уточняемый земельный участок
3У1	- Образуемый земельный участок
75	- Кадастровый номер здания
182	- Кадастровый номер сооружения
146	- Кадастровый номер объекта незавершенного строительства
:75	- Уточняемое здание
:84	- Исправляемое здание
346 (1)	- Обозначение контура здания
148 (1)	- Обозначение контура сооружения
	- Часть контура, образованного проекцией вновь образованного наземного конструктивного элемента здания, сооружения, объекта незавершенного строительства
	- Часть границы, сведения ЕГРН о которой позволяют однозначно определить ее положение на местности
	- Часть контура, образованного проекцией существующего в ЕГРН наземного конструктивного элемента здания, сооружения, объекта незавершенного строительства
	- Пункт государственной геодезической сети
	- Граница кадастрового квартала
	- Характерная точка границы земельного участка, сведения о которой отсутствуют в ЕГРН, местоположение которой определено при кадастровых работах (новая характерная точка)



Масштаб 1:700

Условные обозначения

- Часть границы, местоположение которой определено при выполнении кадастровых работ
- - Характерная точка границы земельного участка, сведения ЕГРН о которой соответствуют требованиям, установленным в соответствии с частью 13 статьи 22 Федерального закона от 13 июля 2015 г. N 218-ФЗ "О государственной регистрации недвижимости"
- - Характерная точка контура здания, сооружения, объекта незавершенного строительства
- - Характерная точка границы, сведения о которой позволяют однозначно определить ее положение на местности
- 67:02-6.2357 - Зона с особыми условиями использования территории 67:02-6.2357 — Охранная зона инженерных коммуникаций
- 1 - Обозначение характерной точки, местоположение которой не изменилось или было уточнено

Схема границ земельных участков

155	- Обозначение ликвидируемой характерной точки
н10	- Обозначение новой характерной точки
4E	- Кадастровый номер земельного участка
:4E	-
:5E	- Исправляемый земельный участок
:7E	- Уточняемый земельный участок
3У1	- Образуемый земельный участок
75	- Кадастровый номер здания
182	- Кадастровый номер сооружения
146	- Кадастровый номер объекта незавершенного строительства
:75	- Уточняемое здание
:84	- Исправляемое здание
346 (1)	- Обозначение контура здания
148 (1)	- Обозначение контура сооружения
	- Часть контура, образованного проекцией вновь образованного наземного конструктивного элемента здания, сооружения, объекта незавершенного строительства
	- Часть границы, сведения ЕГРН о которой позволяют однозначно определить ее положение на местности
	- Часть контура, образованного проекцией существующего в ЕГРН наземного конструктивного элемента здания, сооружения, объекта незавершенного строительства
	- Пункт государственной геодезической сети
	- Граница кадастрового квартала
	- Характерная точка границы земельного участка, сведения о которой отсутствуют в ЕГРН, местоположение которой определено при кадастровых работах (новая характерная точка)

Схема границ земельных участков

Выносной лист 9



Масштаб 1:700

Условные обозначения

- Часть границы, местоположение которой определено при выполнении кадастровых работ
- - Характерная точка границы земельного участка, сведения ЕГРН о которой соответствуют требованиям, установленным в соответствии с частью 13 статьи 22 Федерального закона от 13 июля 2015 г. N 218-ФЗ "О государственной регистрации недвижимости"
- - Характерная точка контура здания, сооружения, объекта незавершенного строительства
- - Характерная точка границы, сведения о которой позволяют однозначно определить ее положение на местности
- 67:02-6.2357 - Зона с особыми условиями использования территории 67:02-6.2357 — Охранная зона инженерных коммуникаций
- 1 - Обозначение характерной точки, местоположение которой не изменилось или было уточнено

Схема границ земельных участков

- ~~155~~ - Обозначение ликвидируемой характерной точки
- ~~n10~~ - Обозначение новой характерной точки
- ~~4E~~ - Кадастровый номер земельного участка
- :4E -
- :5E - Исправляемый земельный участок
- :7E - Уточняемый земельный участок
- ~~3У1~~ - Образуемый земельный участок
- ~~75~~ - Кадастровый номер здания
- ~~182~~ - Кадастровый номер сооружения
- ~~146~~ - Кадастровый номер объекта незавершенного строительства
- :75 - Уточняемое здание
- :84 - Исправляемое здание
- ~~346 (1)~~ - Обозначение контура здания
- ~~148 (1)~~ - Обозначение контура сооружения
- - Часть контура, образованного проекцией вновь образованного наземного конструктивного элемента здания, сооружения, объекта незавершенного строительства
- - Часть границы, сведения ЕГРН о которой позволяют однозначно определить ее положение на местности
- - Часть контура, образованного проекцией существующего в ЕГРН наземного конструктивного элемента здания, сооружения, объекта незавершенного строительства
- △ - Пункт государственной геодезической сети
- - Граница кадастрового квартала
- - Характерная точка границы земельного участка, сведения о которой отсутствуют в ЕГРН, местоположение которой определено при кадастровых работах (новая характерная точка)

Схема границ земельных участков

Выносной лист 10




Масштаб 1:700

Условные обозначения

- Часть границы, местоположение которой определено при выполнении кадастровых работ
- - Характерная точка границы земельного участка, сведения ЕГРН о которой соответствуют требованиям, установленным в соответствии с частью 13 статьи 22 Федерального закона от 13 июля 2015 г. N 218-ФЗ "О государственной регистрации недвижимости"
- - Характерная точка контура здания, сооружения, объекта незавершенного строительства
- - Характерная точка границы, сведения о которой позволяют однозначно определить ее положение на местности
- 67:02-6.2357 - Зона с особыми условиями использования территории 67:02-6.2357 — Охранная зона инженерных коммуникаций
- 1 - Обозначение характерной точки, местоположение которой не изменилось или было уточнено

Схема границ земельных участков

155	- Обозначение ликвидируемой характерной точки
н10	- Обозначение новой характерной точки
4E	- Кадастровый номер земельного участка
:4E	-
:5E	- Исправляемый земельный участок
:7E	- Уточняемый земельный участок
3У1	- Образуемый земельный участок
75	- Кадастровый номер здания
182	- Кадастровый номер сооружения
146	- Кадастровый номер объекта незавершенного строительства
:75	- Уточняемое здание
:84	- Исправляемое здание
346 (1)	- Обозначение контура здания
148 (1)	- Обозначение контура сооружения
	- Часть контура, образованного проекцией вновь образованного наземного конструктивного элемента здания, сооружения, объекта незавершенного строительства
	- Часть границы, сведения ЕГРН о которой позволяют однозначно определить ее положение на местности
	- Часть контура, образованного проекцией существующего в ЕГРН наземного конструктивного элемента здания, сооружения, объекта незавершенного строительства
	- Пункт государственной геодезической сети
	- Граница кадастрового квартала
	- Характерная точка границы земельного участка, сведения о которой отсутствуют в ЕГРН, местоположение которой определено при кадастровых работах (новая характерная точка)

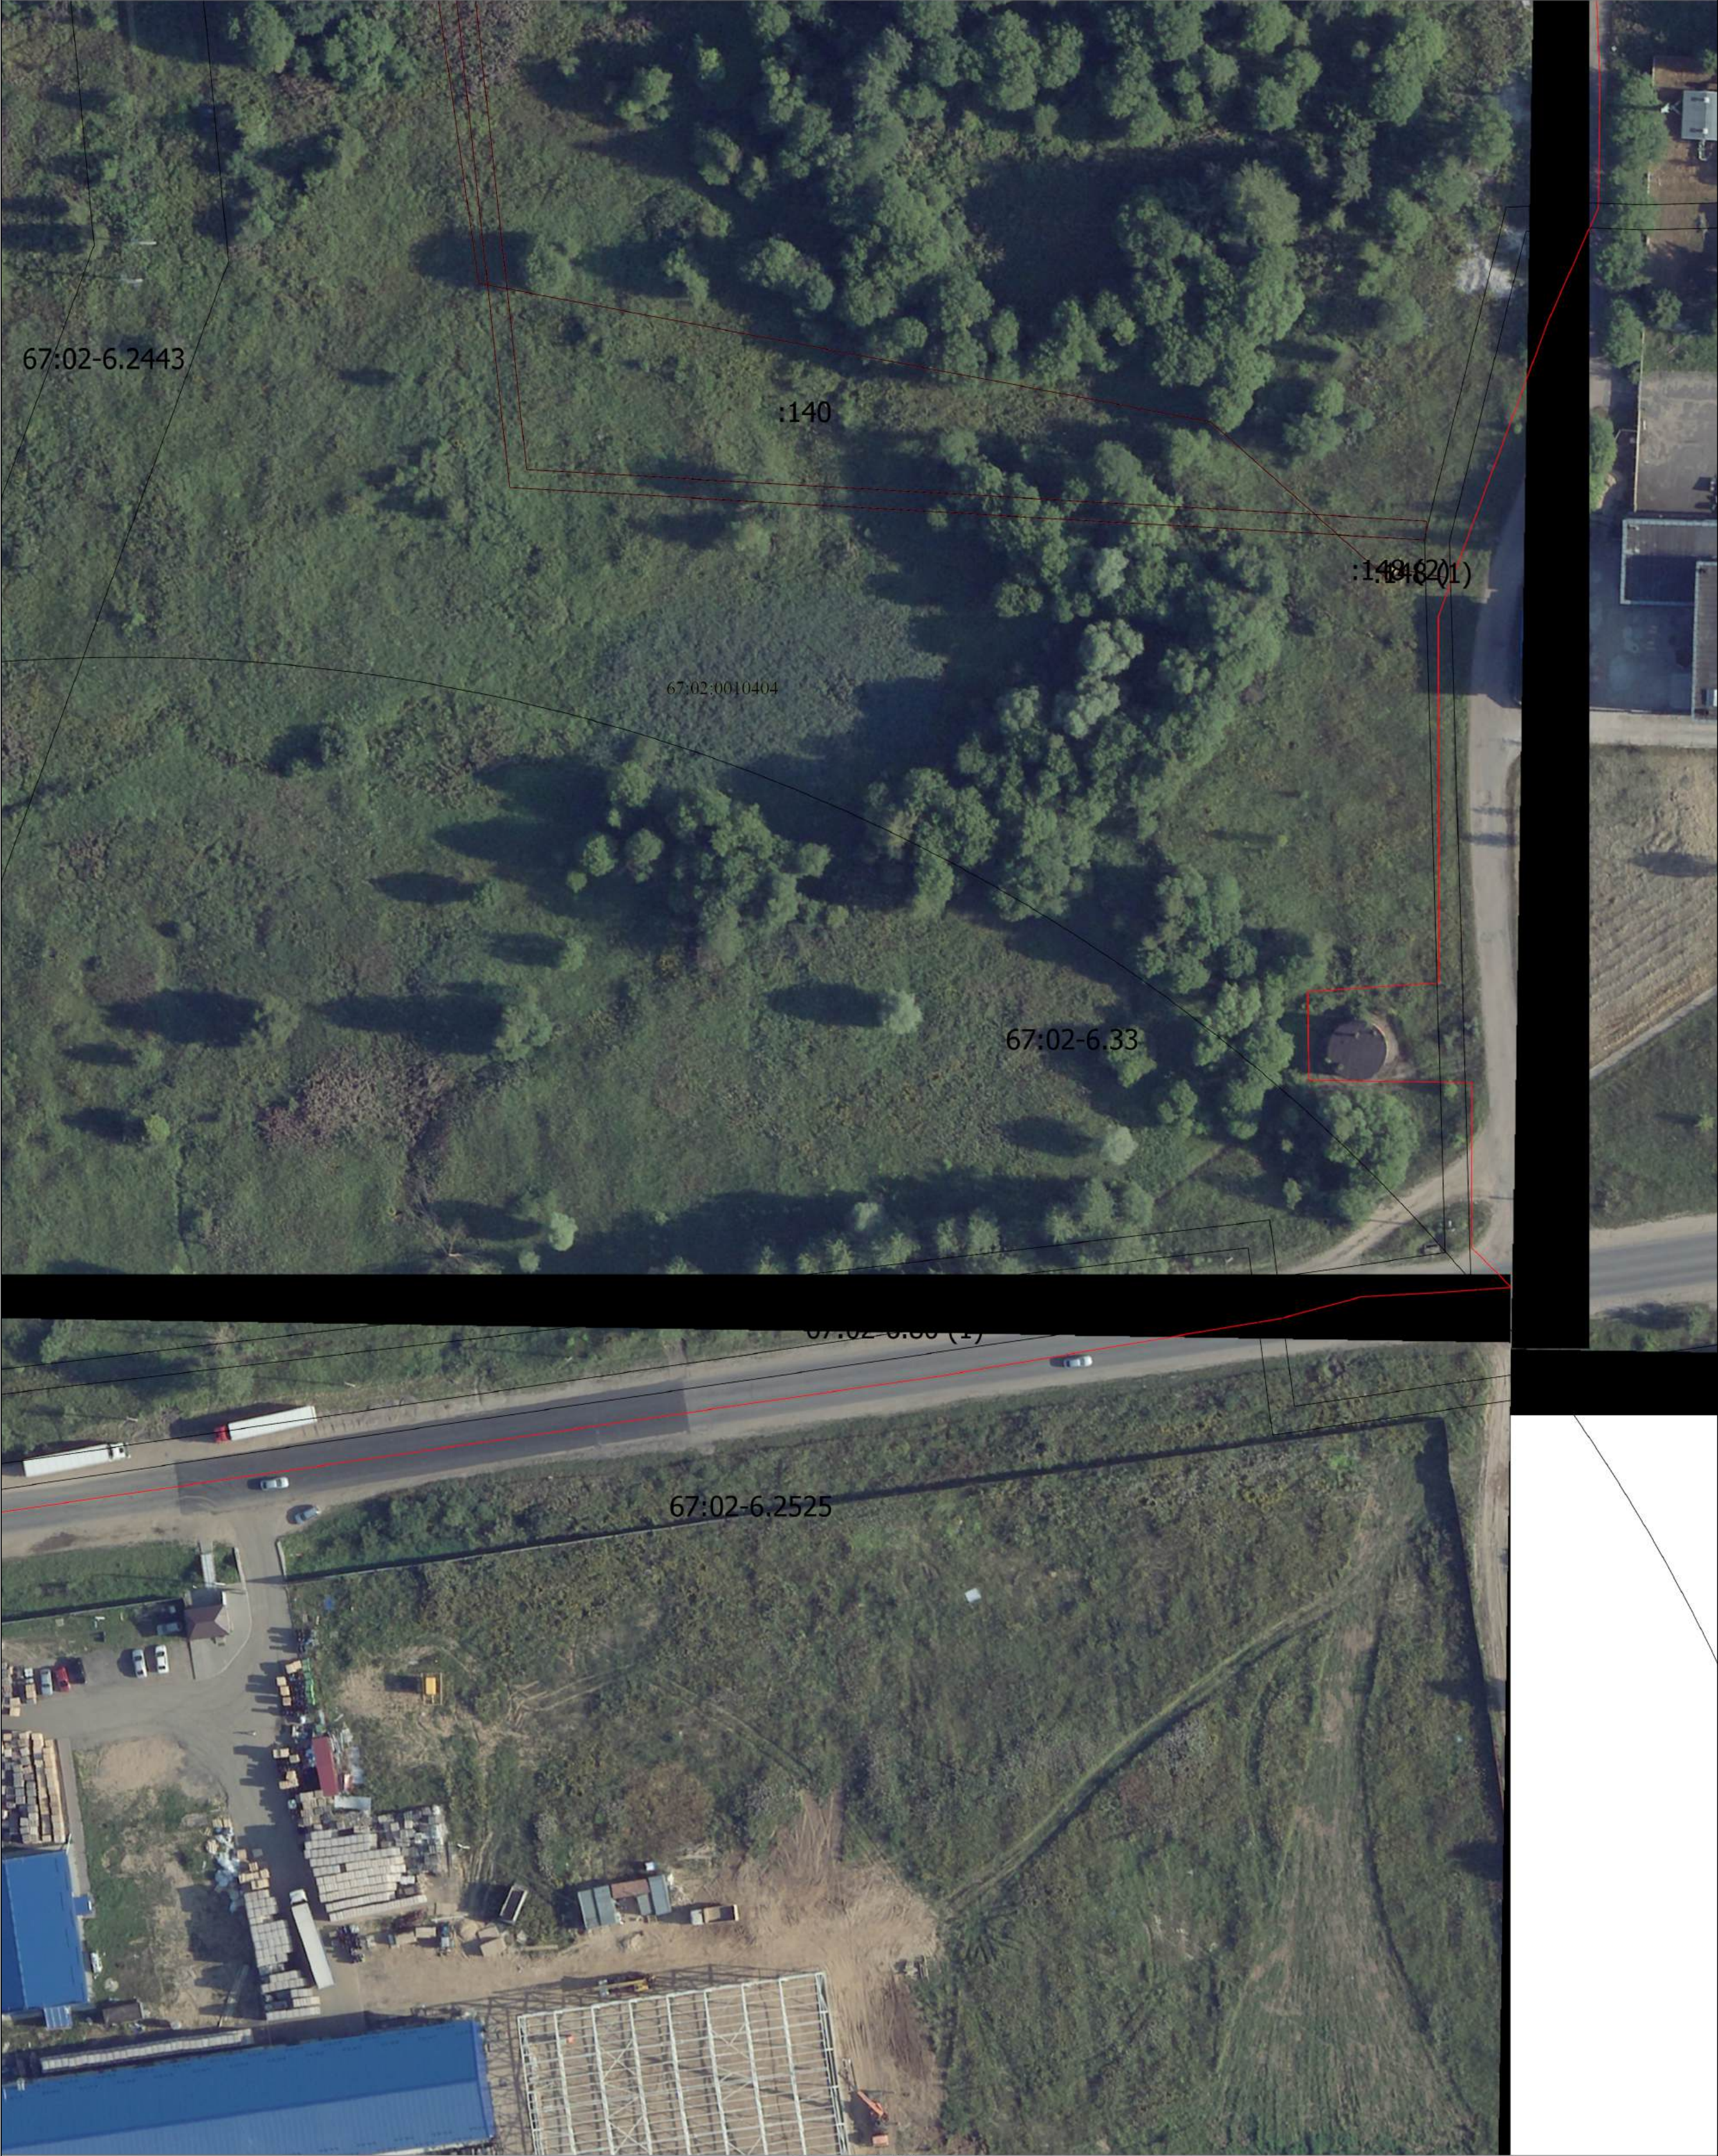

Масштаб 1:700

Условные обозначения

- Часть границы, местоположение которой определено при выполнении кадастровых работ
- - Характерная точка границы земельного участка, сведения ЕГРН о которой соответствуют требованиям, установленным в соответствии с частью 13 статьи 22 Федерального закона от 13 июля 2015 г. N 218-ФЗ "О государственной регистрации недвижимости"
- - Характерная точка контура здания, сооружения, объекта незавершенного строительства
- - Характерная точка границы, сведения о которой позволяют однозначно определить ее положение на местности
- 67:02-6.2357 - Зона с особыми условиями использования территории 67:02-6.2357 — Охранная зона инженерных коммуникаций
- 1 - Обозначение характерной точки, местоположение которой не изменилось или было уточнено

Схема границ земельных участков

155	- Обозначение ликвидируемой характерной точки
н10	- Обозначение новой характерной точки
4E	- Кадастровый номер земельного участка
:4E	-
:5E	- Исправляемый земельный участок
:7E	- Уточняемый земельный участок
3У1	- Образуемый земельный участок
75	- Кадастровый номер здания
182	- Кадастровый номер сооружения
146	- Кадастровый номер объекта незавершенного строительства
:75	- Уточняемое здание
:84	- Исправляемое здание
346 (1)	- Обозначение контура здания
148 (1)	- Обозначение контура сооружения
	- Часть контура, образованного проекцией вновь образованного наземного конструктивного элемента здания, сооружения, объекта незавершенного строительства
	- Часть границы, сведения ЕГРН о которой позволяют однозначно определить ее положение на местности
	- Часть контура, образованного проекцией существующего в ЕГРН наземного конструктивного элемента здания, сооружения, объекта незавершенного строительства
	- Пункт государственной геодезической сети
	- Граница кадастрового квартала
	- Характерная точка границы земельного участка, сведения о которой отсутствуют в ЕГРН, местоположение которой определено при кадастровых работах (новая характерная точка)